

## FÖRKLARINGAR

SAMTLIGA MÅTT ANGES I MM


TF = TAKFÖNSTER

SAMTLIGA KUPOR UTFÖRES I RÖD PLÅT I RAL LIKA BEFINTLIGT.

KÄRMAR, BÅGAR OCH SPRÖJS I TAKKUPOR SAMT TAKFÖNSTER UTFÖRES I RÖD KULOR LIKA TAK.

## FÖRESKRIFTER

HANDLING SKALL VARA STÄMPLAD SOM BYGGHANDLING FÖR ATT FÅ ANVANDAS VID UTFÖRANDE. MÅTT KONTROLLERAS PÅ PLATS. MÅTT INTE FRÅN RITNINGEN, ANVÄND ENBART UTSÄTTA MÅTT. TILLVERKNINGSRITNINGAR/BYGGHANDLINGAR GODKÄNNS AV ARKITEKT OCH BESTÄLLARE INNAN TILLVERKNING PÅBÖRJAS.

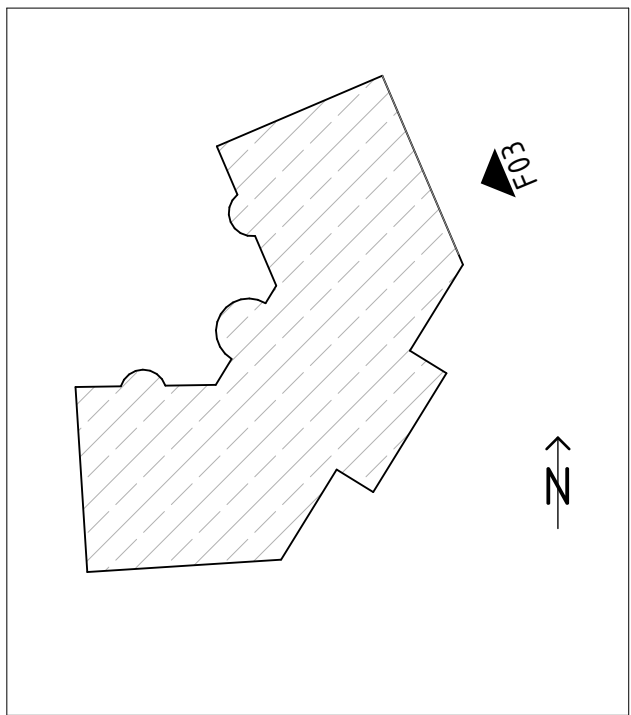

## HÄNVISNINGAR

### PM 02

- MINSKADE KUPOR MOT GÅRD. BREDD 1500mm
- 1 TAKFÖNSTER ISTÄLLET FÖR 2 I KÖKET FÖR LGH 1601 OCH 1603
- KÄTTVINDSVÄGG UTFLYTAD SÅ INVÄNDIGT TAK-/VÄGG LIV MOTS VID 1100mm (TIDIGARE 1300mm)
- KUPOR MOT GÅRD VID ENTRÉ I LGH 1601 OCH 1603 FLYTTATS 100mm UTÅT.
- TERRASSEN PÅ LOFET I LGH 1602 UTGÅR. UTRYMMET BLIR EN DEL AV INTILLIGANDE RUM.
- KUPOR MOT GÅRD SÄNKS 100mm OCH BRÖSTNINGEN HÖJS 100mm
- GLASPARTI TILL TERRASSEN MOT GÅRDEN FÅR 4- LUFTUTFORMNING. (TIDIGARE 2-LUFT, SKJUTPARTI)




KAKELUGNEN 7

KAKELUGNEN 6

FASAD F03

SKALA 1:100

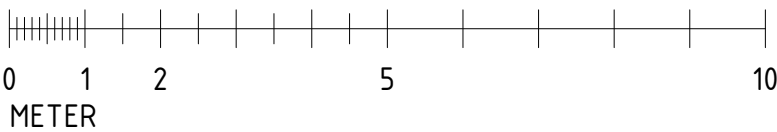

B	SE PM 02 UNDER HÄNVISNINGAR	2024-09-22	OL
A	TAKKUPOR, STORLEK	2024-05-16	YF
BET	ANT	ÄNDRING AVSER	DATUM
			Sign.

## BYGGLOVSHANDLING

KAKELUGNEN 7

**ZBK**

Swedenborgsgatan 2  
118 48 Söckholm

A	ZBK ARKITEKTER / + 08 518 179 00 / WWW.ZBK.SE	
UPPDRAG NR	RITAD AV	HANDLAGGARE
SB995	YF	YF
DATUM	ANSVARIG	
2024-03-27	SVANTE BENGTSSON	

FASAD F03 MOT TORSGATAN

SKALA	NUMMER	BET
A1 - 1:100 A3 - 50%	A07	B