



FASAD F04

FÖRKLARINGAR

SAMTLIGA MÅTT ANGES I MM

TF = TAKFÖNSTER


SAMTLIGA KUPOR UTFÖRES I RÖD PLÅT I RAL LIKA BEFINTLIGT.

KÄRMAR, BÅGAR OCH SPRÖJS I TAKKUPOR SAMT TAKFÖNSTER UTFÖRES I RÖD KULOR LIKA TAK.

BEFINTLIGA FÖNSTER VARIS LÄGE FLYTTAS DEMONTERAS OCH ÅTERPLACERAS I NYTT LÄGE. HÅL IGENSÄTTES OCH PUTSAS I KULOR LIKA BEFINTLIGT

FÖRESKRIFTER

HANDLING SKALL VARA STÄMPLAD SOM BYGGHANDLING FÖR ATT FÅ ANVÄNDAS VID UTFÖRANDE. MÅTT KONTROLLERAS PÅ PLATS. MÅTT INTE FRÅN RITNINGEN, ANVÄND ENBART UTSÄTTA MÅTT. TILLVERKNINGSRITNINGAR/BYGGHANDLINGAR GODKÄNNS AV ARKITEKT OCH BESTÄLLARE INNAN TILLVERKNING PÅBÖRJAS.

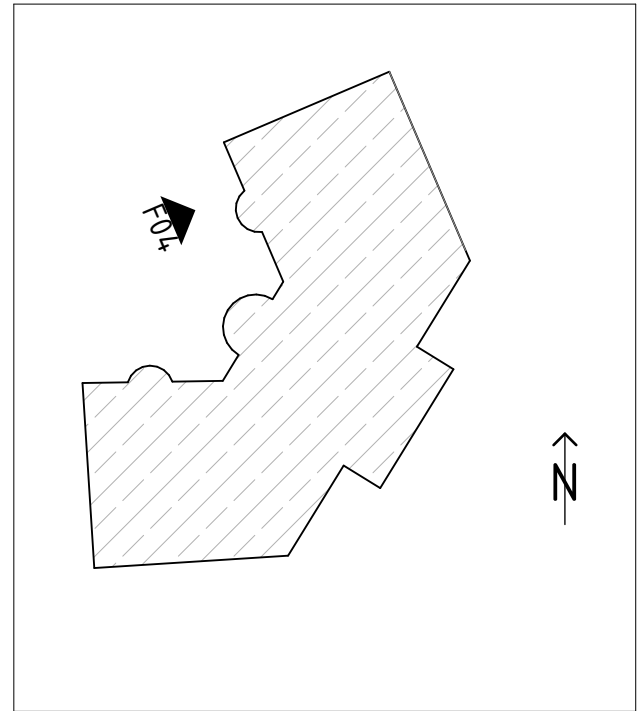

HÄNVISNINGAR

PM 02

- MINSKADE KUPOR MOT GÅRD. BREDD 1500mm
- 1 TAKFÖNSTER ISTÄLLET FÖR 2 I KÖKET FÖR LGH 1601 OCH 1603
- KÄTTVINDSVÄGG UTFLYTTAD SÅ INVÄNDIGT TAK-/VÄGG LIV MOTS VID 1100mm (TIDIGARE 1300mm)
- KUPOR MOT GÅRD VID ENTRÉ I LGH 1601 OCH 1603 FLYTTATS 100mm UTÅT.
- TERRASSEN PÅ LOFET I LGH 1602 UTGÅR. UTRYMMET BLIR EN DEL AV INTILLIGGANDE RUM.
- KUPOR MOT GÅRD SÄNKS 100mm OCH BRÖSTNINGEN HÖJS 100mm
- GLASPARTI TILL TERRASSERNA MOT GÅRDEN FÅR 4- LUFTSUTFORMNING. (TIDIGARE 2-LUFT, SKJUTPARTI)

B	SE PM 02 UNDER HÄNVISNINGAR		2024-09-22	OL
A	KÖKSTRAPPHUS, FÖNSTER KVAR I BEF LÄGE		2024-05-16	YF
BET	ANT	ÄNDRING AVSER	DATUM	Sign.
BYGGLOVSHANDLING				
KAKELUGNEN 7				
<div><div>ZBK</div><div>Swedenborgsgatan 2 118 48 Söckholm</div></div>				
A	ZBK ARKITEKTER / + 08 518 179 00 / WWW.ZBK.SE			
UPPDRAG NR	SB995	RITAD AV	YF	HANDLAGGARE
DATUM	2024-03-27	ANSVARIG	SVANTE BENGTSSON	
FASAD F04 MOT GÅRD				
SKALA	A1 - 1:100 A3 - 50%	NUMMER	A08	BET
				B

SKALA 1:100

