


DETALJ OCH ELEVATION 01, KUPA MOT GATA

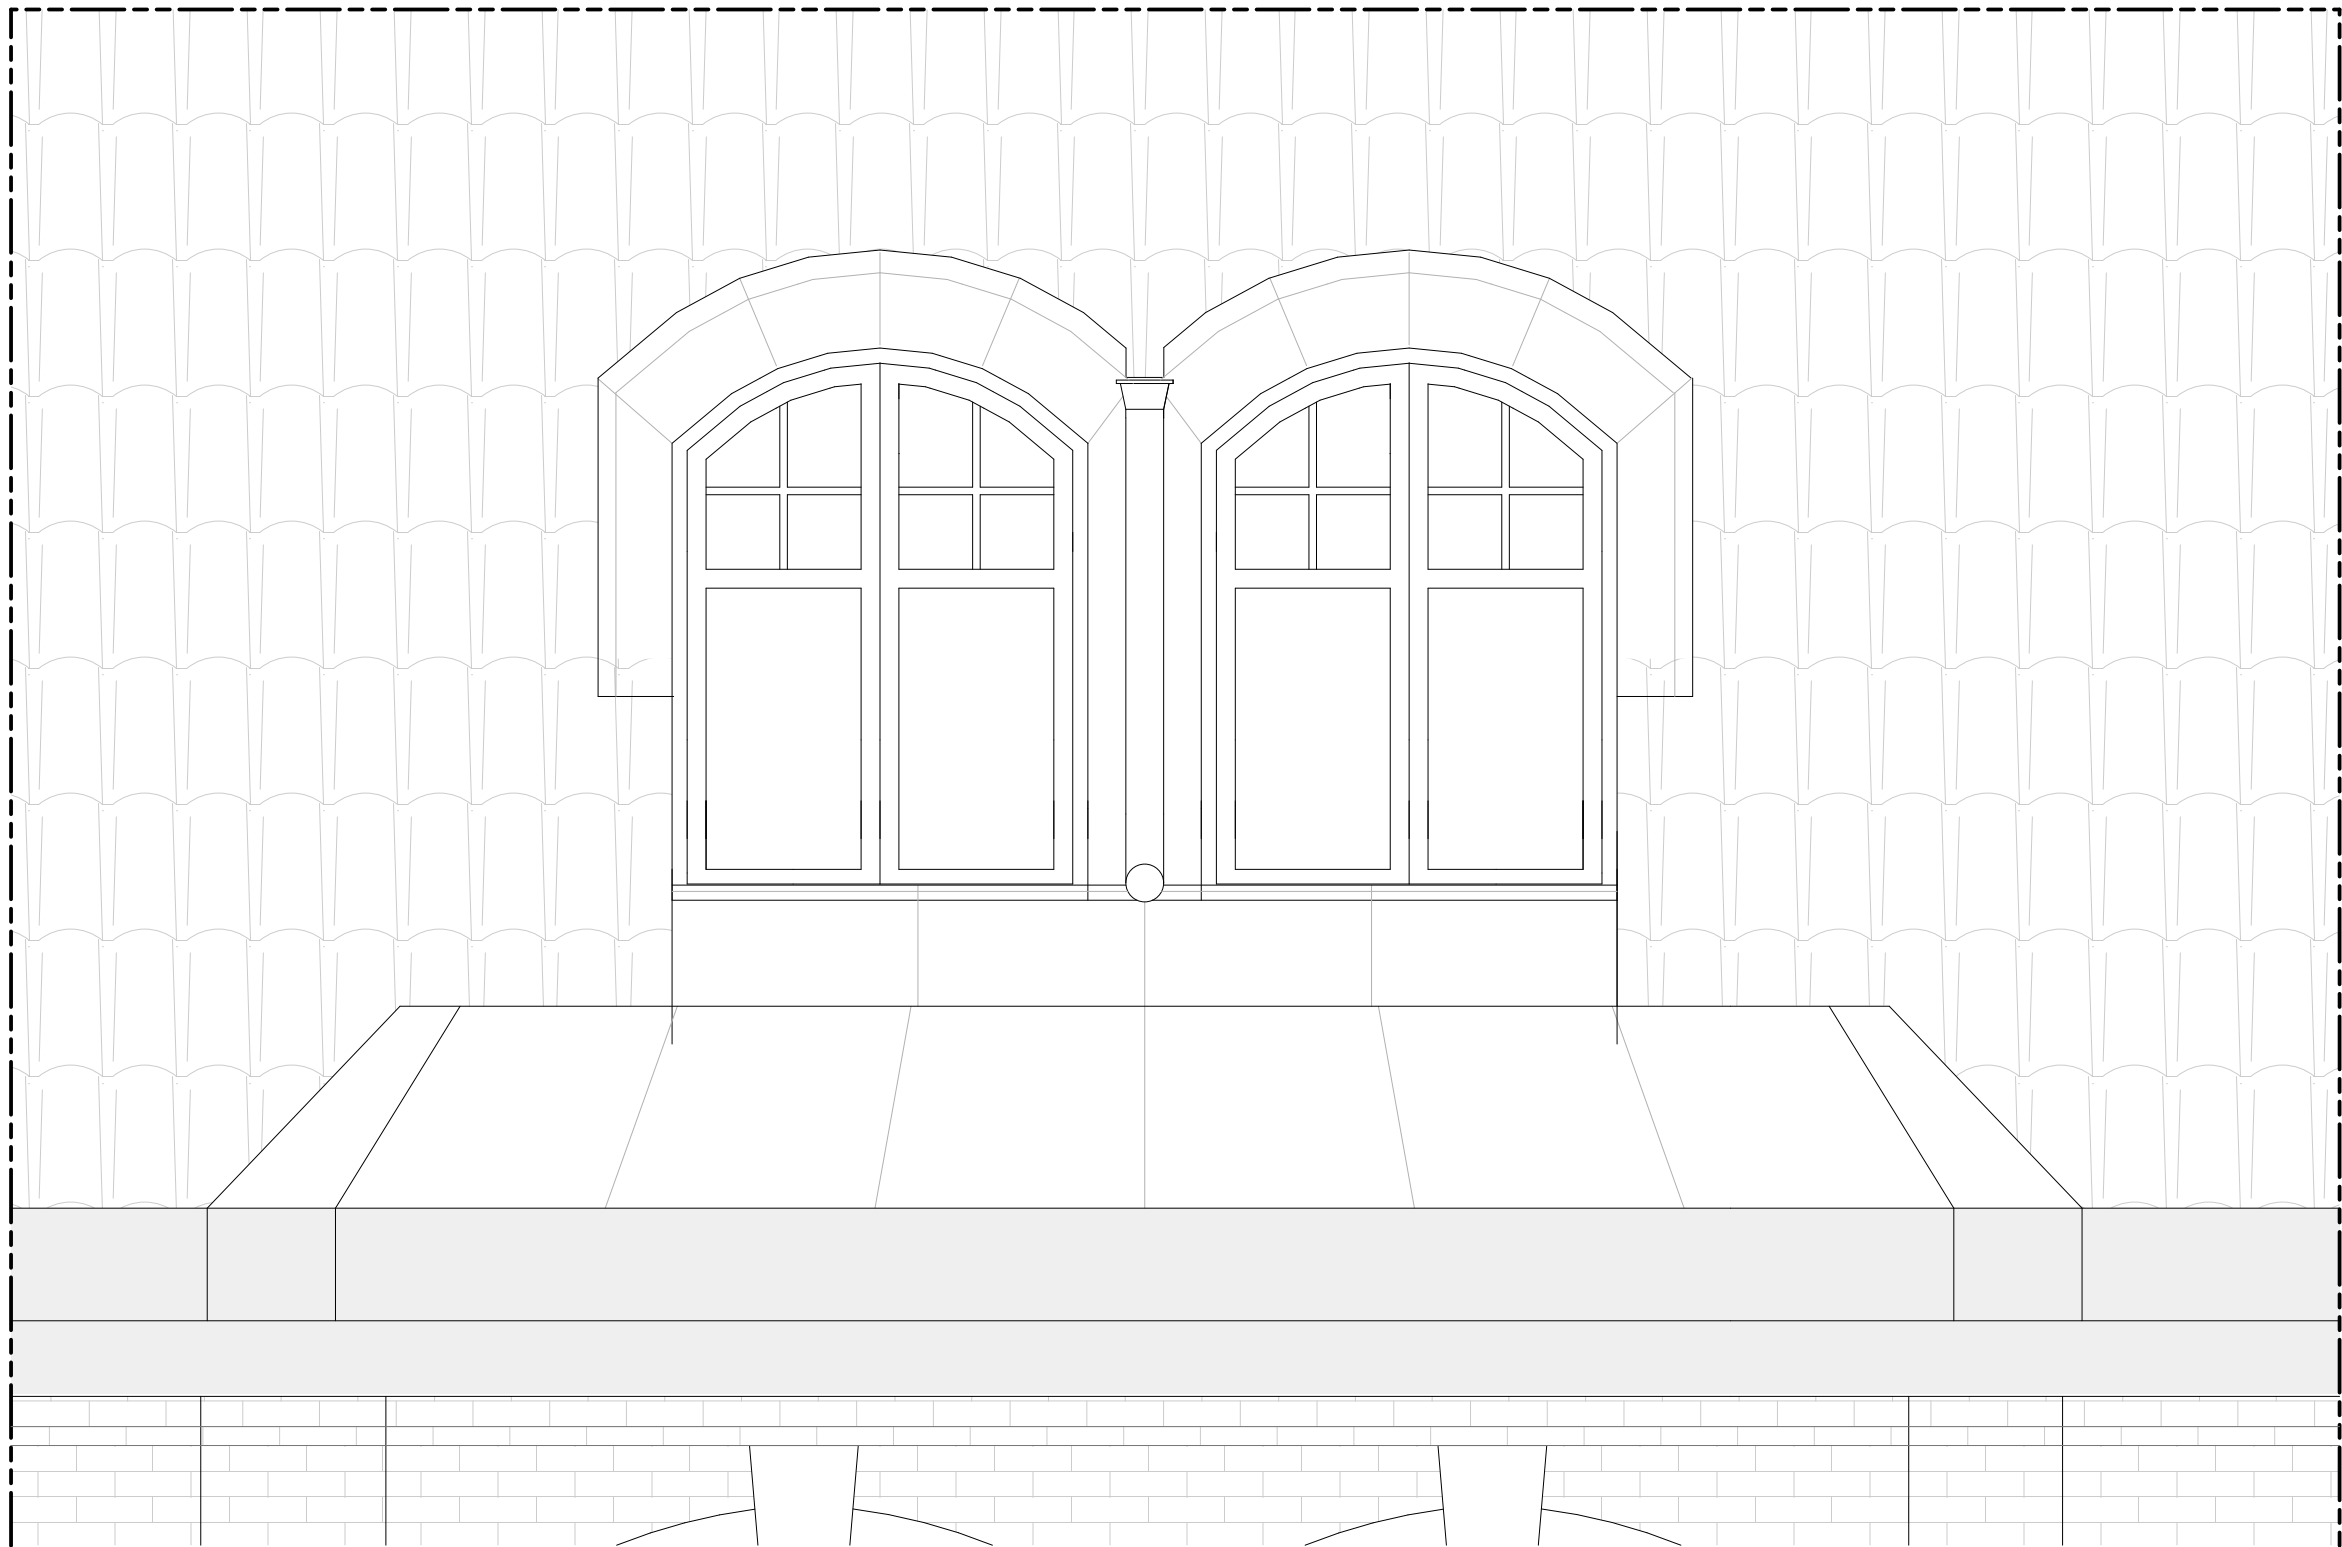


#### FÖRKLARINGAR


SAMTLIGA MÅTT ANGES I MM

#### FÖRESKRIFTER

HANDLING SKALL VARA STÄMPLAD SOM BYGGHANDLING FÖR ATT FÅ ANVANDAS VID UTFÖRANDE. MÅTT KONTROLLERAS PÅ PLATS. MÅTT INTE FRÅN RITNINGEN, ANVÄND ENBART UTSÄTTA MÅTT. TILLVERKNINGSRITNINGAR/BYGGHANDLINGAR GODKÄNNS AV ARKITEKT OCH BESTÄLLARE INNAN TILLVERKNING PÅBÖRJAS.

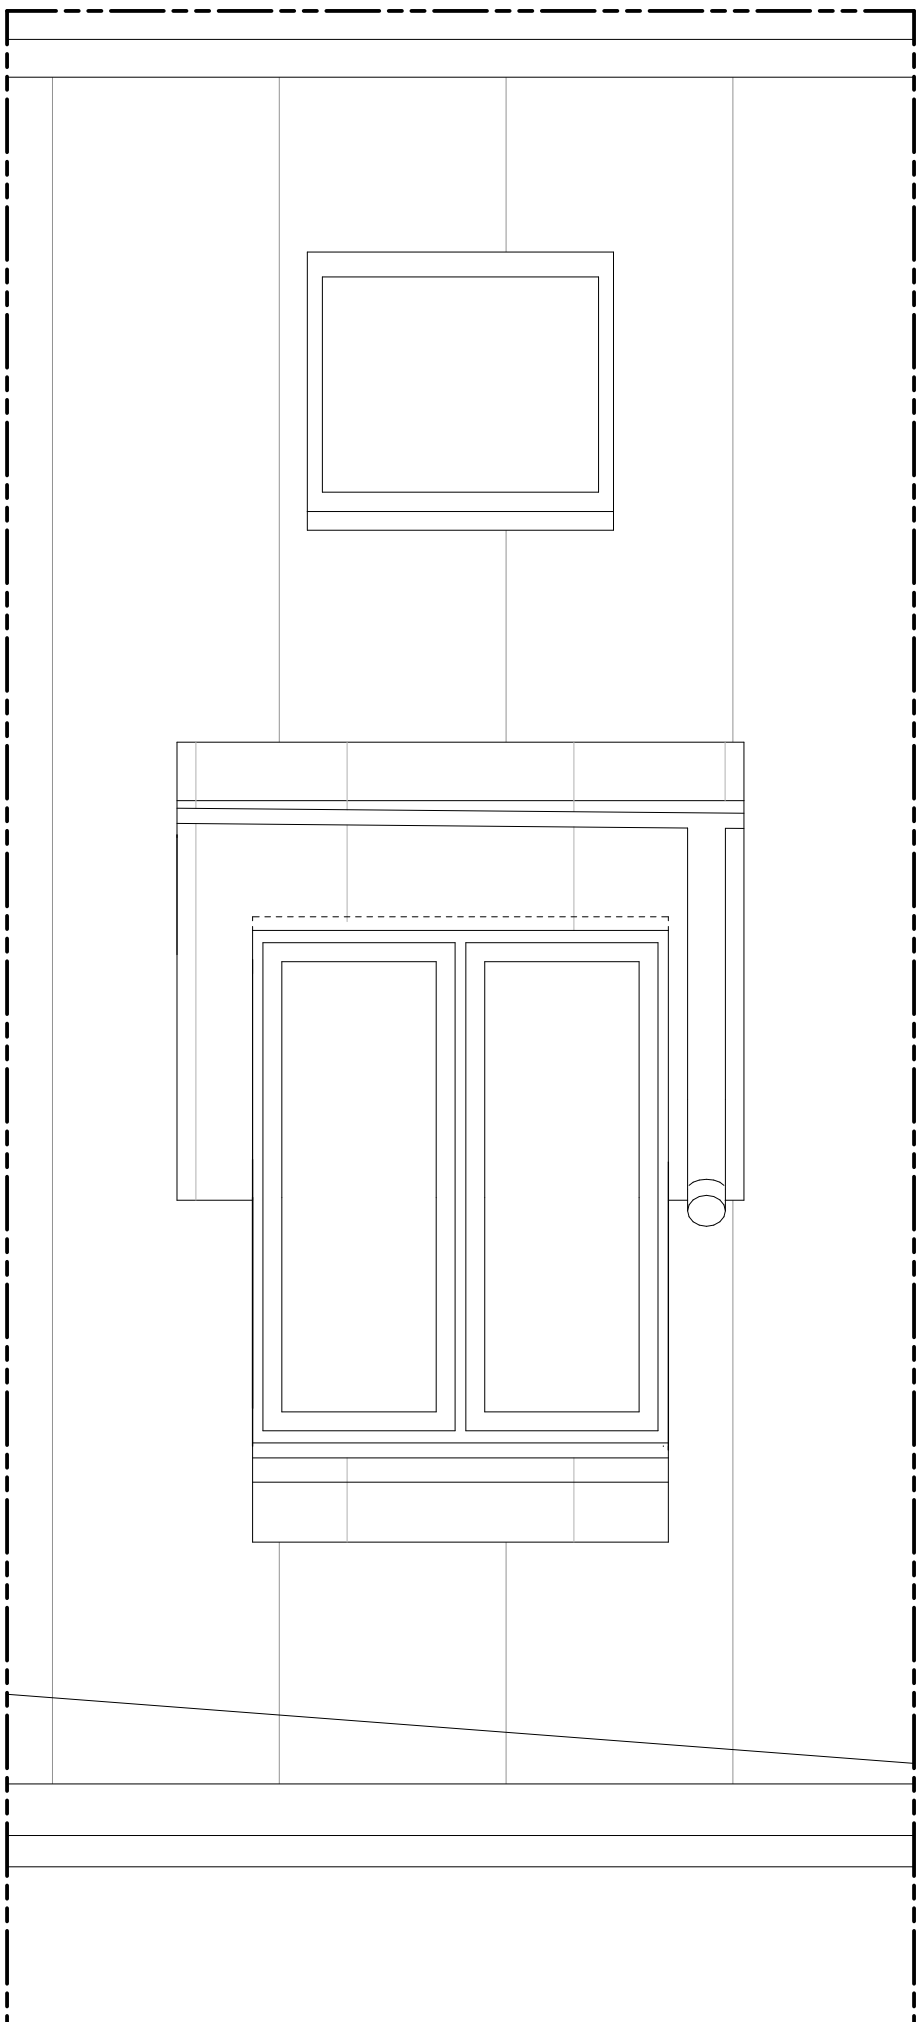

DETALJ OCH ELEVATION 02, KUPA OCH TAKFÖNSTER MOT GÅRD

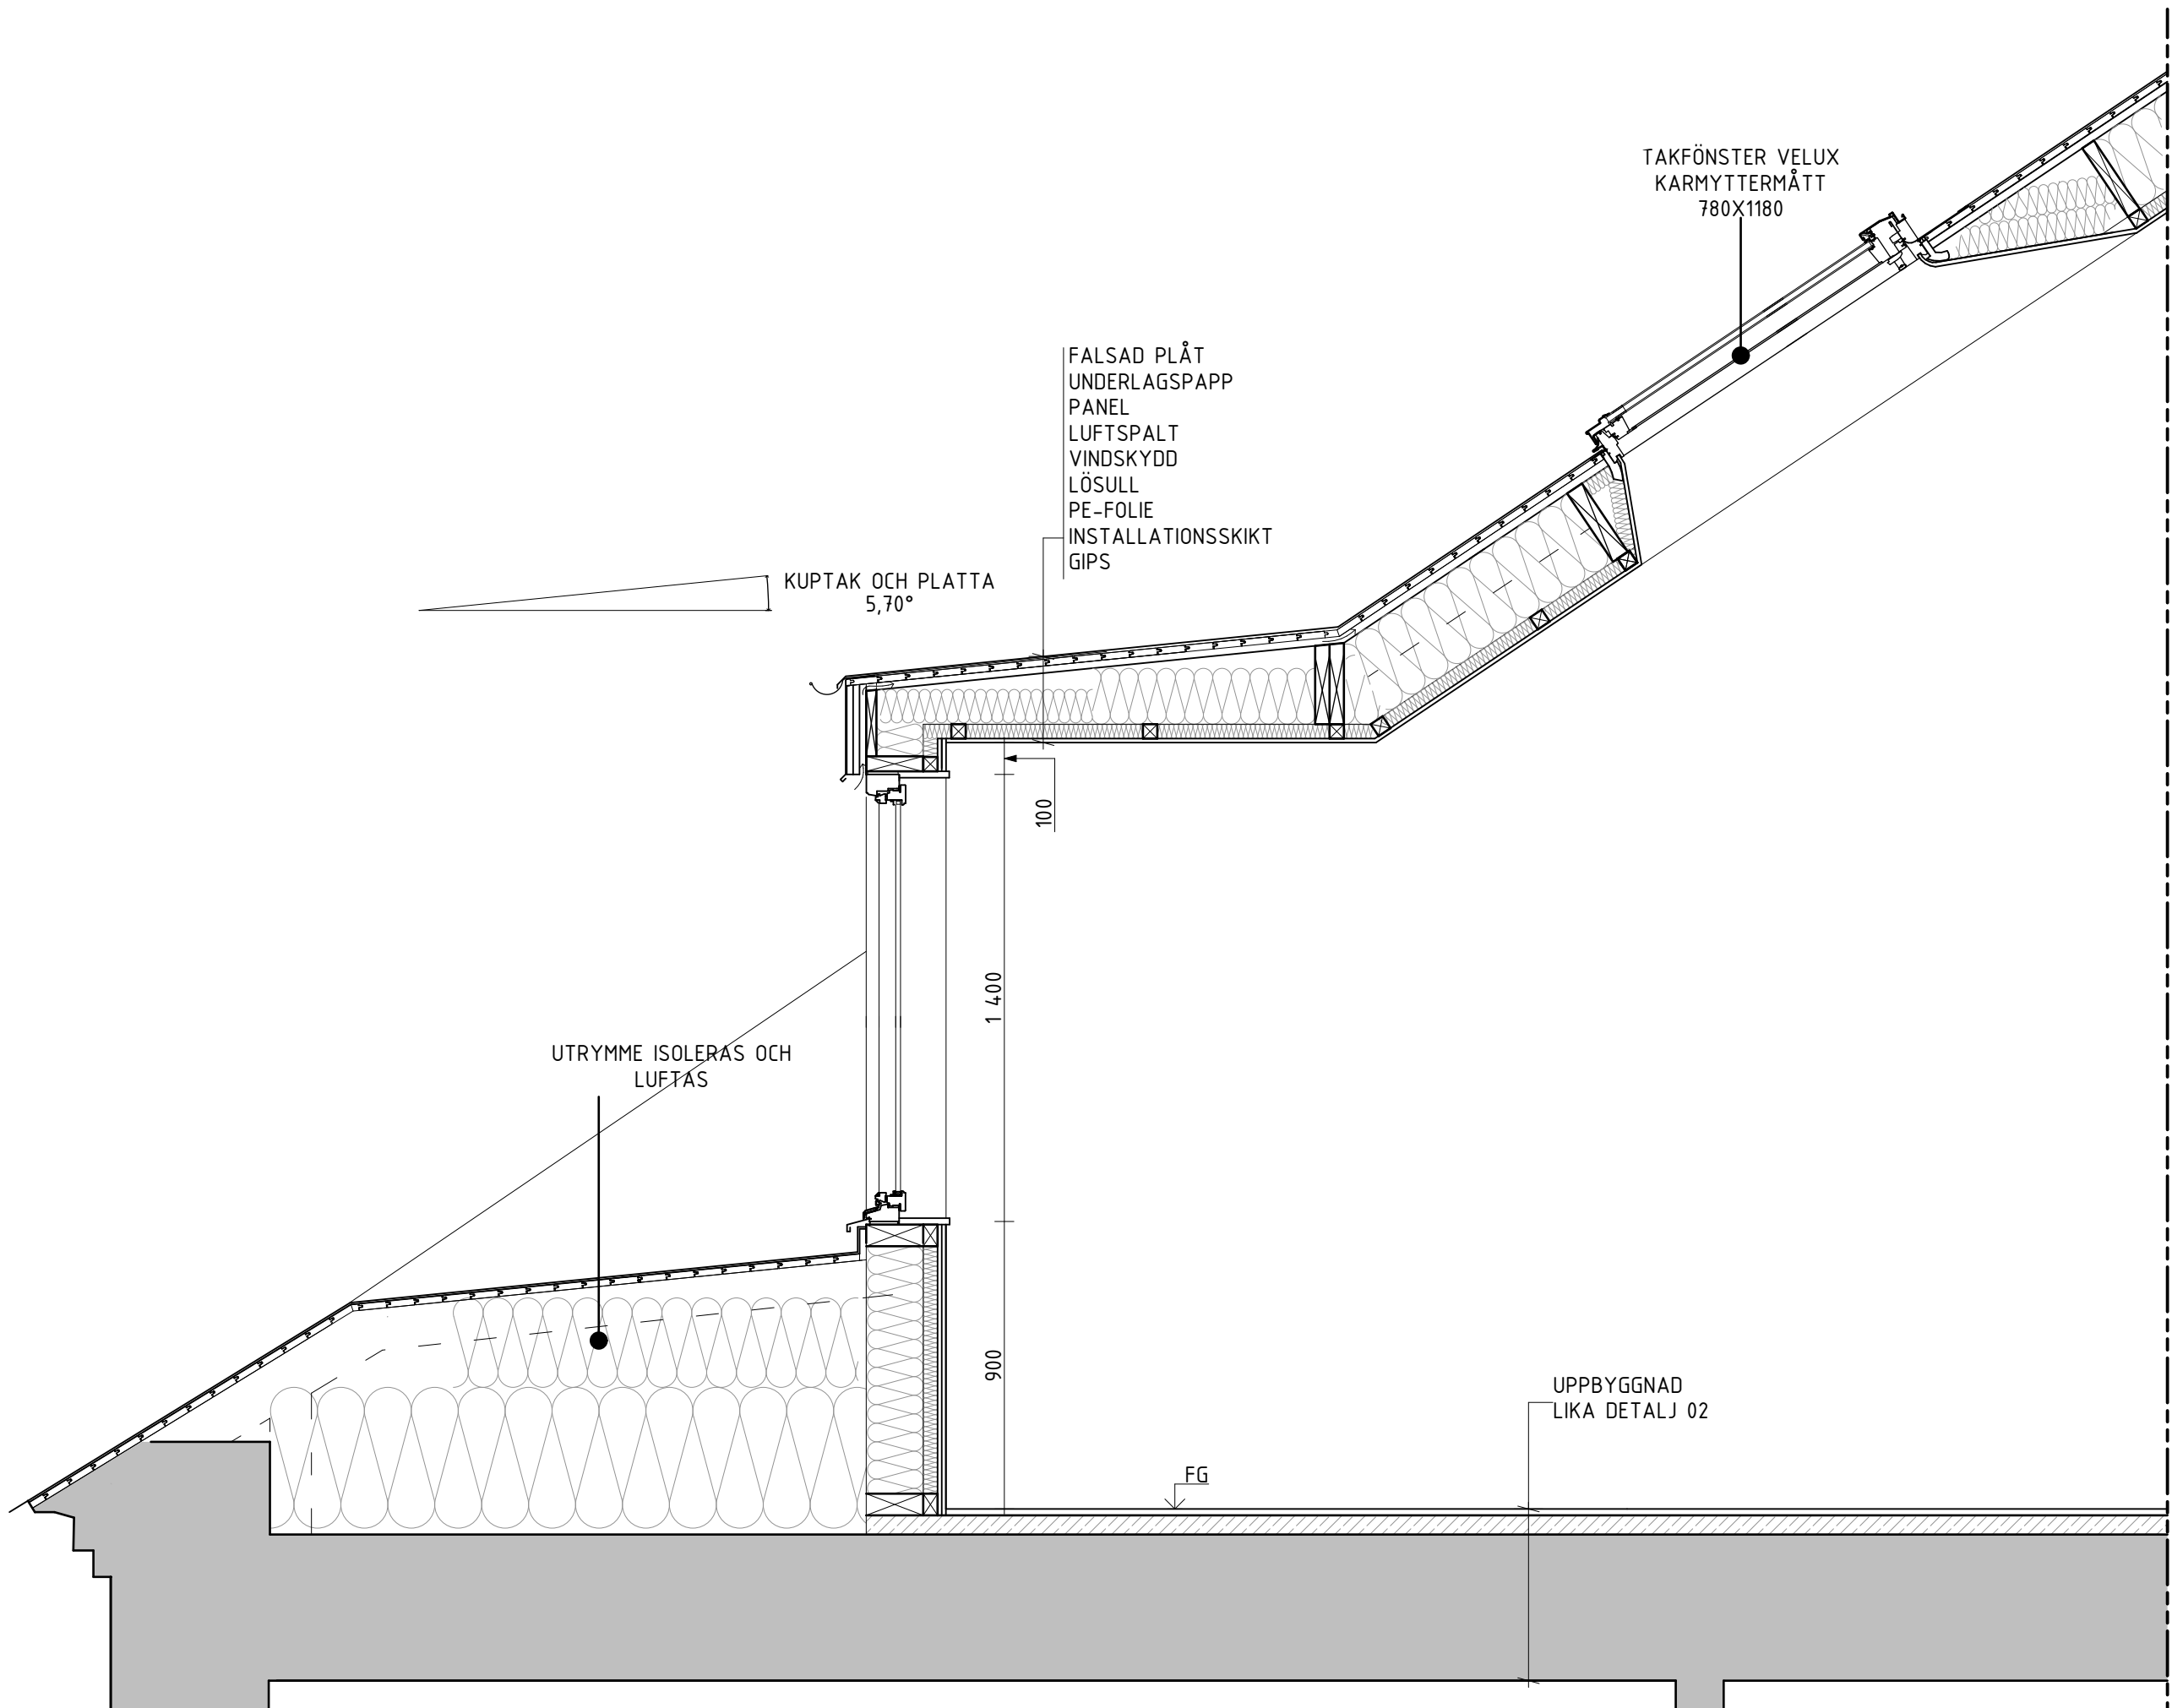

#### HÄNVISNINGAR

##### PM 02

- MINSKADE KUPOR MOT GÅRD. BREDD 1500mm
- 1 TAKFÖNSTER I STÄLLET FÖR 2 I KÖKET FÖR LGH 1601 OCH 1603
- KÄTTVINDSVÄGG UTFLYTAD SÅ INVÄNDIGT TAK-/VÄGG LIV MÖTS VID 1100mm (TIDIGARE 1300mm)
- KUPOR MOT GÅRD VID ENTRÉ I LGH 1601 OCH 1603 FLYTTATS 100mm UTÅT.
- TERRASSEN PÅ LOFET I LGH 1602 UTGÅR. UTRYMMET BLIR EN DEL AV INTILLIGGANDE RUM.
- KUPOR MOT GÅRD SÄNKS 100mm OCH BRÖSTNINGEN HÖJS 100mm
- GLASPARTI TILL TERRASSERNA MOT GÅRDEN FÅR 4- LUFTSUTFORMNING. (TIDIGARE 2-LUFT, SKJUTPARTI)

B	SE PM 02 UNDER HÄNVISNINGAR	2024-09-22	OL	
A	DETALJ OCH ELEVATION 01, KUPA	2024-05-16	YF	
BET	ANT	ÄNDRING AVSER	DATUM	Sign.
BYGGLOVSHANDLING				
KAKELUGNEN 7				
<div>2BK</div> <div>Swedenborgsgatan 2 118 48 Söckholm</div>				
A	2BK ARKITEKTER / + 08 518 179 00 / WWW.2BKA.SE			
UPPDRAG NR SB995		RITAD AV YF		HANDLAGGARE YF
DATUM 2024-03-27		ANSVARIG SVANTE BENGTSOON		
DETALJ KUPOR OCH TAKFÖNSTER				
SKALA A1 - 1:20 A3 - 50%		NUMMER A11		BET B

SKALA 1:20

