

FÖRKLARINGAR


Alla mått i mm om ej annat anges.

- TAKHÖJD 1900 mm
- BEF BYGGNADSEDELAR
- NYA BYGGNADSEDELAR
- NY DÖRR
- BEFINTLIG DÖRR
- Förberett för tvättpelare
- Tvättpelare
- Kombimaskin
- Garderob
- Städskåp

FÖRESKRIFTER

Alla mått kontrollerats på plats.
Eventuella avvikelser rapporteras till arkitekt för vidare hantering.
Alla arbeten skall utföras i enlighet med god hantverksed,
branchstandard och tillverkarens anvisningar i ovan nämnd ordning.

HÄNVISNINGAR

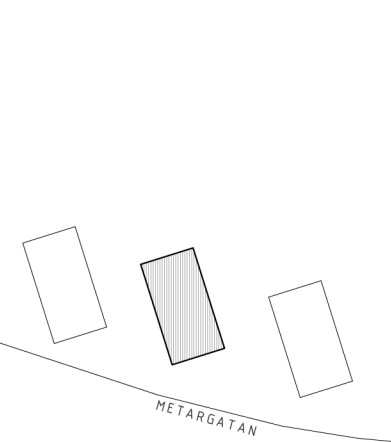

| | | | |
|-----|----------------------|--------|------|
| A4 | Planlösning badrum | 241001 | JB |
| A3 | Ny linjehiss | 241001 | JB |
| A2 | Terrassbredd minskad | 241001 | JB |
| A1 | Kupa borttagen | 241001 | JB |
| BET | ÄNDRING AVSER | DATUM | SIGN |

Ateljé Nord

BYGGLOV

Planritning vind

Vindsinredning

Långreven 13


Metargatan 3
116 66 Stockholm

Ritad av AJ JB

2024-05-03

Skala 1:100 (A3)

A2

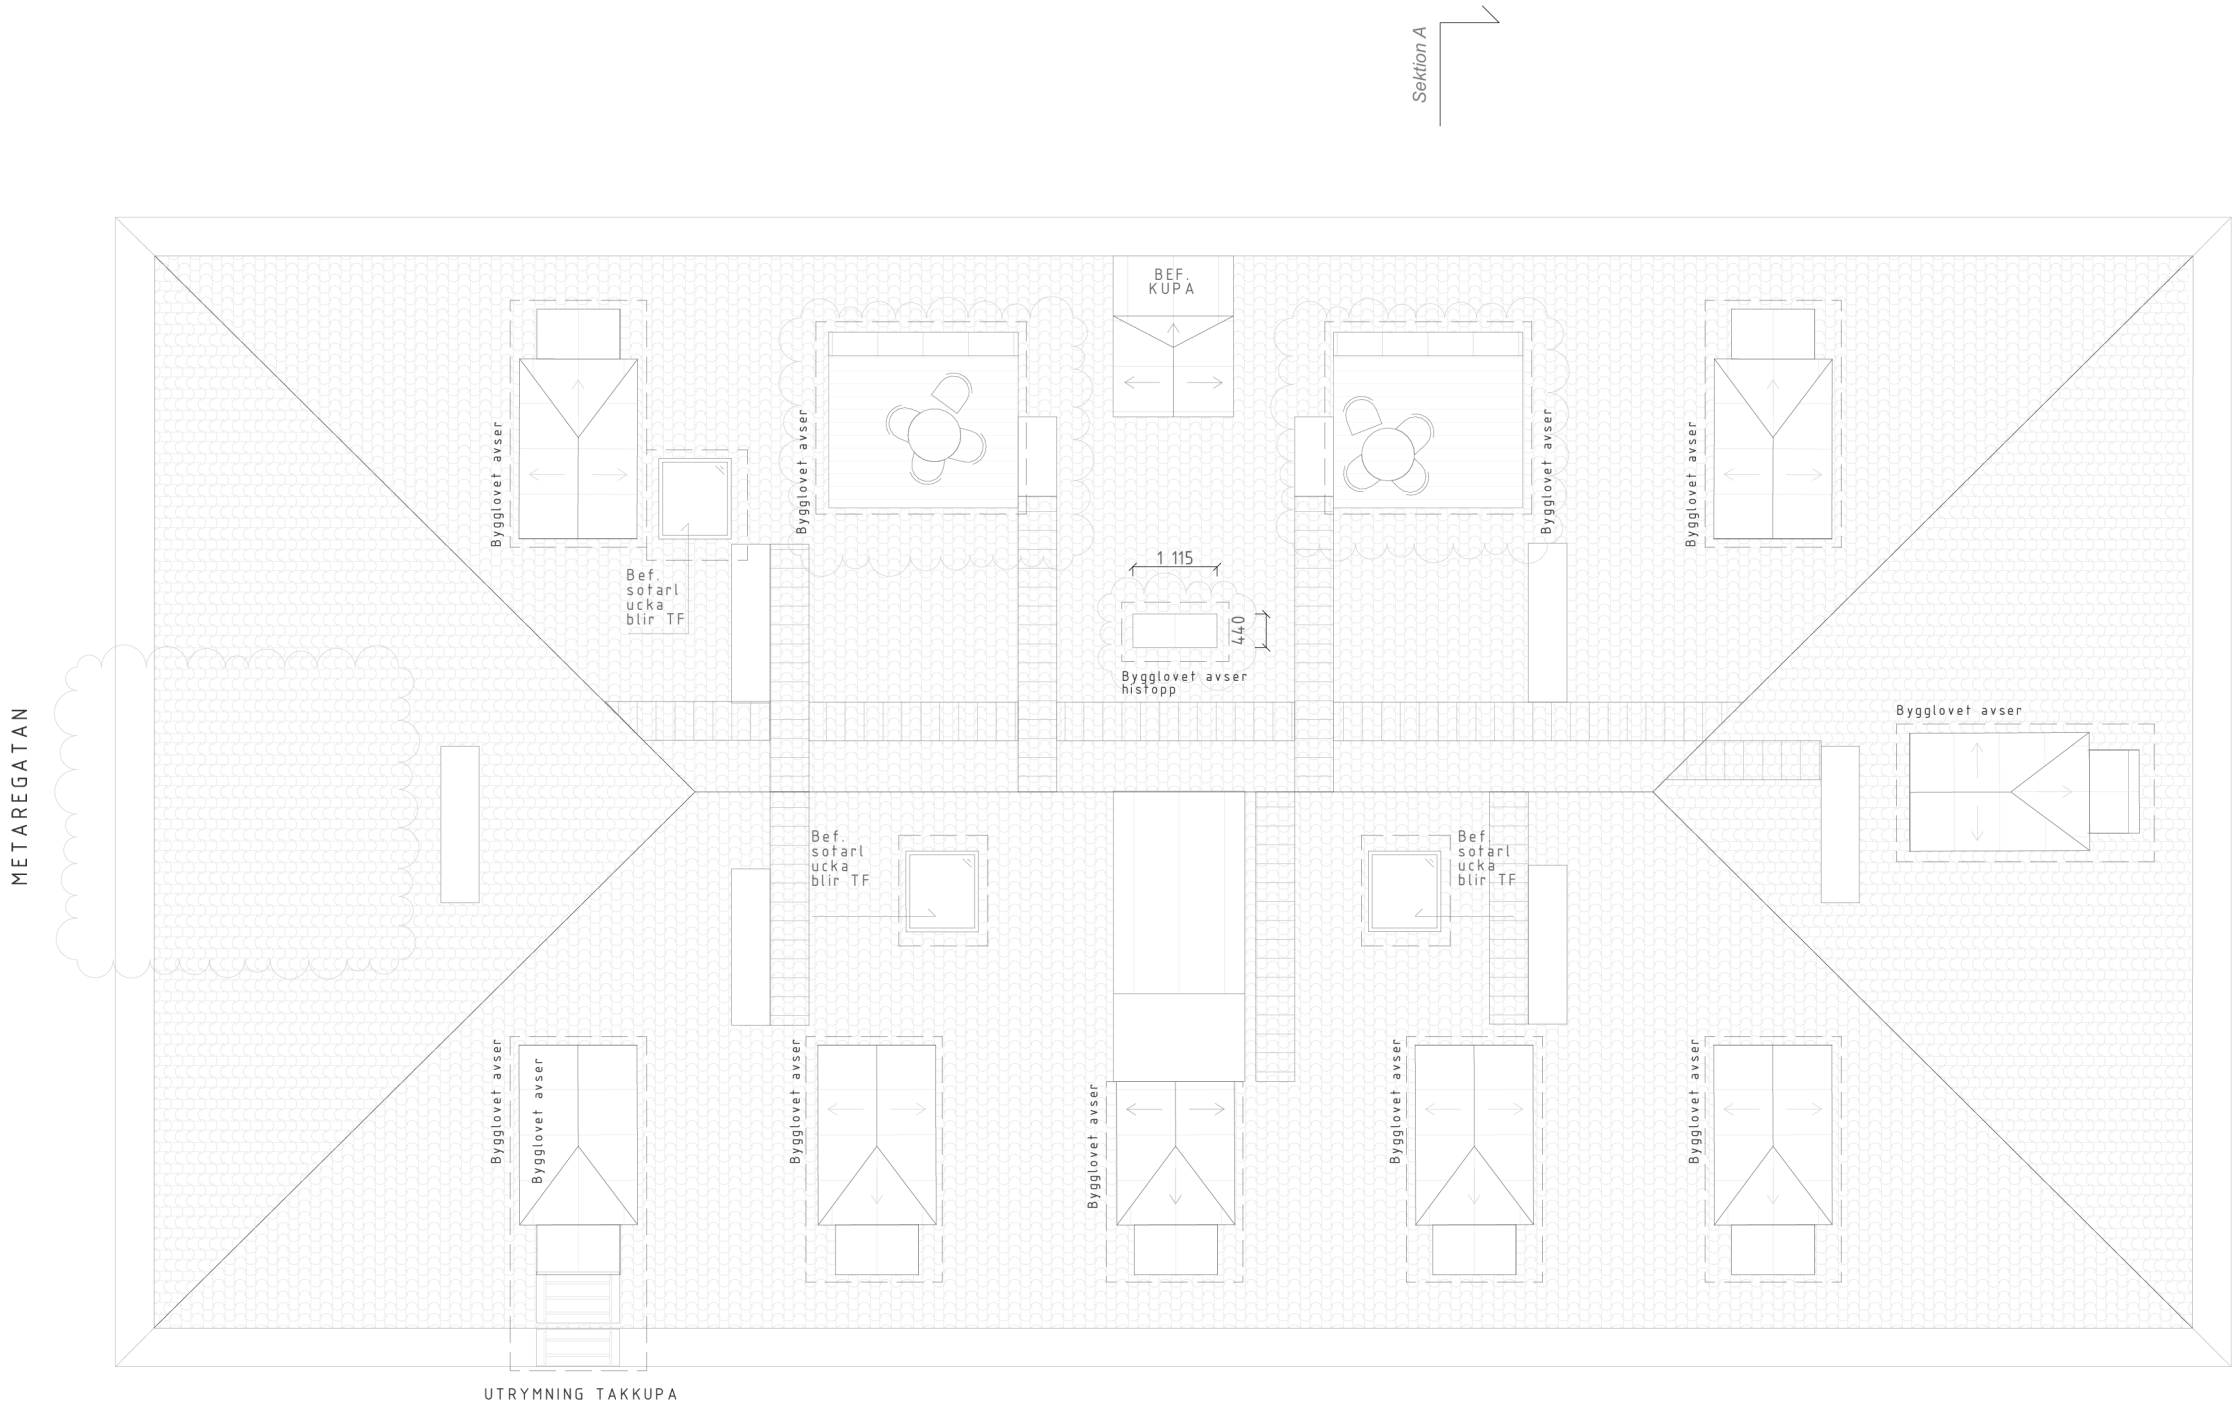

FÖRKLARINGAR


Alla mått i mm om ej annat anges.

Bygglov avser

FÖRESKRIFTER

Alla mått kontrollmätts på plats.
Eventuella avvikelser rapporteras till arkitekt för vidare hantering.
Alla arbeten skall utföras i enlighet med god hantverkssed,
branchstandard och tillverkarens anvisningar i ovan nämnd ordning.

HÄNVISNINGAR

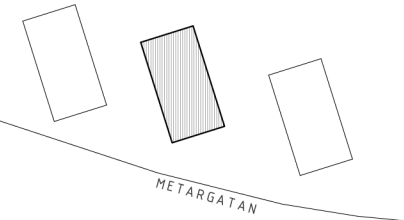

| | | | |
|-----|----------------------|--------|------|
| A3 | Ny linjehiss | 241001 | JB |
| A2 | Terrassbredd minskad | 241001 | JB |
| A1 | Kupa borttagen | 241001 | JB |
| BET | ÄNDRING AVSER | DATUM | SIGN |

Ateljé Nord

BYGGLOV

Takplan

Vindsinredning

Långreven 13

Metargatan 3
116 66 Stockholm

Ritad av AJ JB

2024-05-03

Skala 1:100 (A3)

A3