



0 1 2 5m
1:100


FÖRKLARINGAR

Alla mått i mm om ej annat anges.

FÖRESKRIFTER

Alla mått kontrollmäts på plats.
Eventuella avvikelser rapporteras till arkitekt för vidare hantering.
Alla arbeten skall utföras i enlighet med god hantverkssed,
branchstandard och tillverkarens anvisningar i ovan nämnd ordning.

HÄNVISNINGAR

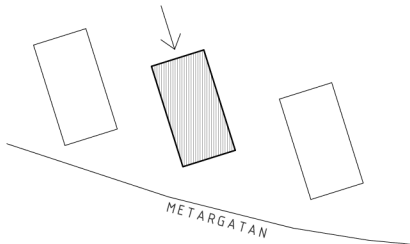

BET	ÄNDRING AVSER	DATUM	SIGN
-----	---------------	-------	------

Ateljé Nord

BYGGLOV

Fasad mot norr

Beskrivning av projektet

Långreven 13

Metargatan 3
116 66 Stockholm

Ritad av AJ JB

2024-05-03

Skala 1:100 (A3)

A5




FÖRKLARINGAR

Alla mått i mm om ej annat anges.

FÖRESKRIFTER

Alla mått kontrollmäts på plats.
Eventuella avvikelser rapporteras till arkitekt för vidare hantering.
Alla arbeten skall utföras i enlighet med god hantverkssed,
branchstandard och tillverkarens anvisningar i ovan nämnd ordning.

HÄNVISNINGAR

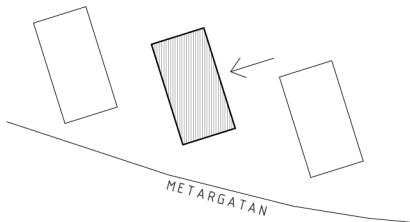

A1	Kupa borttagen	241001	JB
BET	ÄNDRING AVSER	DATUM	SIGN

Ateljé Nord

BYGGLOV

Fasad mot öster

Beskrivning av projektet

Långreven 13

Metargatan 3
116 66 Stockholm

Ritad av AJ JB

2024-05-03

Skala 1:100 (A3)

A6



0 1 2 5m
1:100


FÖRKLARINGAR

Alla mått i mm om ej annat anges.

FÖRESKRIFTER

Alla mått kontrollmätts på plats.
Eventuella avvikelser rapporteras till arkitekt för vidare hantering.
Alla arbeten skall utföras i enlighet med god hantverkssed,
branchstandard och tillverkarens anvisningar i ovan nämnd ordning.

HÄNVISNINGAR

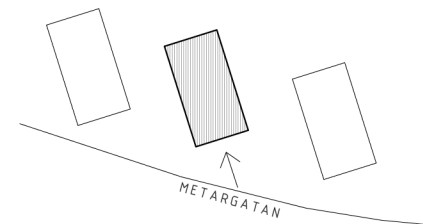

A1	Kupa borttagen	241001	JB
BET	ÄNDRING AVSER	DATUM	SIGN

Ateljé Nord

BYGGLOV

Fasad mot söder

Beskrivning av projektet

Långreven 13


Metargatan 3
116 66 Stockholm

Ritad av AJ JB

2024-05-03

Skala 1:100 (A3)

A7

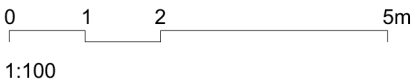


FÖRKLARINGAR

Alla mått i mm om ej annat anges.

FÖRESKRIFTER

Alla mått kontrollmäts på plats.
Eventuella avvikelser rapporteras till arkitekt för vidare hantering.
Alla arbeten skall utföras i enlighet med god hantverkssed,
branchstandard och tillverkarens anvisningar i ovan nämnd ordning.

HÄNVISNINGAR

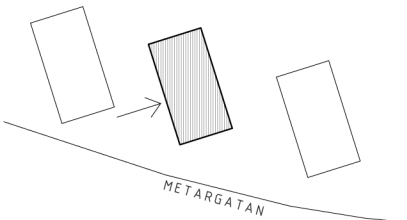

A2	Terrassbredd, framkant bröstning minskad	241001	JB
A1	Kupa borttagen	241001	JB
BET	ÄNDRING AVSER	DATUM	SIGN

Ateljé Nord

BYGGLOV

Fasad mot väster

Beskrivning av projektet

Långreven 13

Metargatan 3
116 66 Stockholm

Ritad av AJ JB

2024-05-03

Skala 1:100 (A3)

A8