
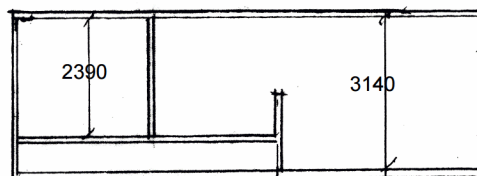
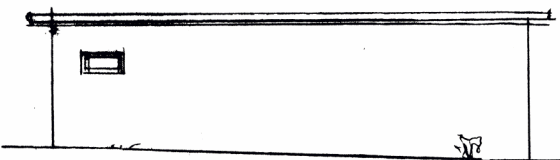
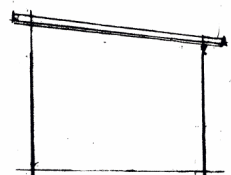
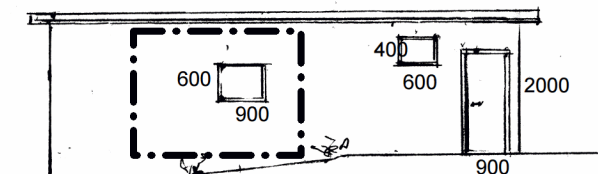
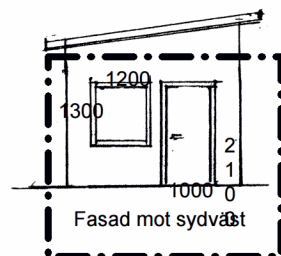


Bygglövs omfattning

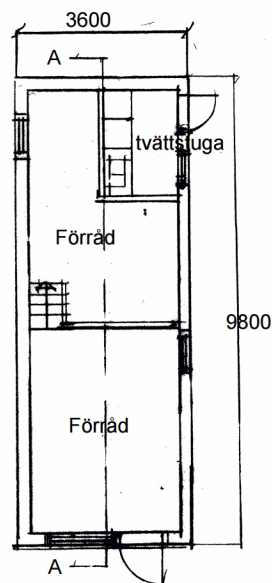

Samtliga fönster och dörrar med vita träsnicckier

TELEFONEN 32 Carl Barcks väg 1
Bromsten
Bygglövshandling 2024-09-26
Ny bygglövsansökan Ändring fasader
garage Skala 1:100 A3