



BEFINTLIG SITUATIONSPLAN

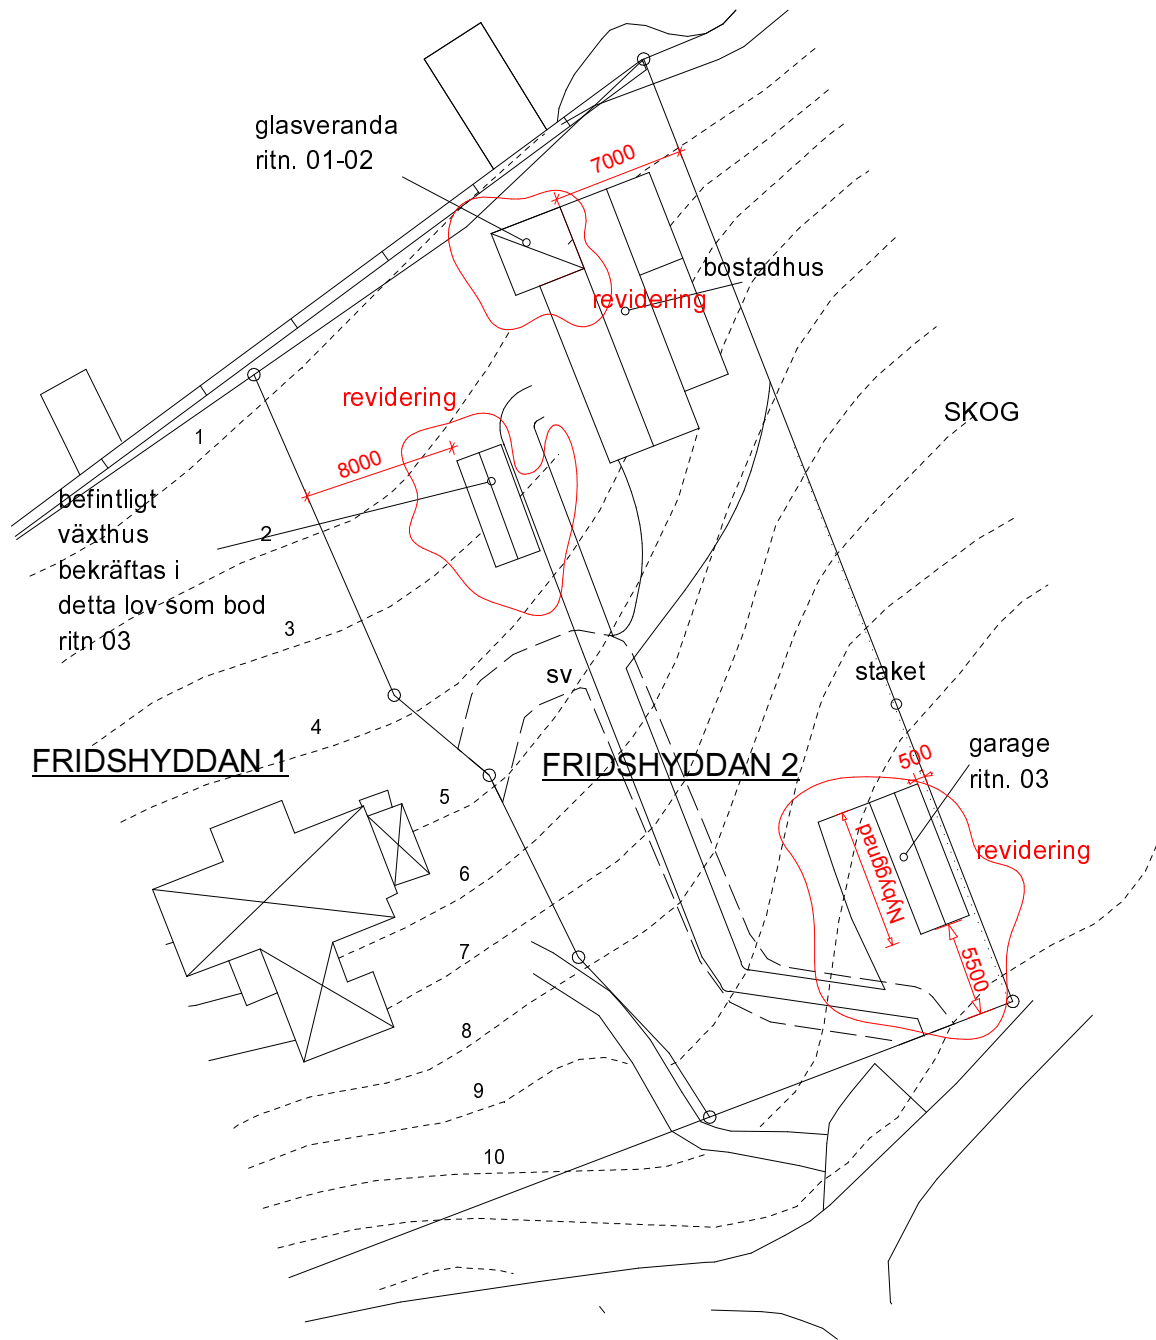

**SITUATIONSPLAN MED
ANSÖKAN OM TILL- / NYBYGGNAD**

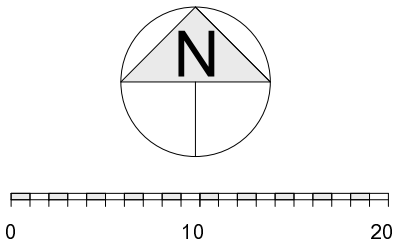

revidering 240420

ANSÖKAN OM BYGGLOV FÖR TILL-/NYBYGGNAD ENFAMILJSHUS
Kv Fridshyddan 2, Mälarhöjden STOCKHOLM
2024-03-12
Skala: 1:400 (A3)
Sökande: Torleif Falk, Ark. MSA-SAR Källbacken 12 a 129 40 Hägersten tel 076-122 74 80
Ritning 04 , SITUATIONSPLAN