




GARAGE

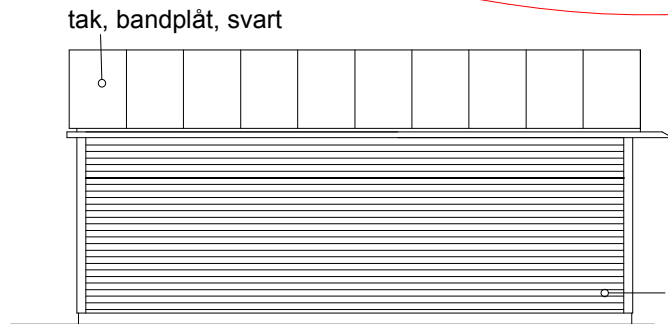


Fasad öster

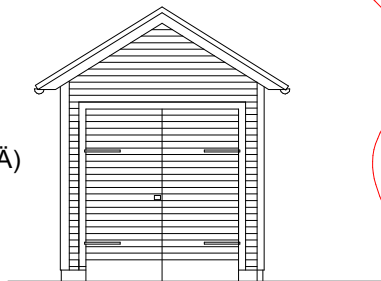


Fasad söder

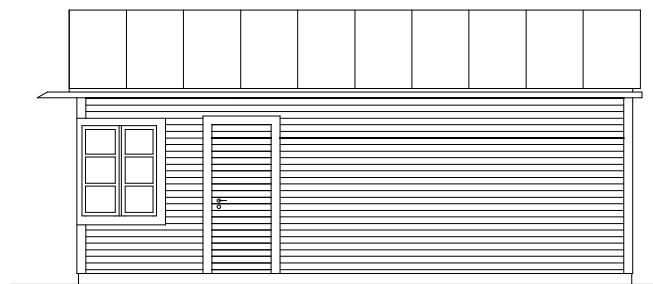

Fasad väster

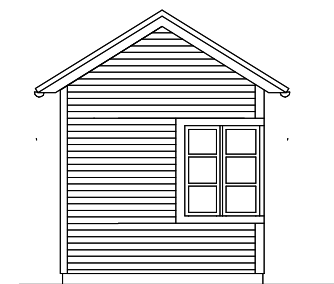


Sektion A-A

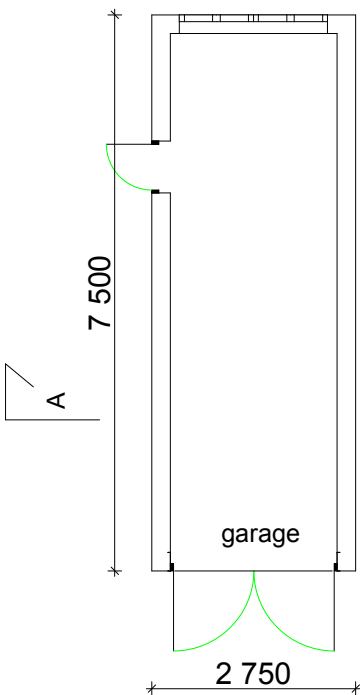


Plan

revidering


BOD

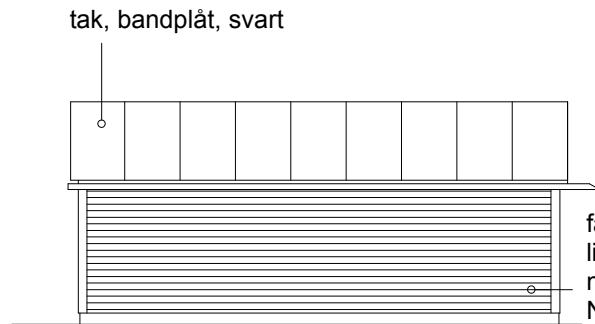

Fasad öster

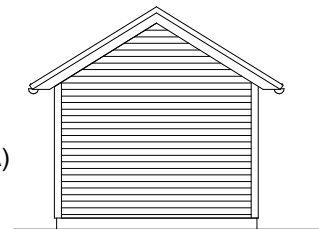


Fasad söder

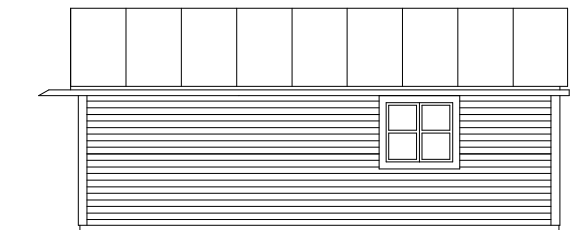

Fasad väster





Sektion A-A

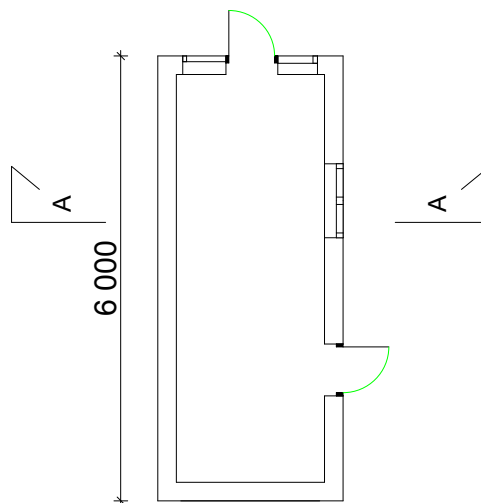

Plan

revidering

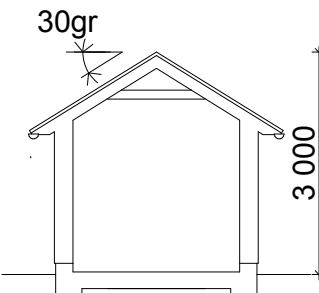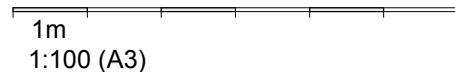

revidering 240420

**ANSÖKAN OM BYGGLOV FÖR
NYBYGGNAD, GARAGE OCH BOD**

Kv Fridshyddan 2, Mälärhöjden
STOCKHOLM

2024-03-12

Skala: 1:100 (A3)

Sökande:
Torleif Falk, Ark. MSA-SAR
Källbacken 12 a
129 40 Hägersten
tel 076-122 74 80

Ritning 03 , Fasader, Sektion, Plan