


Inkom till Stockholms stadsbyggnadskontor - 2024-09-02, Dnr 2024-07120
Tillhör Stockholms stadsbyggnadsnämnds beslut, Lovbeslut - Bifall - 2024-09-26, Handl. Mikael El Chemmas

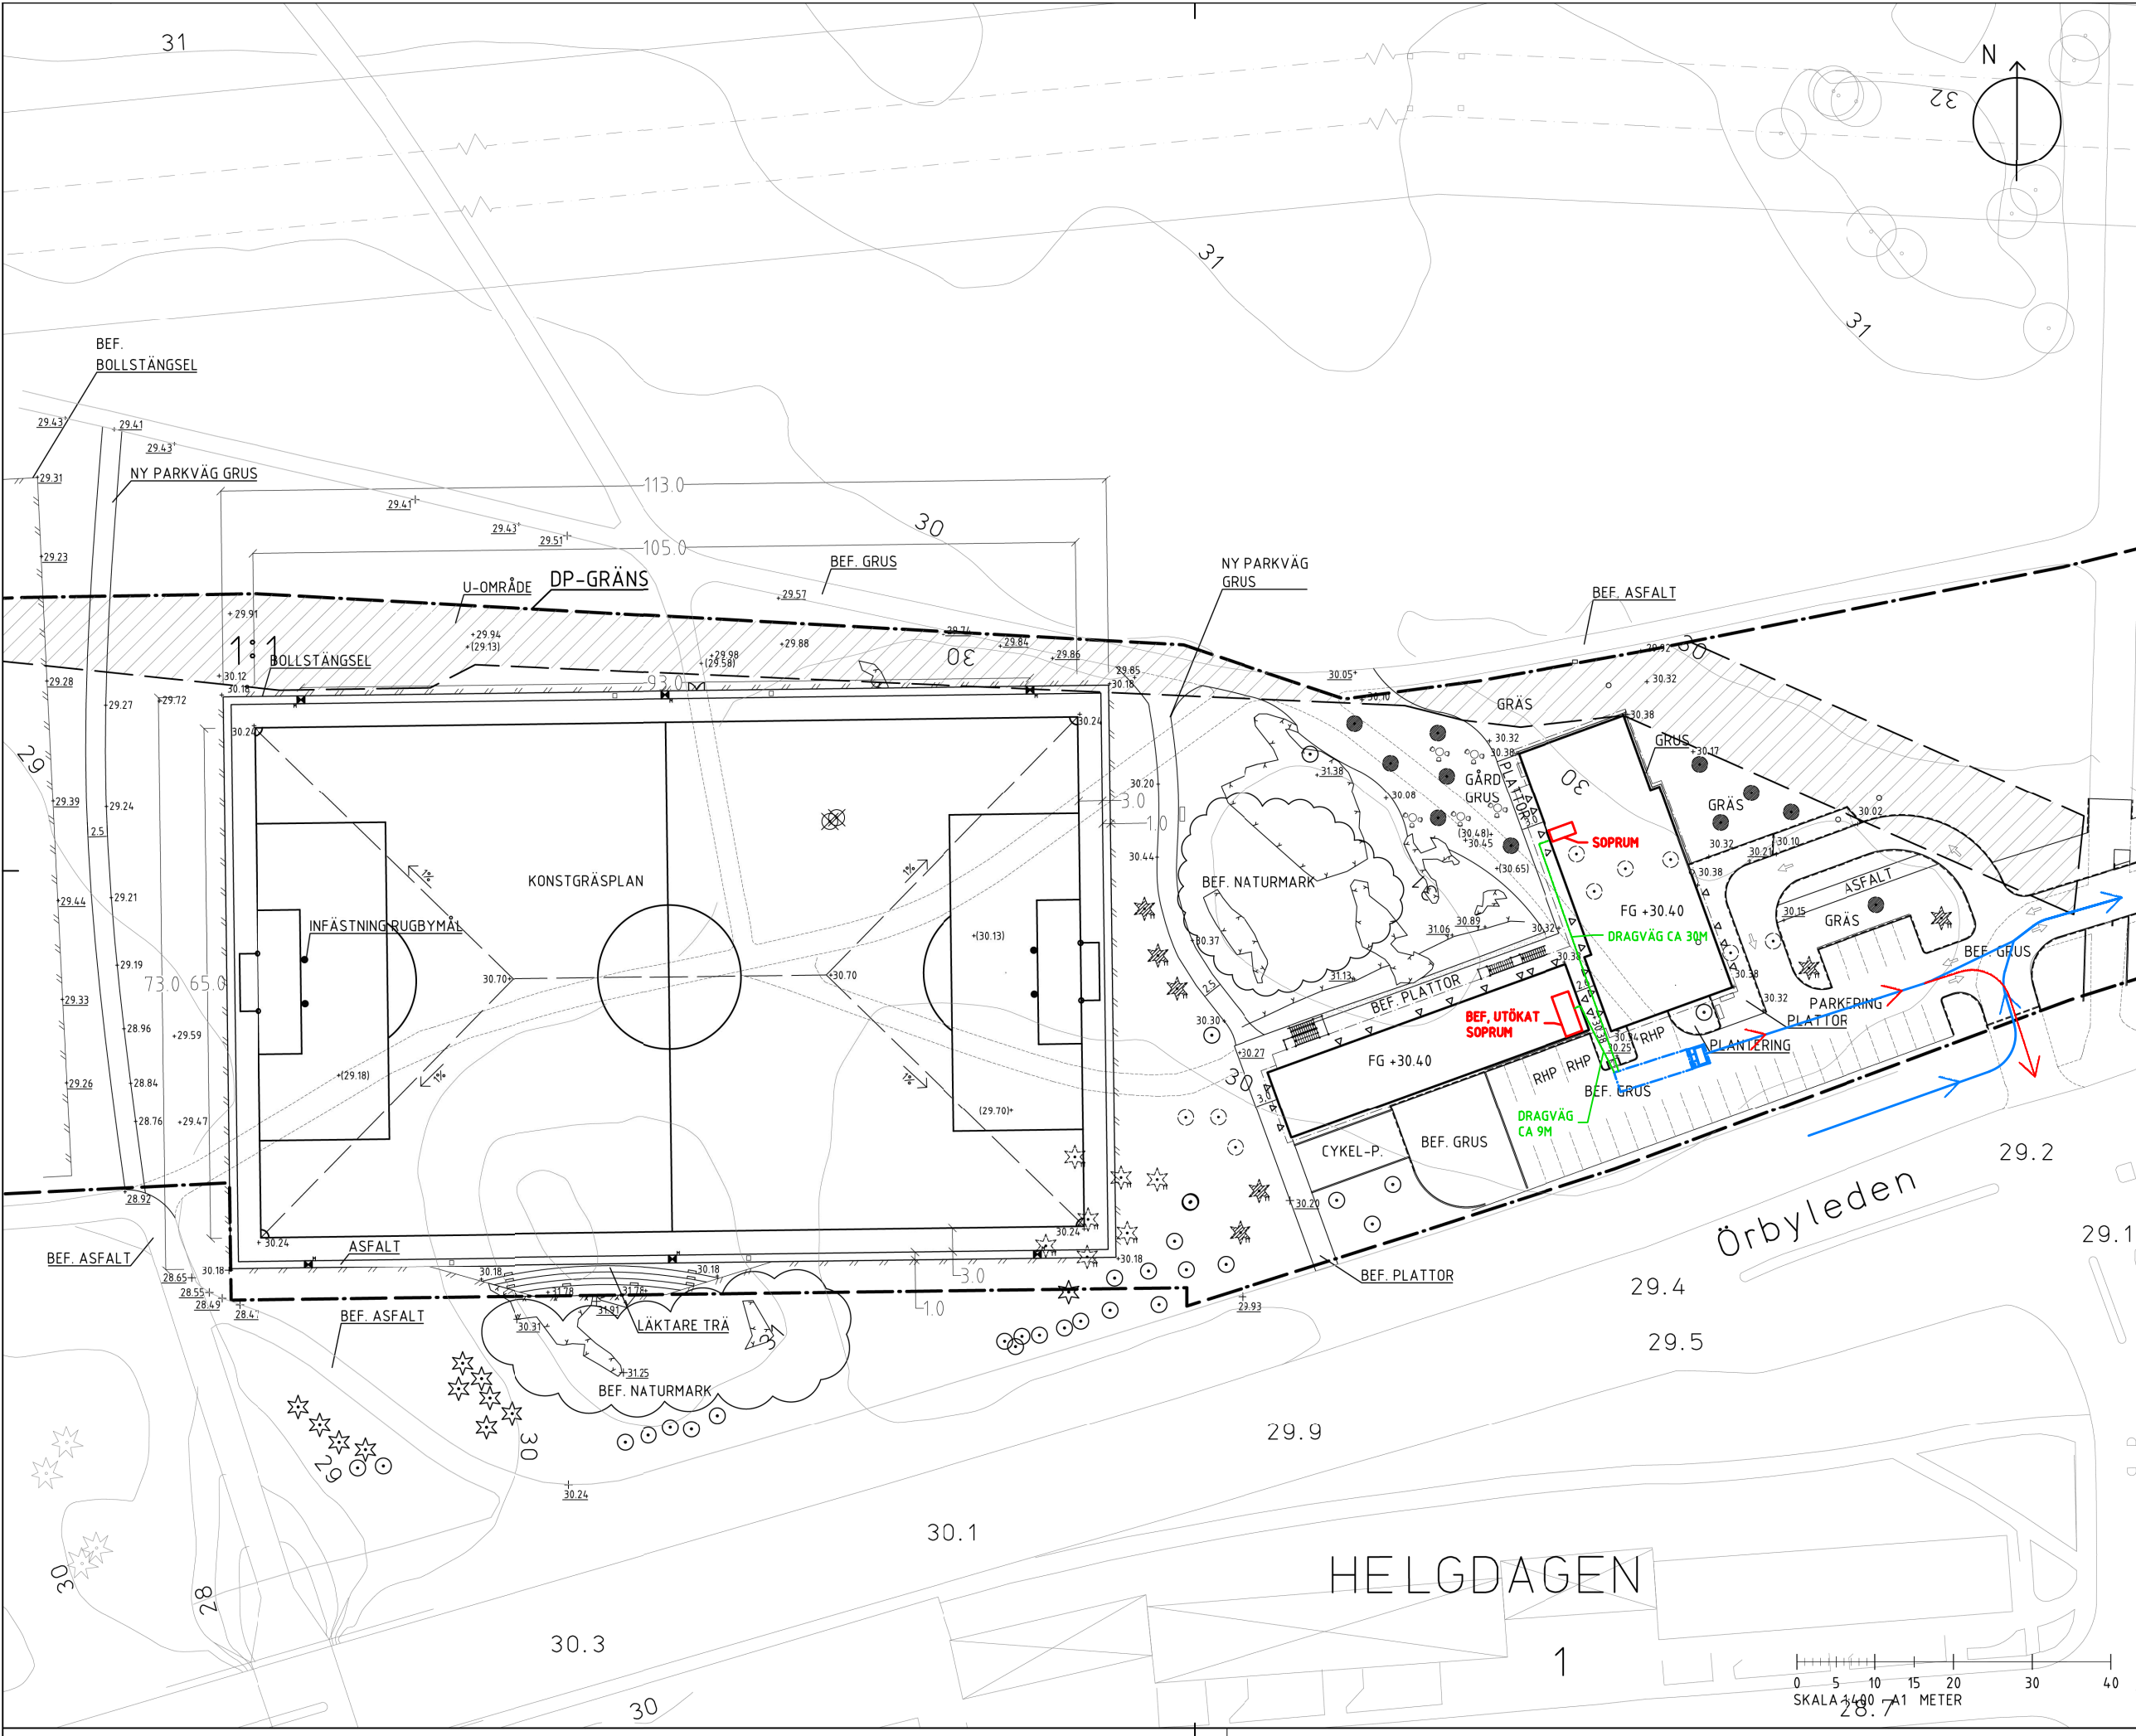

TECKENFÖRKLARING

+0.00

ANVÄNDNINGSGRÄNS ENL. DETALJPLAN

+0.00

BEFINTLIG MARKHÖJD

+0.00

NY MARKHÖJD

BEGRÄNSNINGSLINJE I MARK

BERG I DAGEN

BOLLSTÄNGSEL, 8-10 m

BEFINTLIGT TRÄD, INMÄTT

TRÄD SOM FÄLLS

LÖVTRÄD FLYTTAS, ORIGINALLÄGE

FLYTTAT LÖVTRÄD, NYTT LÄGE

BARRTRÄD FLYTTAS, ORIGINALLÄGE

FLYTTAT BARRTRÄD, NYTT LÄGE

BELYSNINGSMAST, 18 m

AKTUELLT FÖR KOMPLETTERING:

SKRIVS UT I FÄRG

KÖRNING IN

KÖRNING UT

DRAGVÄG

KOMPLETTERING ANG. AVFALLSHANTERING 2024-08-30

DIARIENR: 2024-07120

BET	ANT	ÄNDRINGEN AVSER	DATUM	SEN

BYGGLOVSRTITNING

FASTIGHET: DEL AV GUBBÅNGEN 1:1

BYGGNAD:

HUSNR:

PLAN:

AHLSÉNARKITEKTERNA

Stockholms stad

BESTÄLLARE: FASTIGHETSKONTORET

Tel: 08-508 270 00

P

Knut Jönsson Byggnadsadministration AB

J. Jacobsson Tel: 070-633 63 66

A

Ahlsénarkitekterna AB

A. Edling Tel: 070-744 02 05

E

K

L

Ramboll Sweden AB

N Theander Tel: 073-302656

M

VS

MAT

PROJEKTNUMMER

78415

RTAD/KONSTR AV

N. THEANDER

ANLÄGGENHETSNUMMER

DATUM

2024-05-01

ANSVARIG

N. THEANDER

DISCIPLIN

L

GUBBÅNGENS SPORTFÄLT

SITUATIONSPLAN

SWEREF991800 HÖJDSYSTEM RH 2000

SKALA 1:400 (A3)

1:1400 (A1)

RTITNINGSNAMN

L-31-1-01

T BET