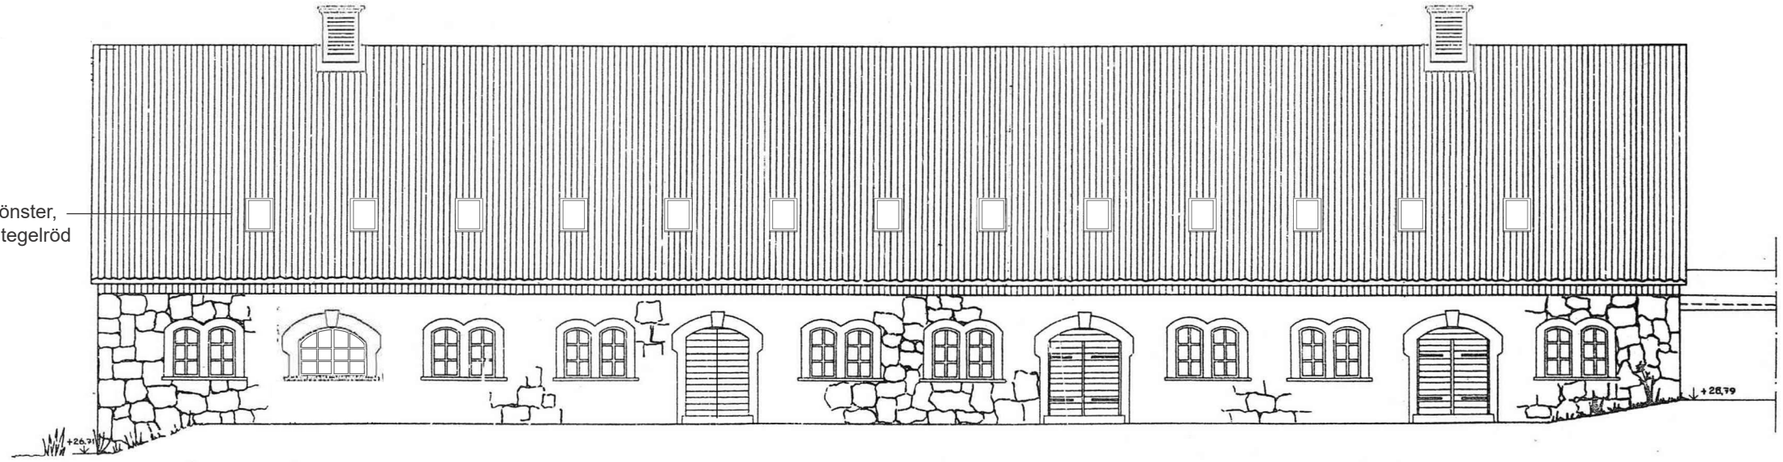

FASAD MOT NORDVÄST

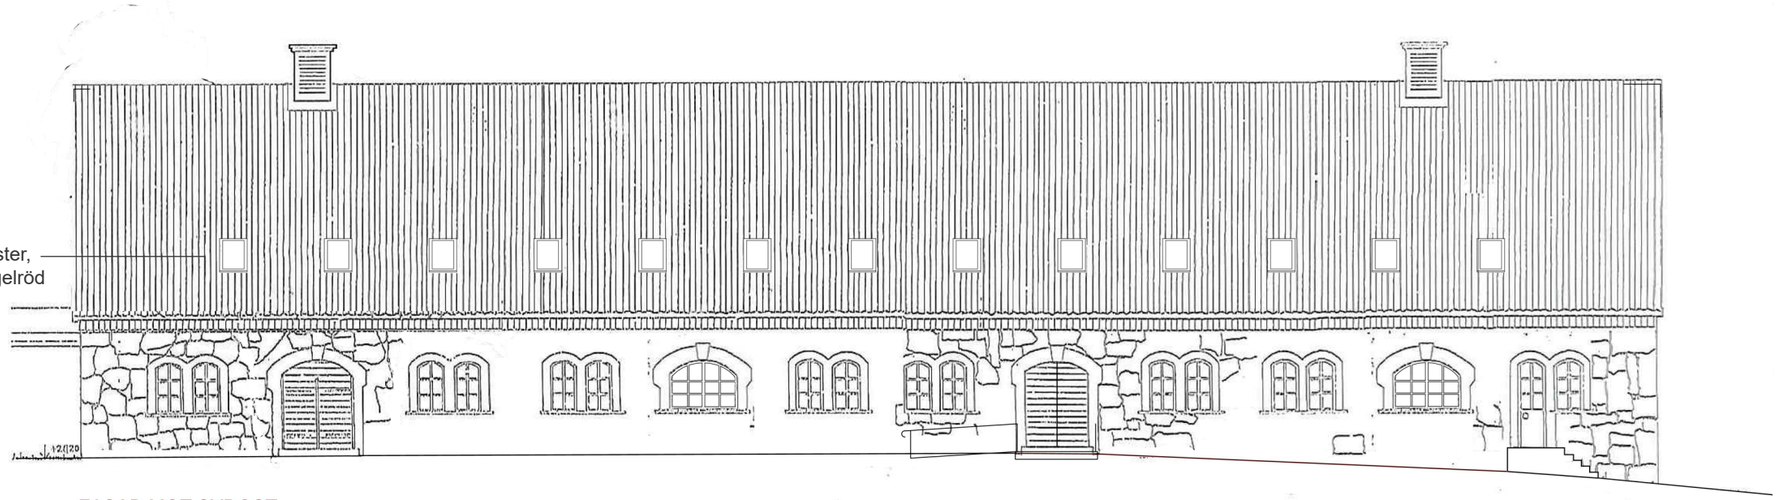

FASAD MOT SYDOST

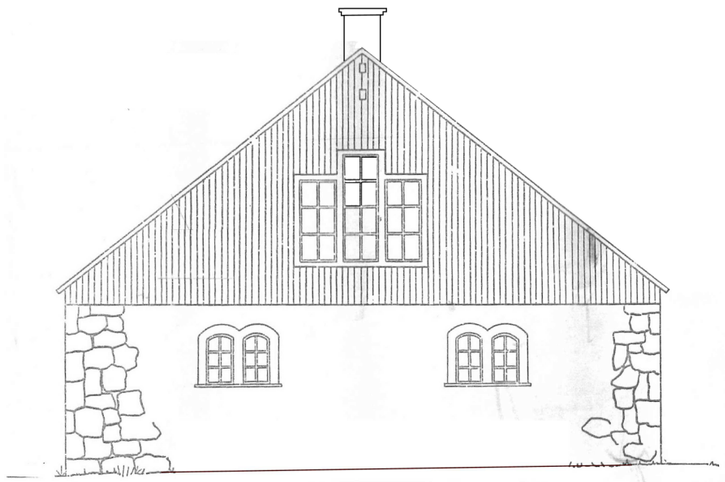

FASAD MOT NORDOST

FASAD MOT SYDVÄST

BEFINTLIG FASAD MOT SYDVÄST

BEFINTLIG FASAD MOT NORDOST

10,0 m

BYGGLOVHANDLING

Prästkammaren 2 Hässelby

Ombyggnad av Plan 1 trappa till studentbostäder

Bearbetade fasadritningar från tidigare bygglovsansökan.

Wennark 240129 Ritning A2

BET	ÄNDRINGEN AVSER	DATUM	SIGN

BYGGLOVHANDLING

TENGBOM

~~ANICURA HÄSSELBY~~

PRÄSTKAMMAREN 2

~~ARKITEKT - TENGBOM~~

BYGGHERRE - PRÄSTKAMMAREN 2 AB

UPPDRAG.NR	RITAD/KONSTR. AV	HANDLÄGGARE
~~1030859~~		
DATUM	ANSVARIG	
~~181207~~	~~JARO~~	

~~OMBYGGNAD FÖR SMÅDJURSKLINIK~~

FASADER ~~OCH SEKTION~~
HUVUDBYGGNAD

SKALA		NUMMER	BET
A1	1:100	~~A40.1-3~~	
A3	1:200		

Inkom till Stockholms stadsbyggnadskontor - 2024-02-24, Dnr 2024-03015
Tillhör Stockholms stadsbyggnadsnämnds beslut, Lovbeslut - Bifall - 2024-09-26, Handl. Boglarka Zakarias

2018-12-04 15:55:34 C:\CAD\REVIT\2017\Hässelbygård Garagebyggnad_TB19Zr.rvt