

LGH 3
74,02 m²


LGH 4
57,49 m²

LGH 2
49,19 m²


LGH 5
43,70 m²

LGH 1
26,95 m²


PLAN 1-7
TYPPLAN
INNAN OMBYGGNAD

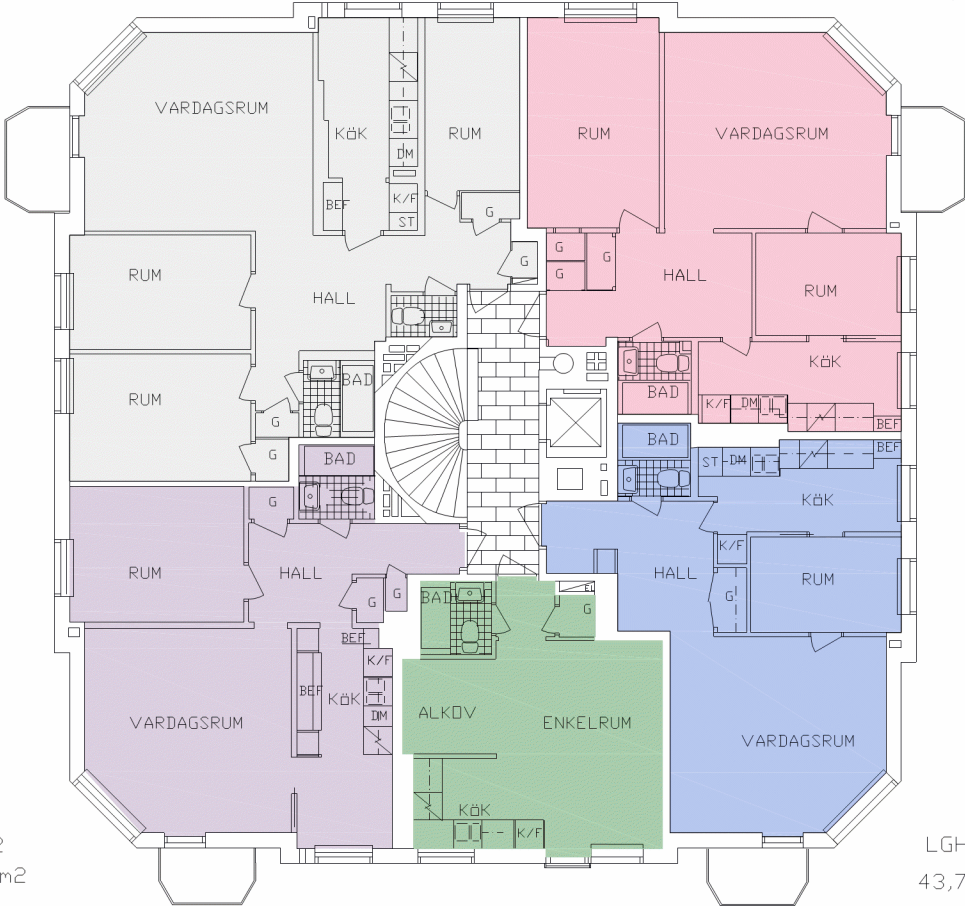

AVSLAG

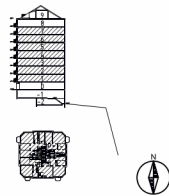

FÖRKLARINGAR OCH FÖRESKRIFTER
Alla mått anges i mm.

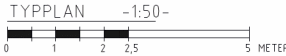

BET	ANT	ÄNDRINGEN AVSER	SON	DATUM
RELATIONSITNING				
FRILUFTSTEATERN 3				
Arkitektur-Studio AB BARDABACKEN 19 167 71 BRÖMMA TEL 070 525 15 21 E-POST: arkitektur-studio@telia.com				
UPPDRAG NR	167 71	BRITAD AV	JK	HANDELSGÄRNE Jacek Kwelczek
DATUM	2023-12-15	ANSVARIG		
Ombyggnad bostadshus Plan 1-7 Relationsritning				
SKALA	1:50	NUMMER	A00	T BET