

LGH 3



LGH 4

LGH 2

LGH 5


LGH 1

PLAN 1-7  
TYPPLAN  
INNAN OMBYGGNAD

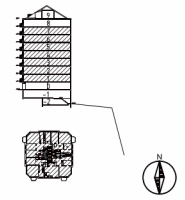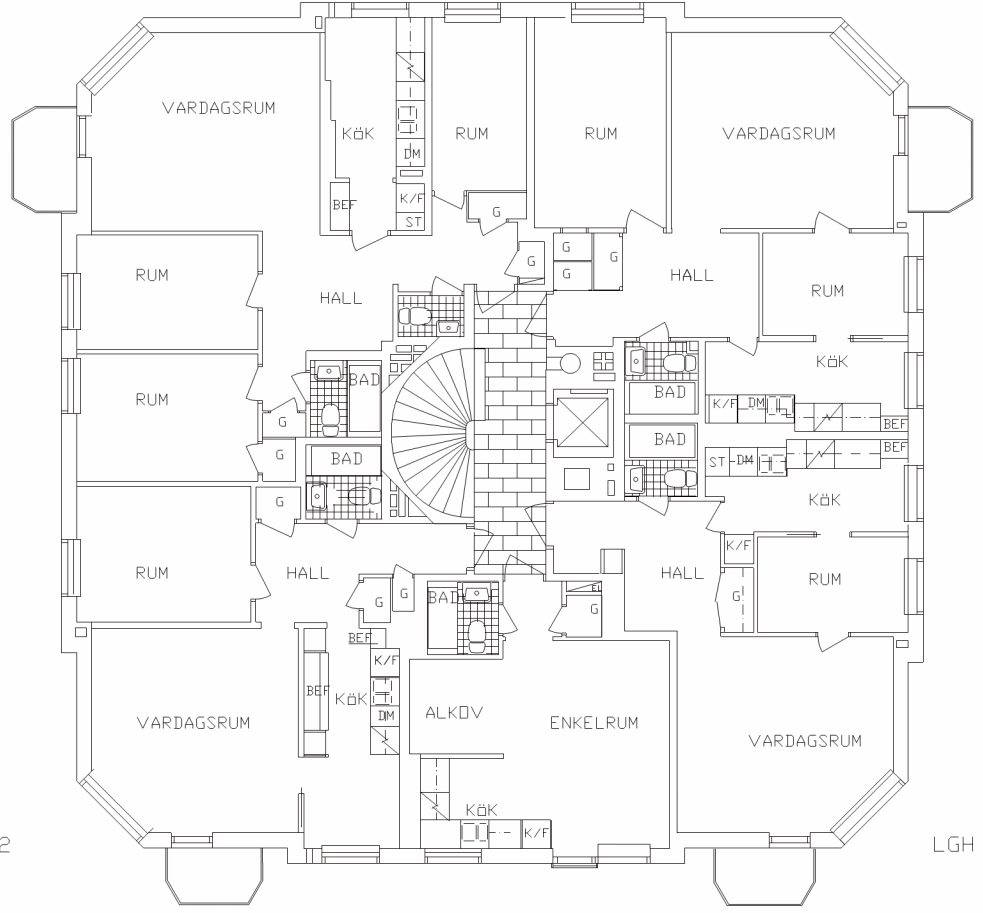

FÖRKLARINGAR OCH FÖRESKRIFTER  
Alla mått anges i mm.

AVSLAG

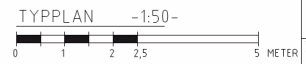

BET	ANT	ÄNDRINGEN AVSER	SON	DATUM
RELATIONSITNING				
FRILUFTSTEATERN 3				
Arkitektur-Studio AB BARDABACKEN 19 167 71 BRÖMMA TEL 070 525 15 21 E-POST: arkitektur-studio@telia.com				
UPPDRAG NR	UTFÖRD AV	HANDLAGSARE		
2023-12-15	JK	Jacek Kwelczek		
Datum 2023-12-15				
Ombyggnad bostadshus Plan 1-7 Relationsritning				
SKALA	NUMMER		I BET	
1:50	A00			