




PLAN 0 - ENTRÉPLAN
INNAN

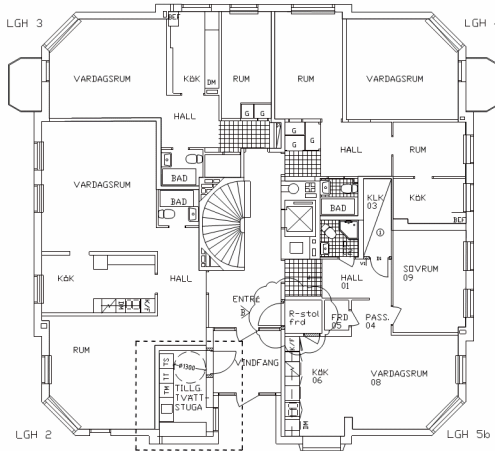

PLAN 0 - ENTRÉPLAN
EFTER

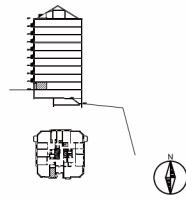


FÖRKLARINGAR OCH FÖRESKRIFTER
Alla mått anges i mm.
- - - - - = BYGGLOVGRÄNS

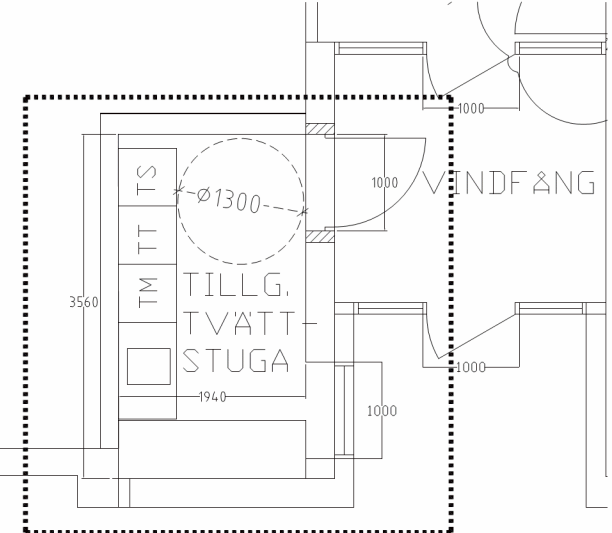

Tillgänglig tvättstuga
Skala 1:25

AVSLAG

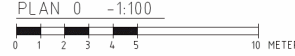

B		Ny ruststolsförråd		JK		2024-03-16	
A		Tillgänglig tvättstuga		JK		2024-01-24	
BET	ANT	ÄNDRINGEN AVSER			SON	DATUM	
BYGGLOV							
FRILUFTSTEATERN 3							
Arkitektur-Studio AB							
Bardabacken 19							
167 71 Bromma							
TEL 070 525 15 21							
E-POST: arkitektur-studio@telia.com							
UPPDRAG NR		RITAD AV		HANELÄGARE			
2023-12-15		JK		Jock Kwelczet			
DATUM		ANSVARIG					
2023-12-15		ANSVARIG					
Ombyggnad bostadshus, Håstholmsvägen 21							
Entréplan							
Omdisponering							
Tvättstuga							
SKALA		NUMMER		T.BET			
1:100		A1		B			