Tillhör Stockholms stadsbyggnadsnämnds beslut, Lovbeslut - Bifall/Avslag - 2024-09-26, Handl. Agneta Östrom

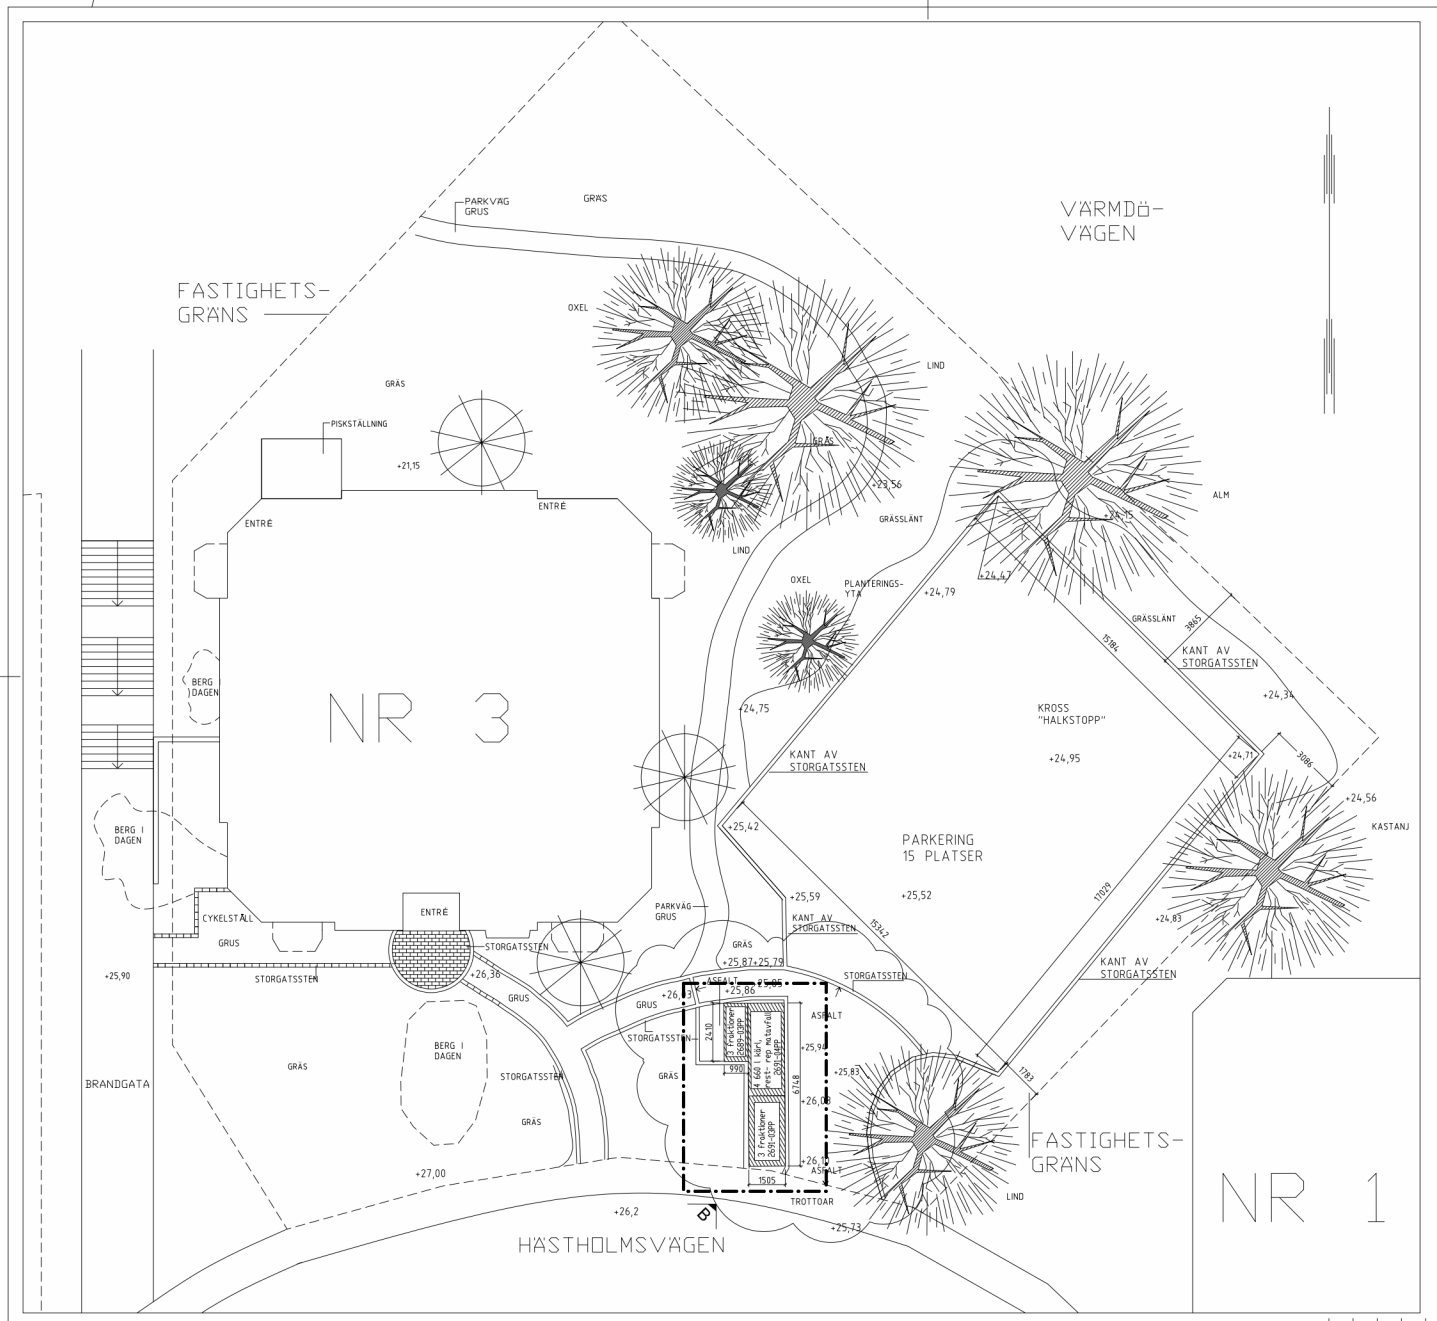

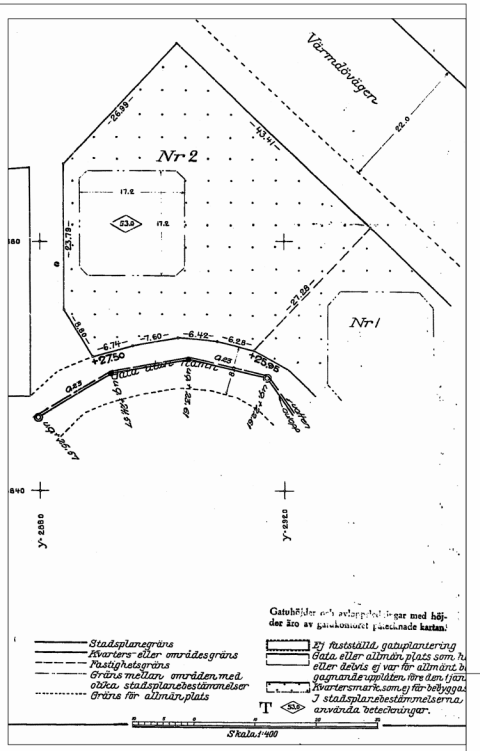

FÖRKLARINGAR

ALL TRÄDVEGETATION ÄR BEFINTLIG.

Bygglovets omfattning

BET	ANT	ÄNDRINGEN AVSER	SIGN	DATUM
B		Ändrad markbehandlig	JK	2024-04-04
A		Utökat antal skåp	JK	2024-01-24

BYGGLOV

KV FRILUFTSTEATERN 3

Arkitektur-Studio AB
BARDABACKEN 19
167 71 BROMMA
TEL 070 525 15 21
E-POST: arkitektur-studio@telia.com

UPPDRAG NR	RITAD AV	HANDLÄGGARE
	JK	Jack Kwetzer

DATUM 2023-12-15 | ANSVARIG

HÄSTHOLMSVÄGEN 23
MARKPLAN

KÄLLSSORTERINGSSKÅP

SKALA	NUMMER	BET
1:100	A0	B

0 1 2 3 4 5 10 meter -1:100-

Originalformat: A1 XREF: NNN

Filnamn: Bygglov mark.dwg Plottad: Datum & tid: 2024-04-04

Inkom till Stockholms stadsbyggnadskontor - 2024-04-04, Dnr 2023-19135