


FÖRKLARINGAR

MÅTT ANGES I MILLIMETER.

FÖR EXAKT STORLEK PÅ CONTAINRAR, SE LEVERANTÖR.

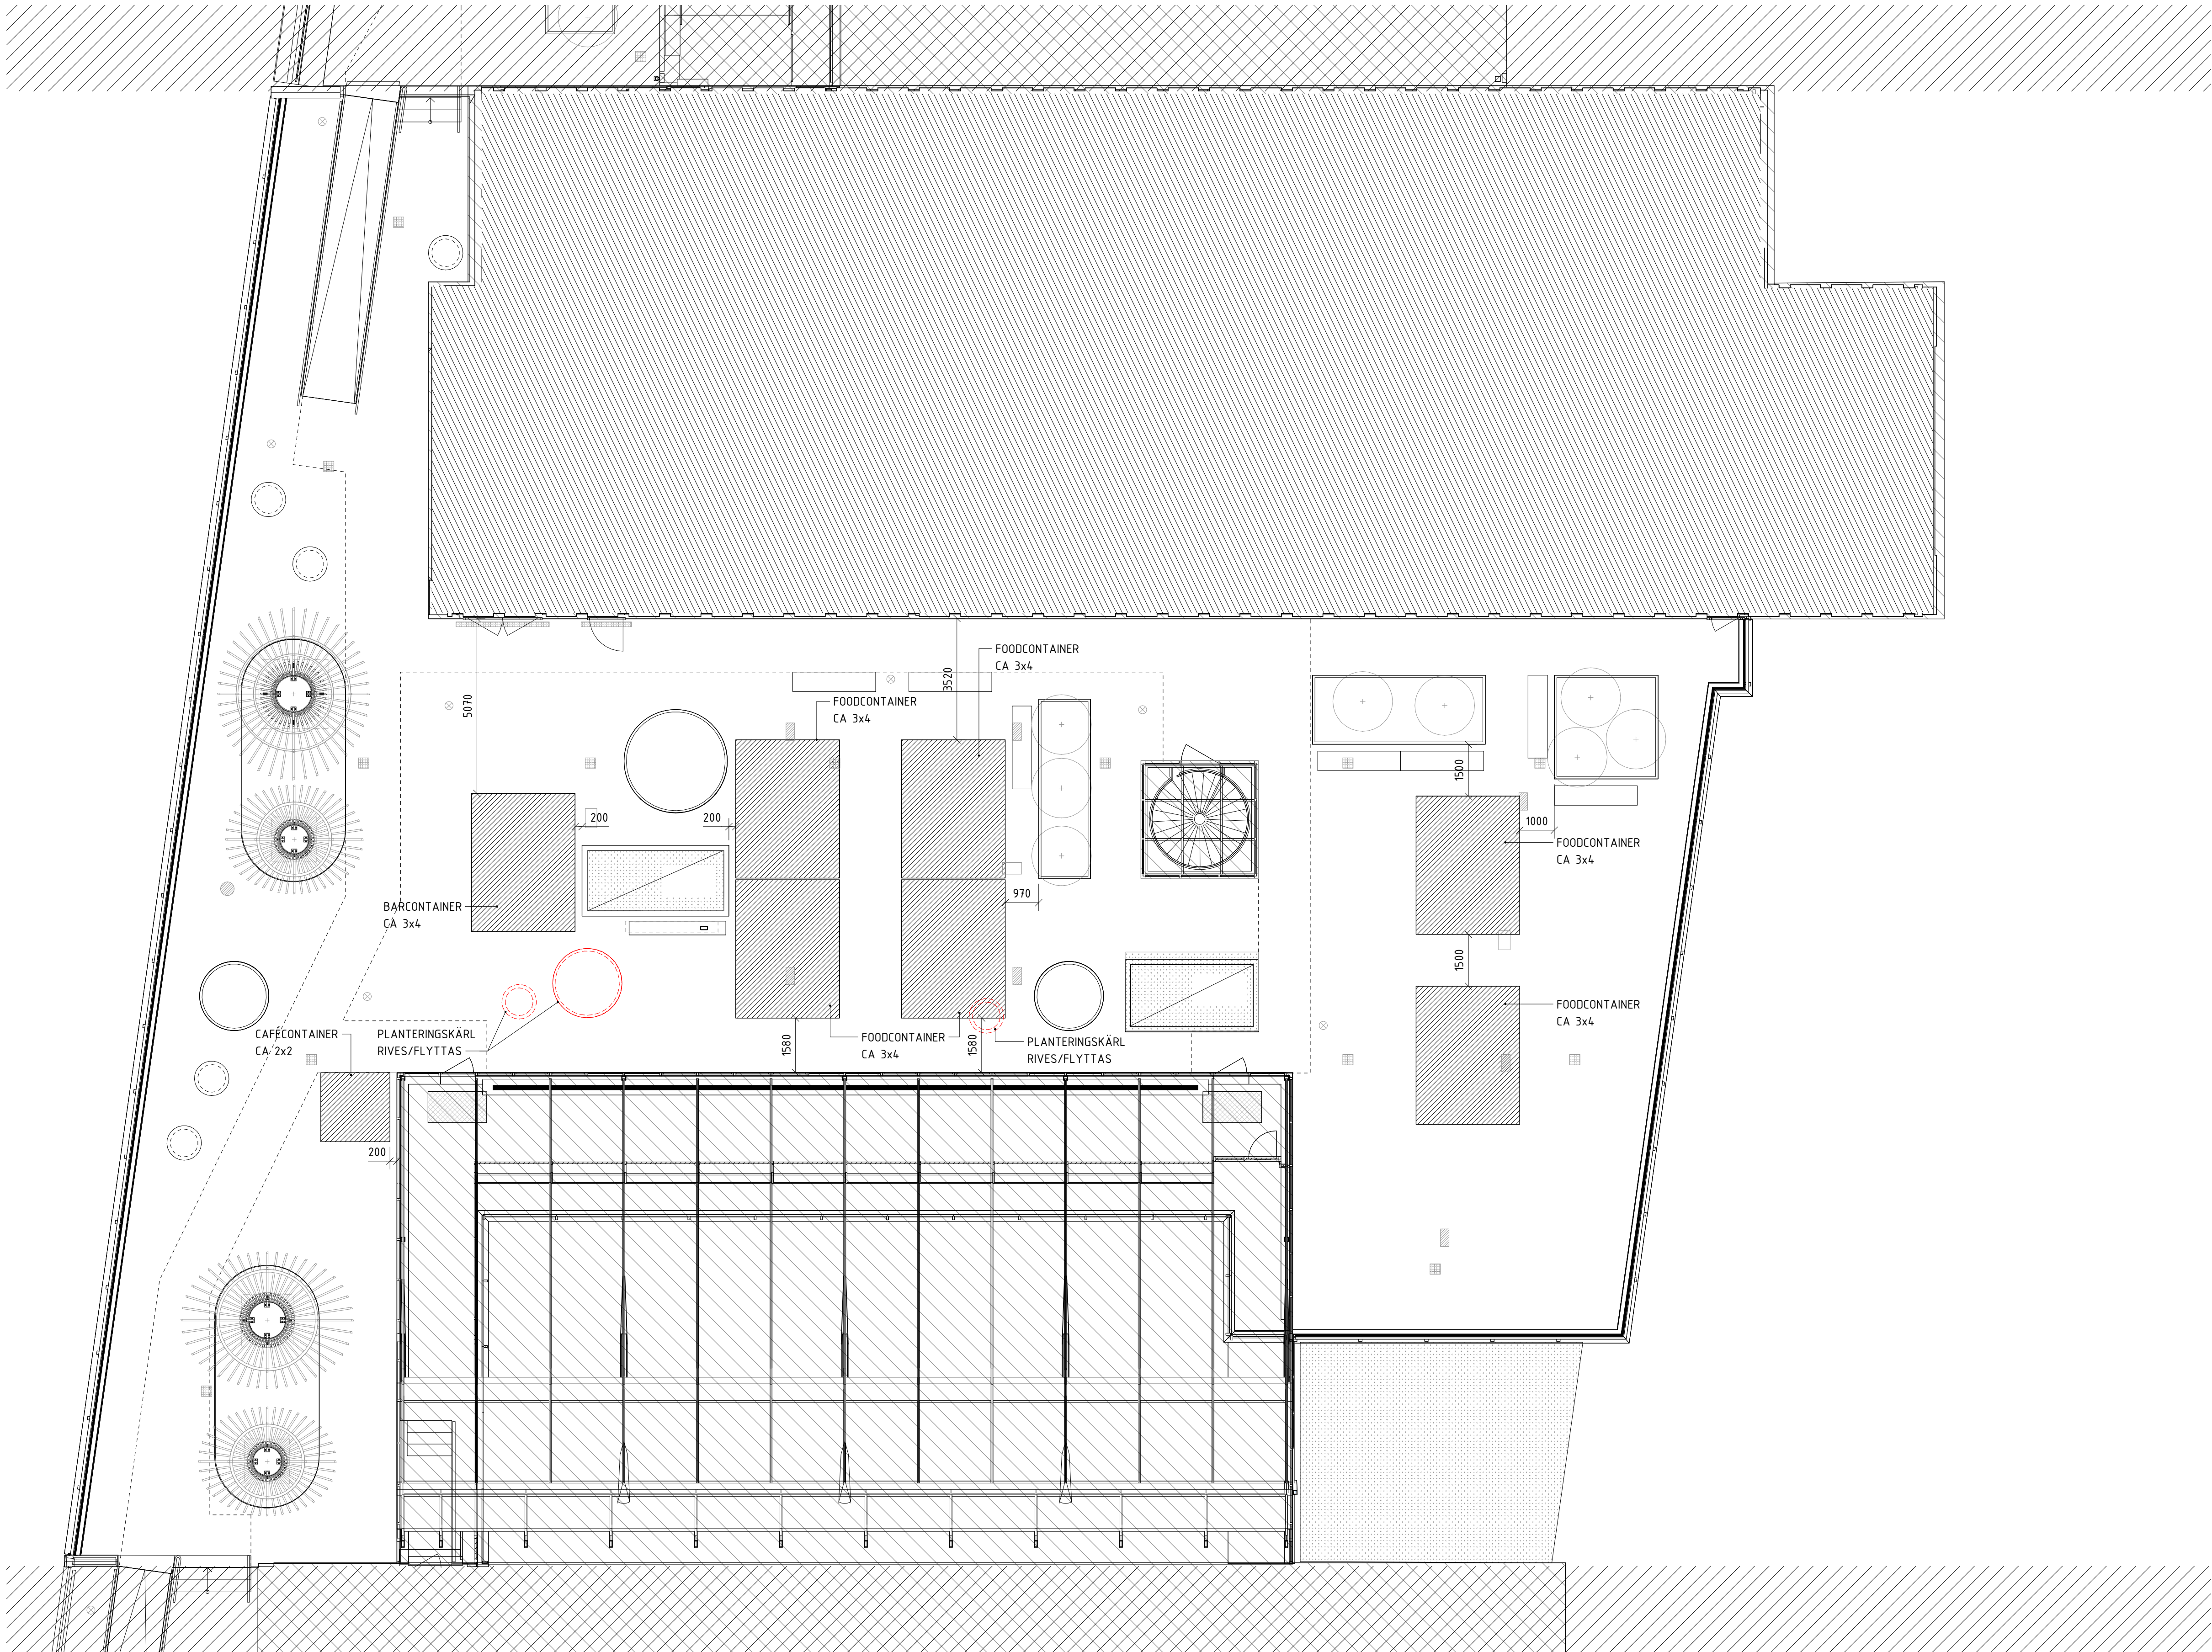

BYGGLOVSHANDLING

VASAKRONAN

ORIENTERINGSGRUPP

HH1

HH2

HH3

HH4

HH5

VASAKRONANS  
PROJEKTNUMMER  
1417000063

BERIDAREBANAN 4  
HÖGHUS 2

A	WESTER + ELSNER	T: 08-402 68 80
K		T:
E		T:
V		T:
BR		T:
S		T:
SP		T:
W		T:
PL		T:
C		T:

UPPDRAG NR 2745-00	RITAD/KONSTR AV A. KALMARU	HANDLÄGGARE H. JOHANSSON
DATUM 2024-05-20	ANSVARIG F. ELSNER	BYGGNAD 14138 002

TILLFÄLLIGA ÅTGÄRDER TERRASS

HUS 2

TERRASSPLAN, DEL 13

DELPLAN

SKALA 1:100	NUMMER A-40-1-0213	REV
----------------	-----------------------	-----

ORIGINALFORMAT: A1