



Sektion A-A

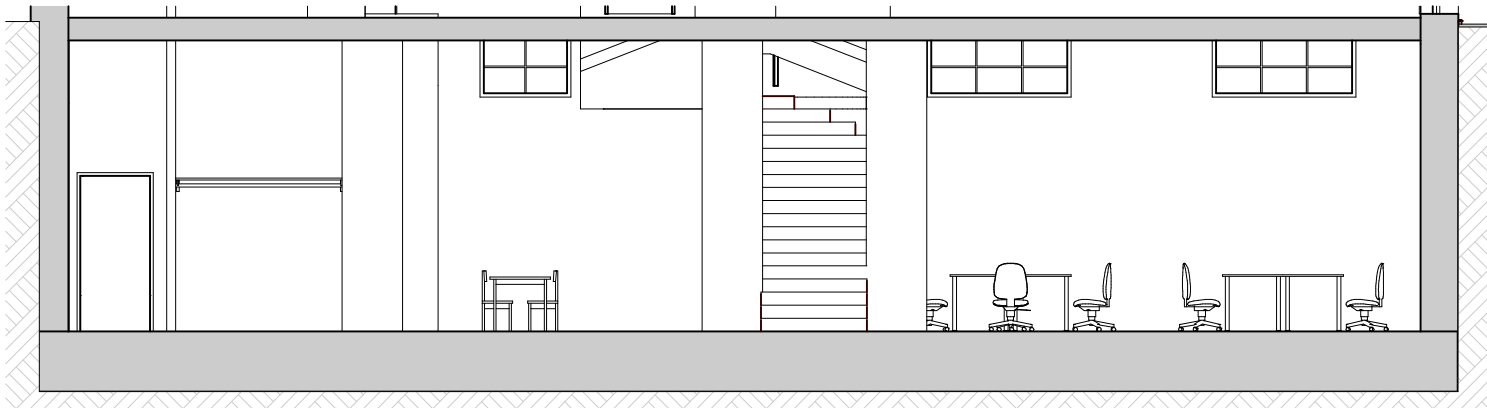

Sektion B:B

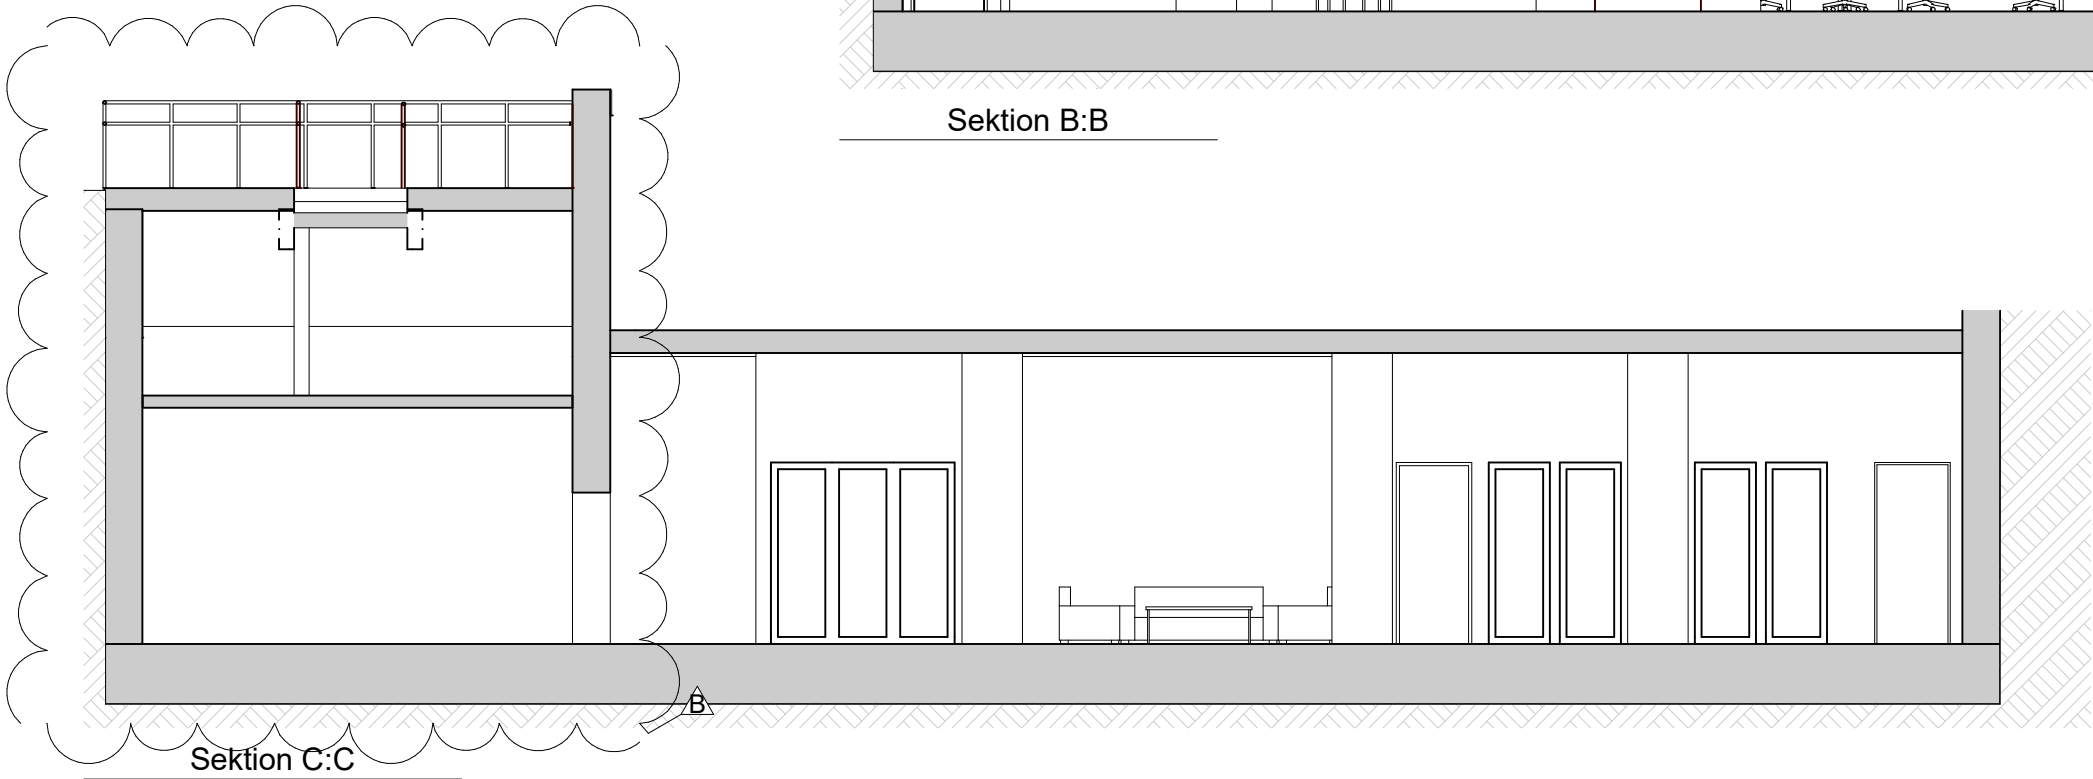

Sektion C:C



FÖRKLARINGAR

SAMTLIGA MÄTT ANGES I MILLIMETER.
MÄTT KONTROLLERAS PÅ PLATS.
PLUSHÖJDER ANGES I METER
HÖJDSYSTEM ENL. RH2000

— BEF. VÄGGAR
- - - RIVES
//// NYA VÄGGAR


- SE RITNINGEN A-.1.1-100 SITUATIONSPLAN

FÖRESKRIFTER


HÄNVISNINGAR

- A-01.1-100 SITUATIONSPLAN
- A-40.1-100 PLAN -1
- A-40.2-101 SEKTIONER D , E , F
- A-40.3-100 FASADER

Orienteringsplaner Avsedd yta

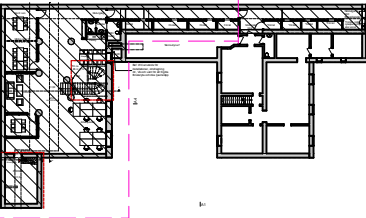

Situationsplan

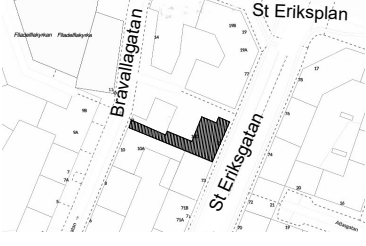

B	1	ÅTERGÅNG TILL ORIGINAL RITN. 231026, REV A	24-04-25	PD
A	3	EJ AKTUELL. SKILN: INGA ÄNDR. APPENDIX	24-04-10	PD
BET	ANT	ÄNDRINGEN AVSER	DATUM	SIGN

BYGGLOVSHANDLING

PORSLINSBRUKET 16
BRÄVALLAGATAN 12
STOCKHOLM



X	A	A-gruppen	08-618 95 00
B	-	-	-
TILL	-	-	-

UPPDRAG.NR	RITAD/KONSTR. AV	HANDLÄGGARE
133001	MS - WI	P ÖFVERGÅRD
DATUM	ANSVARIG	
23-10-26	PERNILLA ÖFVERGÅRD	

ÄNDRAD ANVÄNDNING AV LOKAL

Sektioner A , B och C

SKALA (A3)	NUMMER	
1:100	A-40.2-100	