



FASADER MOT NORDVÄST

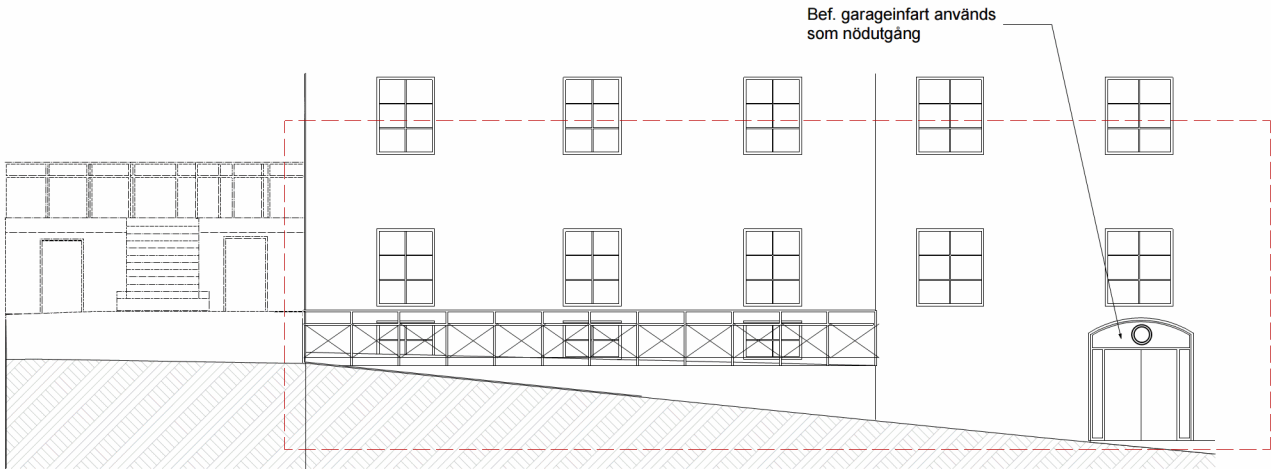


MOT BRÄVALLAGATAN

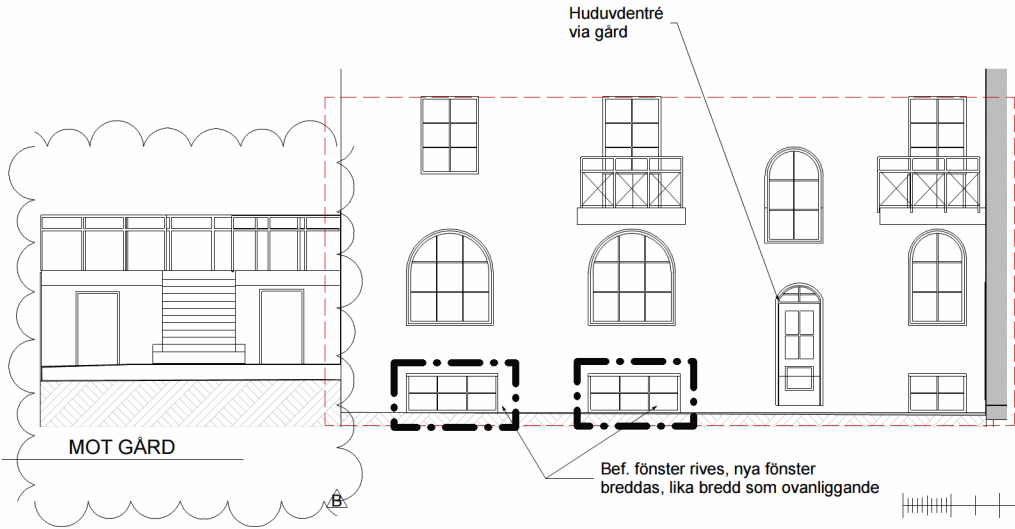


MOT GÅRD



FASAD 1

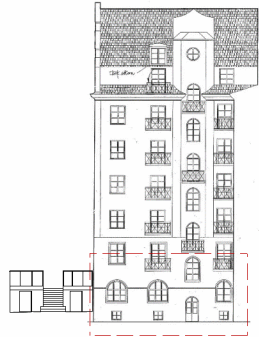

FASAD 2

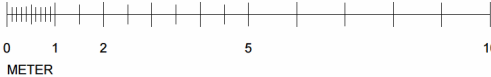

FÖRKLARINGAR

SAMTLIGA MÄTT ANGES I MILLIMETER.
MÄTT KONTROLLERAS PÅ PLATS.
FLUSHÖJDER ANGES I METER
HÖJDSYSTEM ENL. RH2000

- SE RITNINGEN A-1:1-100 SITUATIONSPLAN


FÖRESKRIFTER

HÄNVISNINGAR

- A-01:1-100 SITUATIONSPLAN
- A-40:1-100 PLAN 1
- A-40:2-100 SEKTIONER A, B, C
- A-40:2-101 SEKTIONER D, E, F

Orienteringsplaner

Avsedd yta

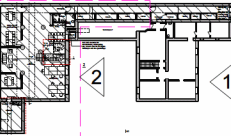

Situationsplan



BET	ART	ÄNDRING AVSEER	SKATT	SEN

BYGGLÖVSHANDLING

PORSLINSBRUKET 16
BRÄVALLAGATAN 12
STOCKHOLM



Arkitektur & Fastighetutveckling

Pöhlbergsgatan 25
112 38 Stockholm
Pöhlbergsgatan 25
tel 08 618 95 00

<input checked="" type="checkbox"/>	A	A-gruppen	08-618 95 00
<input type="checkbox"/>	B		
<input type="checkbox"/>	TILL		
UPPGÄV	133001	MS - WJ	MARKLAGGARE
DATUM	23-10-26	ANVÄNDARE	P. ÖFVERGÅRD
ÄNDRAD ANVÄNDNING AV LOKAL			
Fasader			
SKALA (A3)	1:100	NÖRRE	A-40.3.100