



RELATION

WILUND ARKITEKTER & ANTIKVARIER AB
www.wa2.se
kontoret@wa2.se
Nybrogatan 81
114 41 Stockholm
08-23 19 39

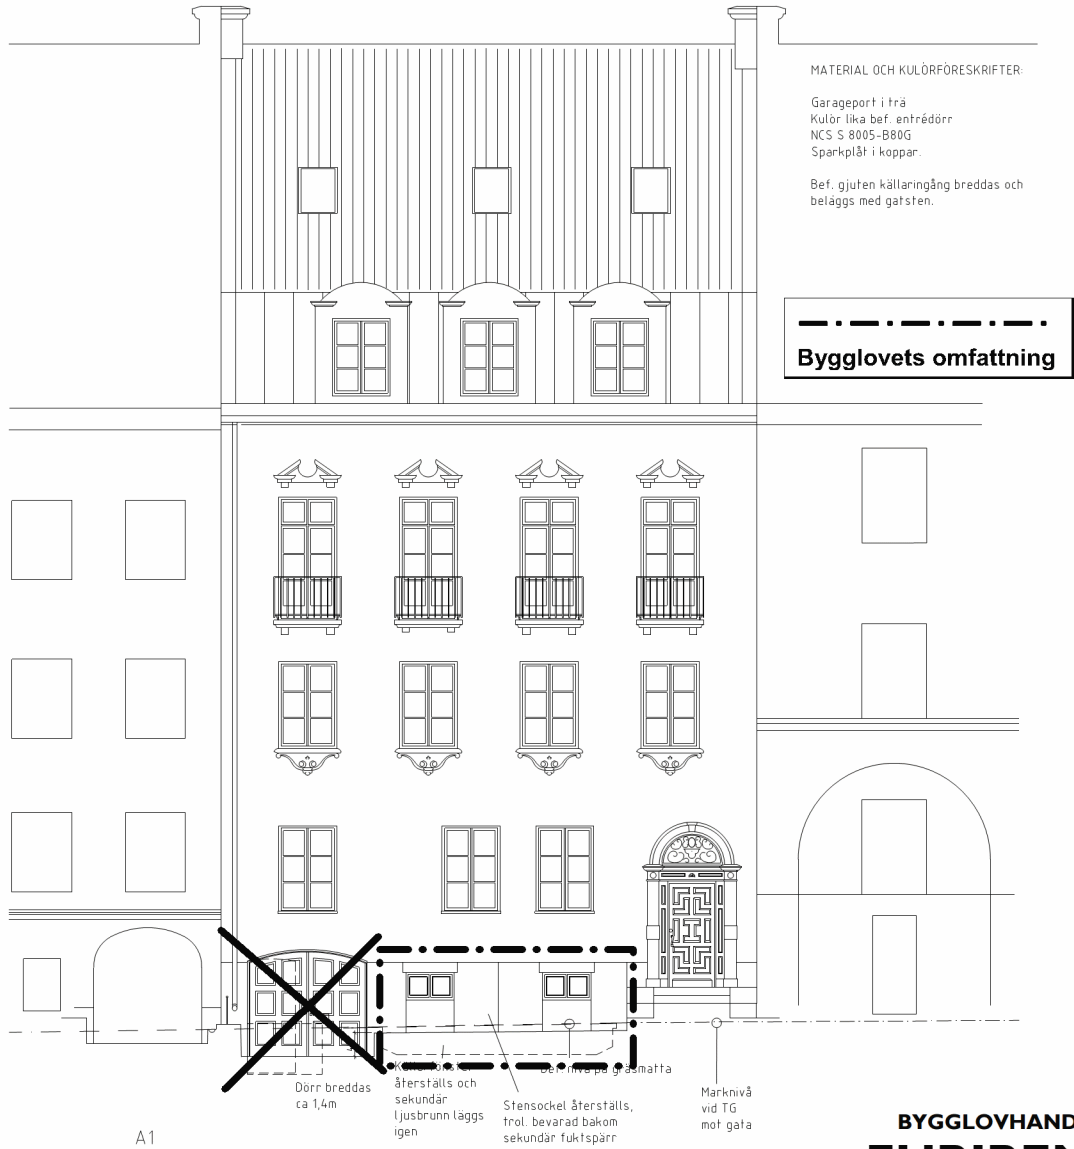

A1

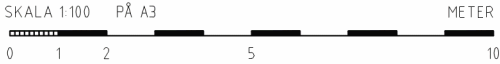

BYGGLOVHANDLING
FURIREN 8

OMBYGGNAD KÄLLARE
FASAD MOT TYSTA GATAN 1:100
IT & JK 2022-02-16

A-004

REV 2022-06-09, 2023-09-19 PW, 2024-05-02 PW & LL