
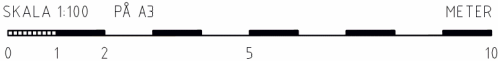


WILUND ARKITEKTER & ANTIKVARIER AB  
www.wa2.se  
kontoret@wa2.se  
Nybrogatan 81  
114 41 Stockholm  
08-23 19 39

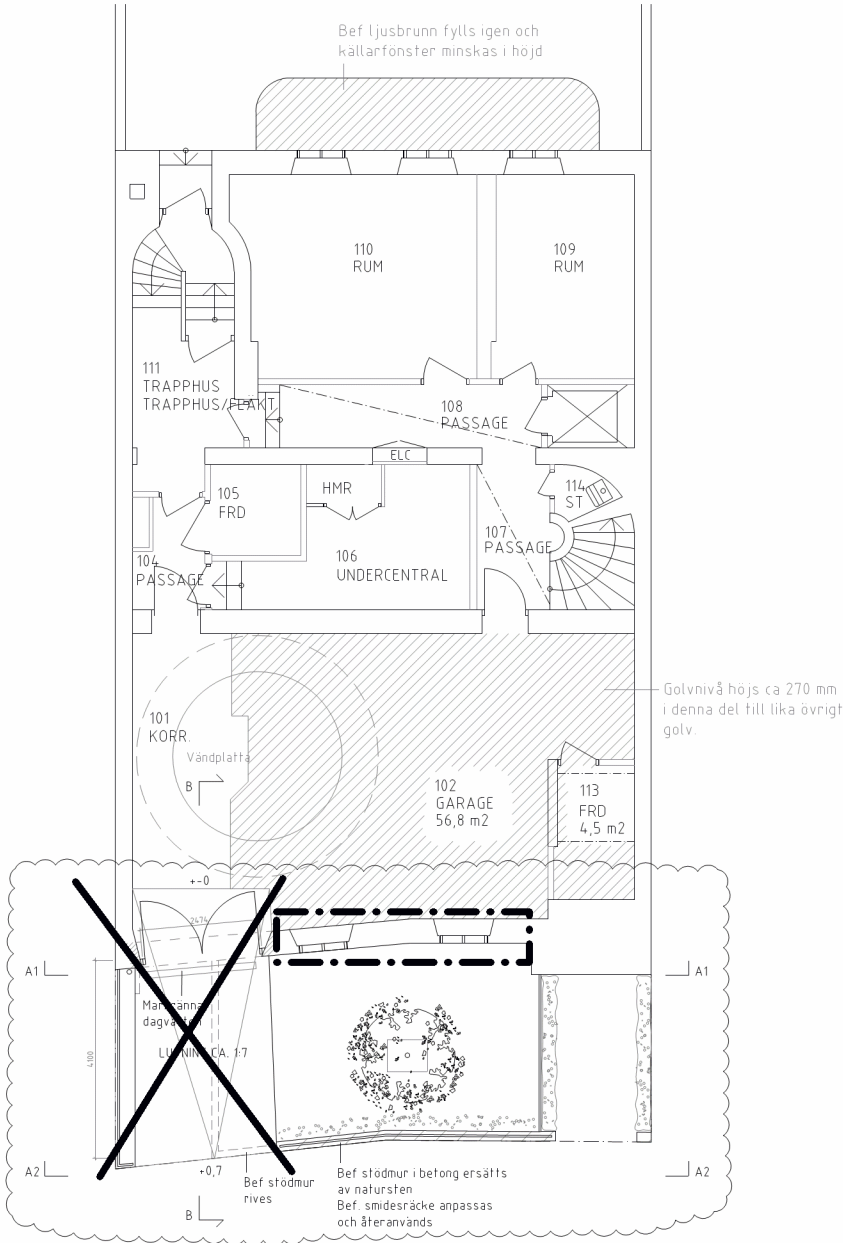

Bygglovets omfattning

BYGGLOVHANDLING  
**FURIREN 8**

OMBYGGNAD KÄLLARE  
KÄLLARPLAN 1:100  
MB, IT & JK 2021-02-16

A-002  
REV: LL 2024-05-02