


WILUND ARKITEKTER & ANTIKVARIER AB
www.wa2.se
kontoret@wa2.se
Nybrogatan 81
114 41 Stockholm
08-23 19 39

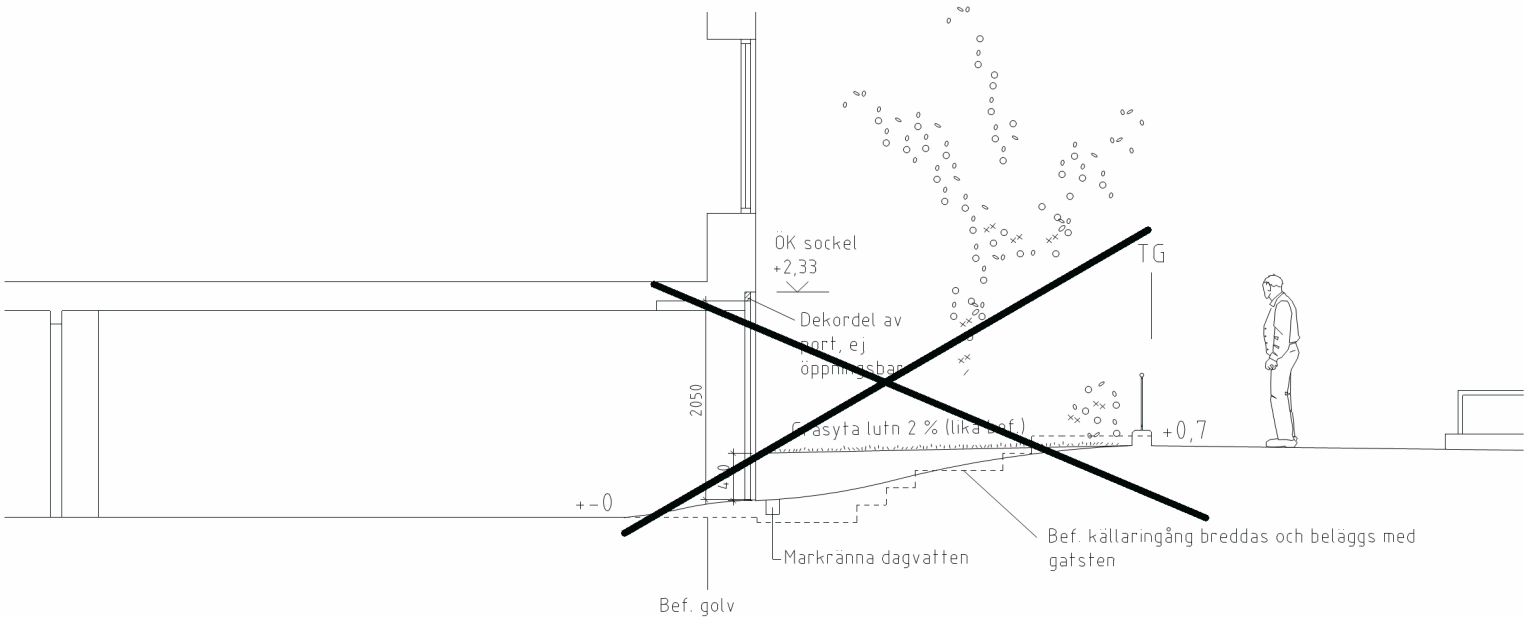

SEKTION B-B, ALT B

BYGGLOVHANDLING
FURIREN 8

OMBYGGNAD KÄLLARE, ALT B HÖJD SOCKEL
SEKTION BB 1:50
EL 2024-07-08
A-003
REV: -

