


WILUND ARKITEKTER & ANTIKVARIER AB

www.wa2.se
kontoret@wa2.se
Nybrogatan 81
114 41 Stockholm
08-23 19 39

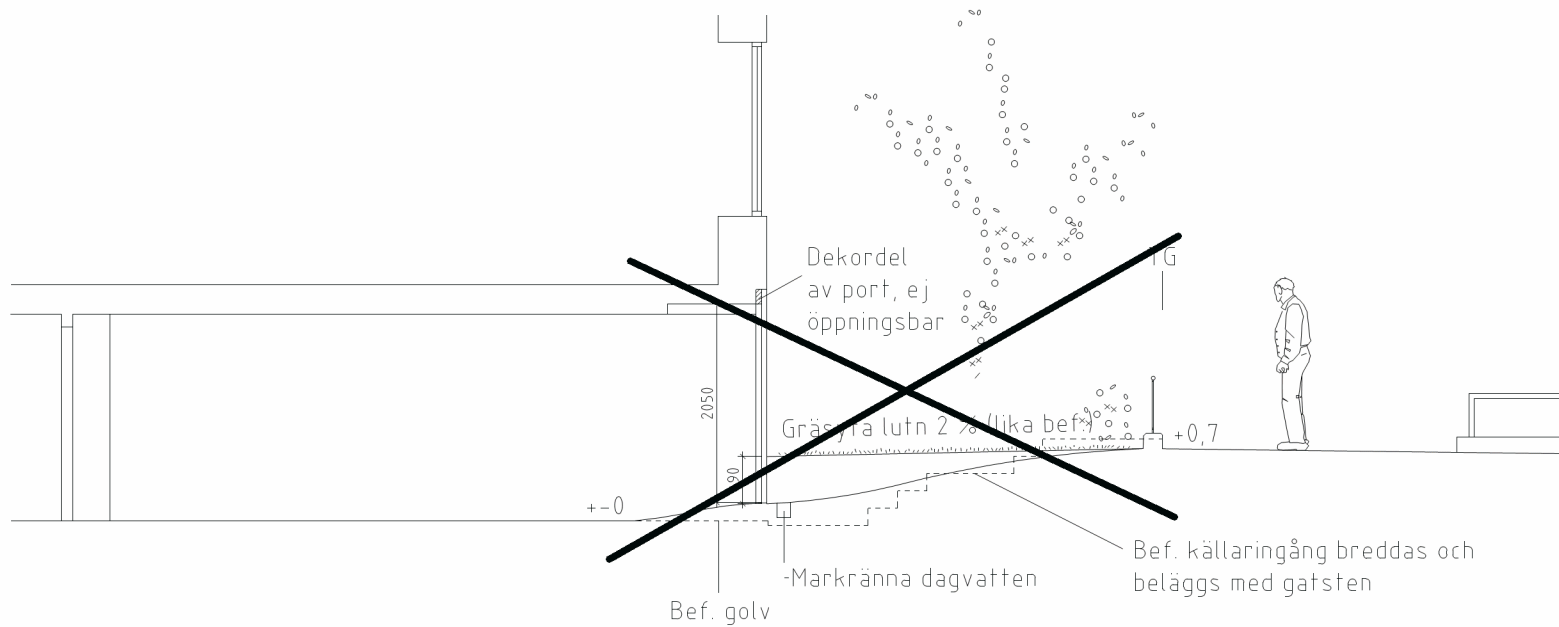

BYGGLOVHANDLING
FURIREN 8

OMBYGGNAD KÄLLARE

SEKTION BB 1:50

IT & JK 2021-11-29

A-003

REV: PW & LL 2024-05-02