


WILUND ARKITEKTER & ANTIKVARIER AB

www.wa2.se
kontoret@wa2.se

Nybrogatan 81
114 41 Stockholm
08-23 19 39

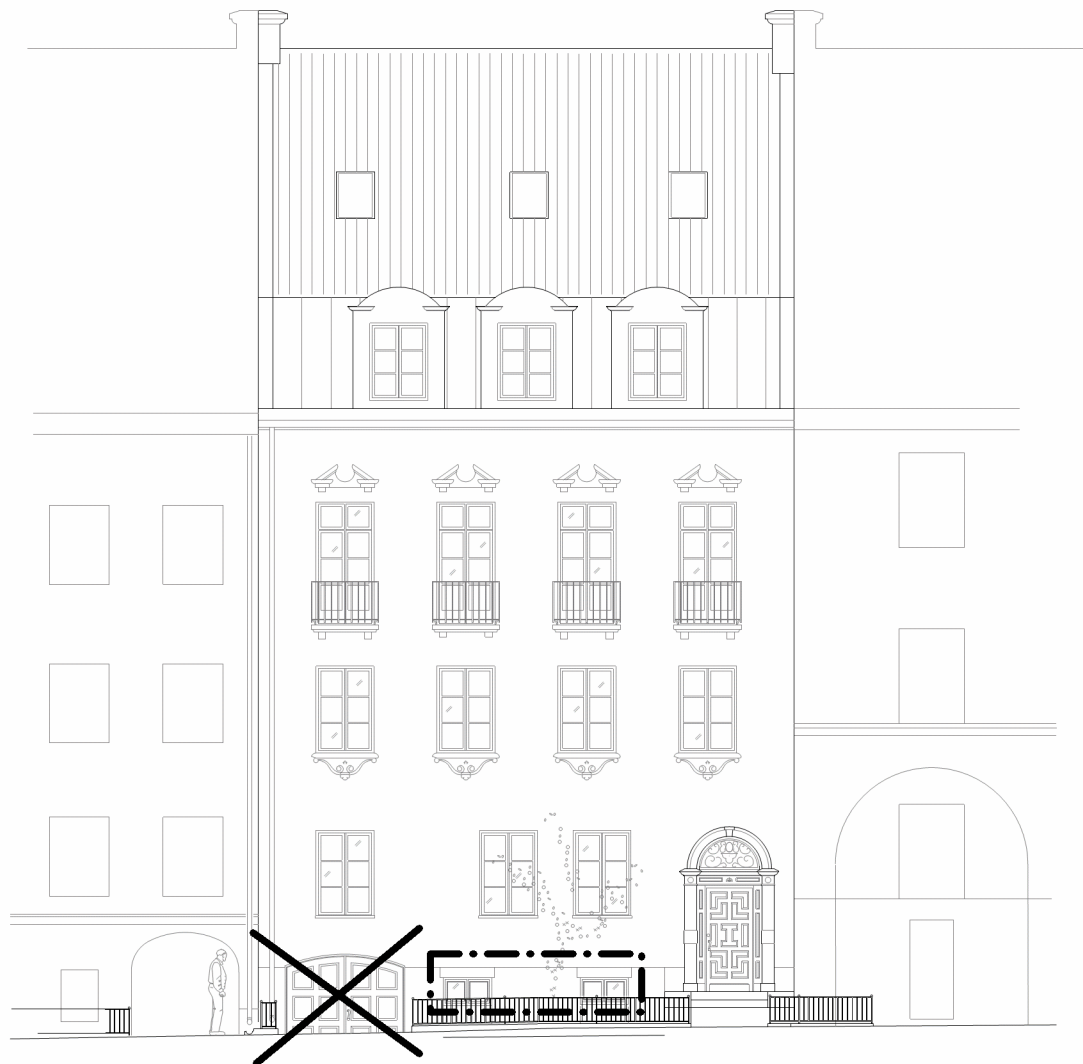

SKALA 1:100 PÅ A3
0 1 2 5 10
METER

Bygglovets omfattning

BYGGLOVHANDLING
FURIREN 8

OMBYGGNAD KÄLLARE
FASAD MOT TYSTA GATAN 1:100
PW 2024-05-02
A-005