



STADSBYGGNADSKONTORET Dnr 2023-10012-412

NYBYGGNADSKARTA BRUDFÖLJET 19

Fastighetsinformation

Areal: 665 kvm
Fastigheten överensstämmer med detaljplan.

Fastigheten belastas av avtalsservitut med ändamål Villa
Se akt 0180-86/73.2

Planinformation

Detaljplan: akt 0180-4352A, lagakraftsdatum: 1957-05-10
Fastighetsindelningsbestämmelse till gällande detaljplan,
akt 0180-B64/1961, beslutsdatum 1961-05-24

Stockholm Vatten och Avfall AB

Vatten- och avloppsledningar har förts in på kartan av
Stockholm Vatten och Avfall AB.
Uppgifter och bestämmelser om fastighetens anpassning till
angränsande gata eller annan mark samt om servisanslutningar
till stadens vatten- och avlopps nät anges i VA-beskrivningen till kartan.

För Stockholm Vatten och Avfall AB:

Ritad 230706 BR

WCA kontroll

Nybyggnadskartan ligger till grund för bygglovsansökan
för nybyggnation samt för större tillbyggnader.

Nybyggnadskartan ska användas som underlag för
situationsplan och den får inte ändras eller beskäras.


Giltighetstid är 1år.

Upprättad 2023-07-17 av MW

Fältmätning utförd 2023-07-05 av AC

Koordinatsystem
Plan: Sweref99 18 00
Höjd: RH2000

Kontakt
Tel. 08-508 27196
E-post: nybyggnadskartor@stockholm.se

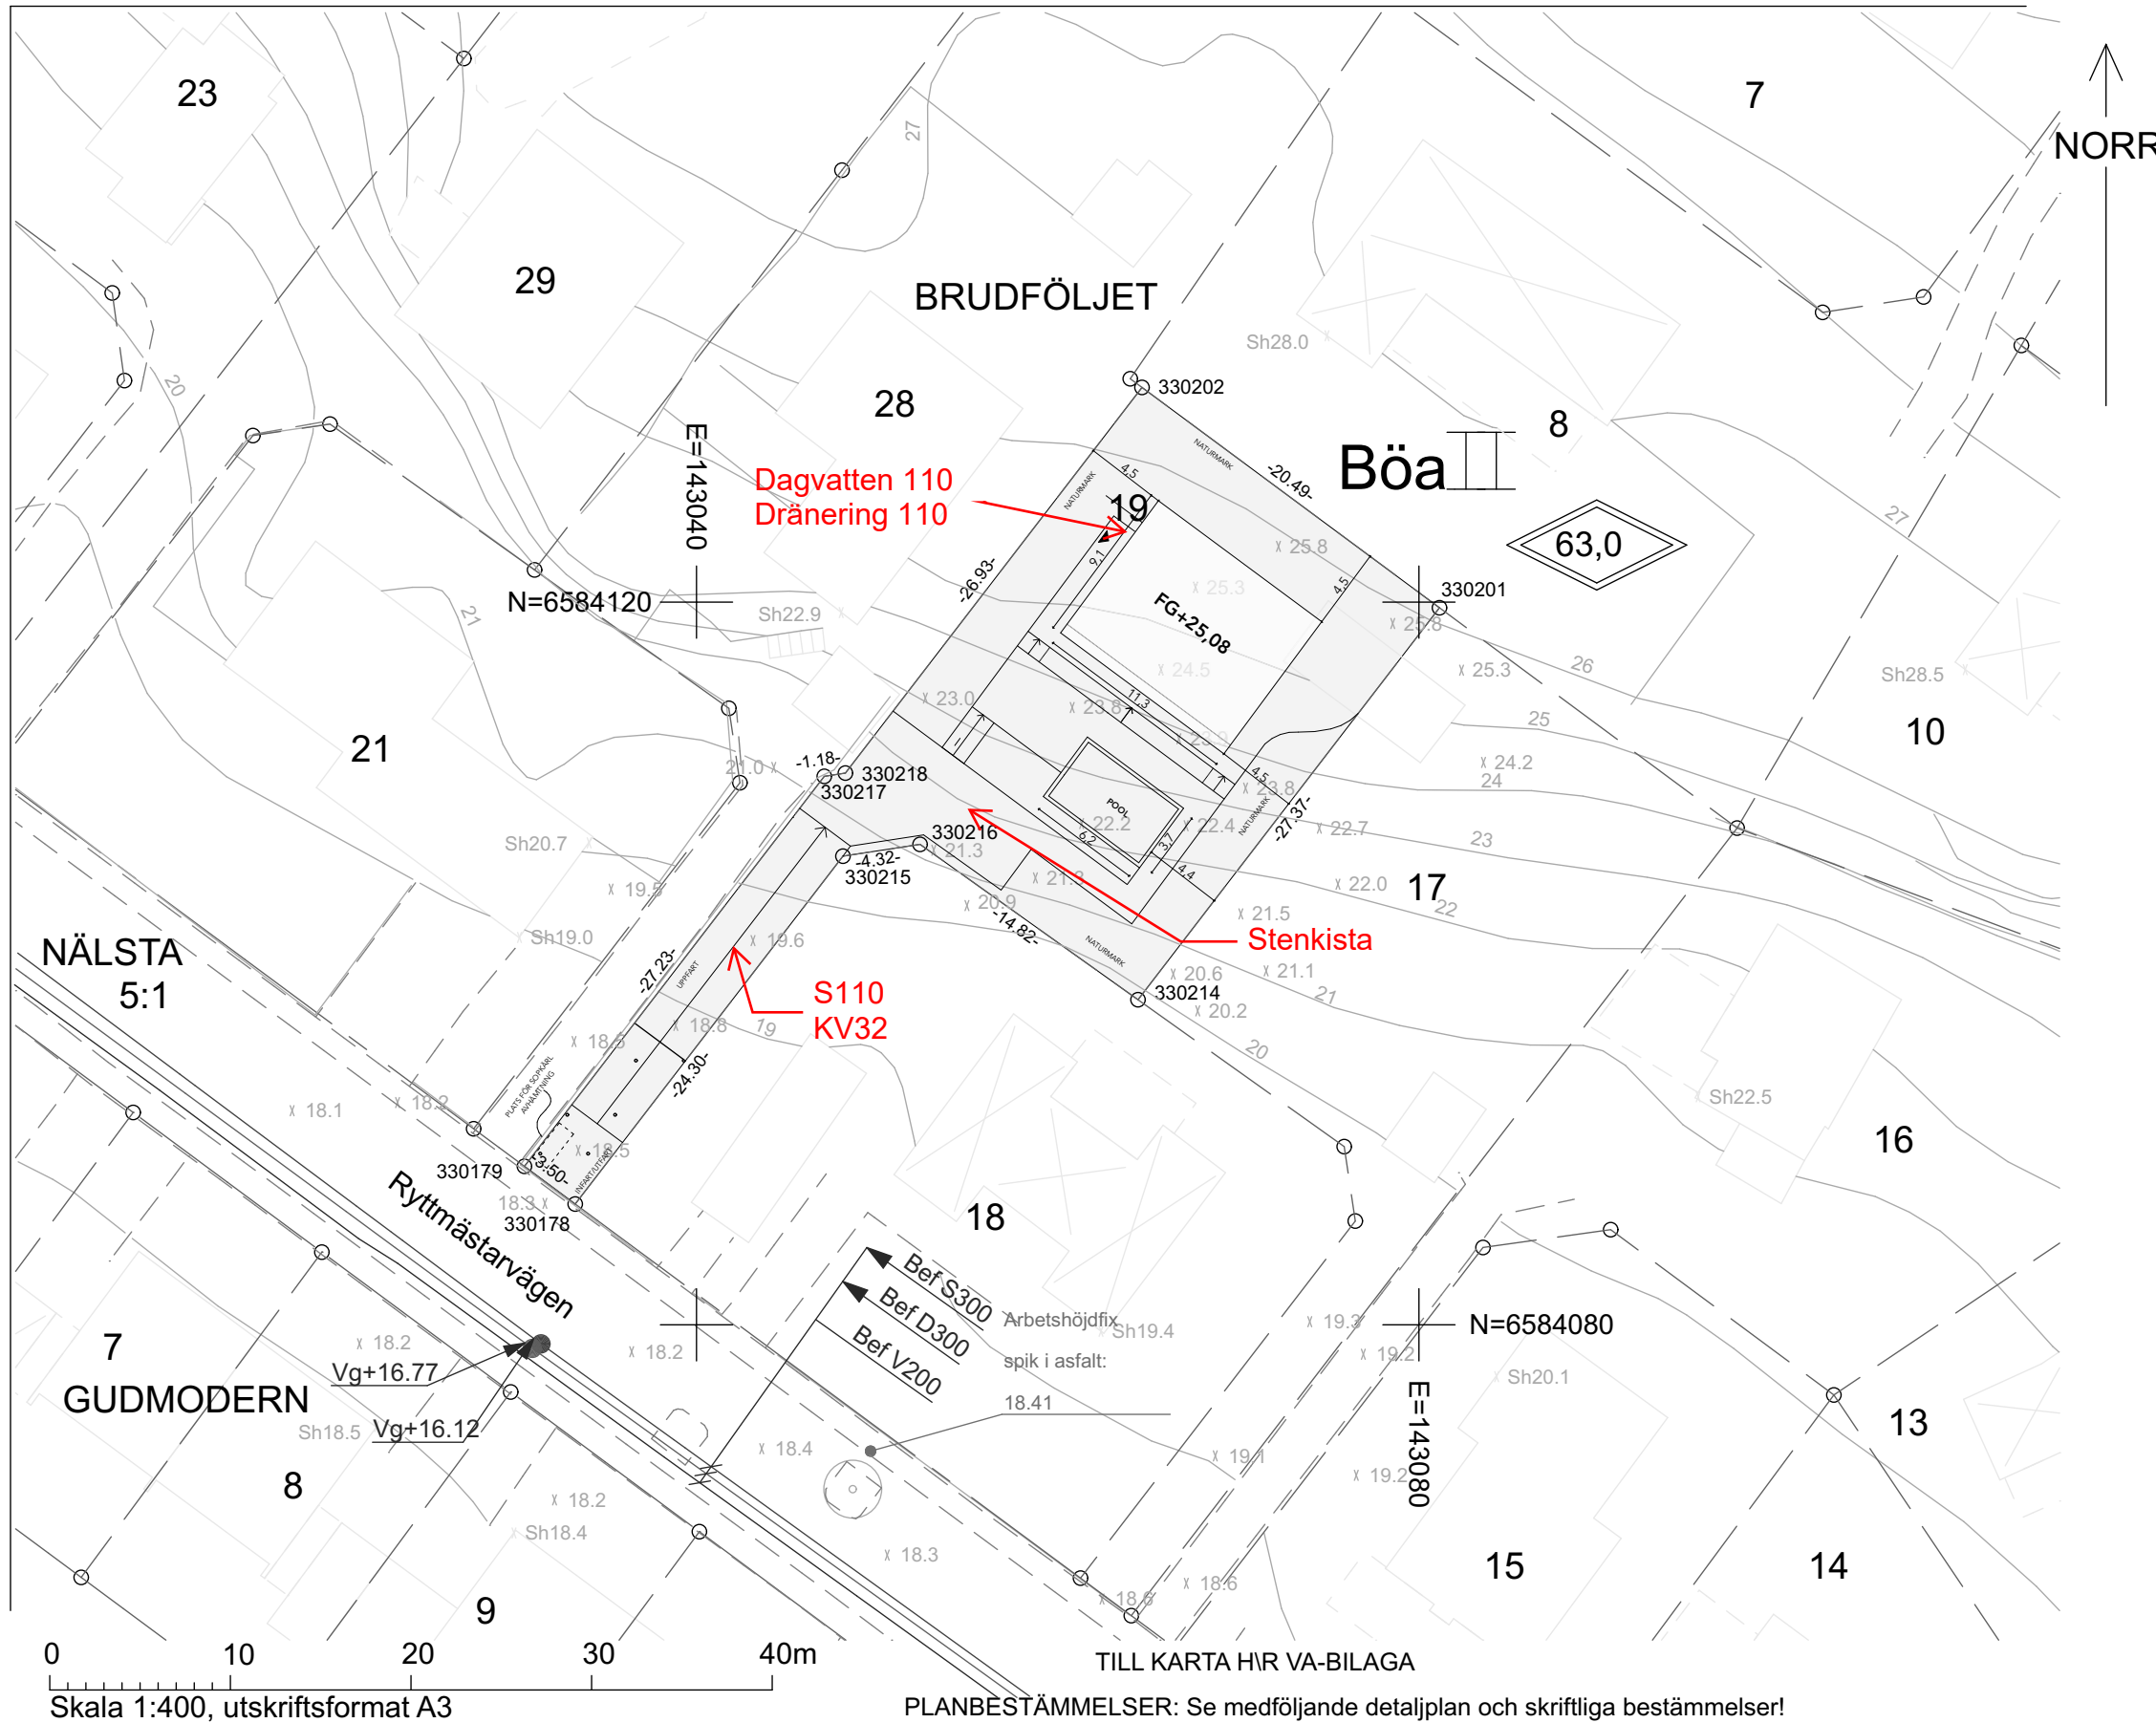

TILL KARTA HVR VA-BILAGA
PLANBESTÄMMELSER: Se medföljande detaljplan och skriftliga bestämmelser!

TECKENFÖRKLARING

- Kvarterstraktsgräns (fastighetsgräns)
 - - - Fastighetsområdesgräns (fastighetsgräns)
 - - - Allmän plats-gräns
 - - - Fastighetsbeteckning (med kvartersnamn / stadsdelsnamn)
 - - - Ledningsrätts- / Servitutsområde
 - - - Gemensamhetsanläggning
 - - - Byggnad - Altan / Skärmtak
 - - - Väg / gångbanekant
 - - - Trappa
- 2, 1:2
Lr / Sv
ga:1

- Mur
 - Stödmur
 - Staket
 - Nivåkurvor
 - Markhöjd
 - Föreskriven planhöjd
 - Sockelhöjd
 - Träd
- 5
x 0.0
+0.0
x Sh 0.0