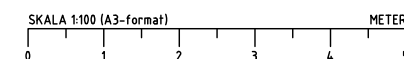
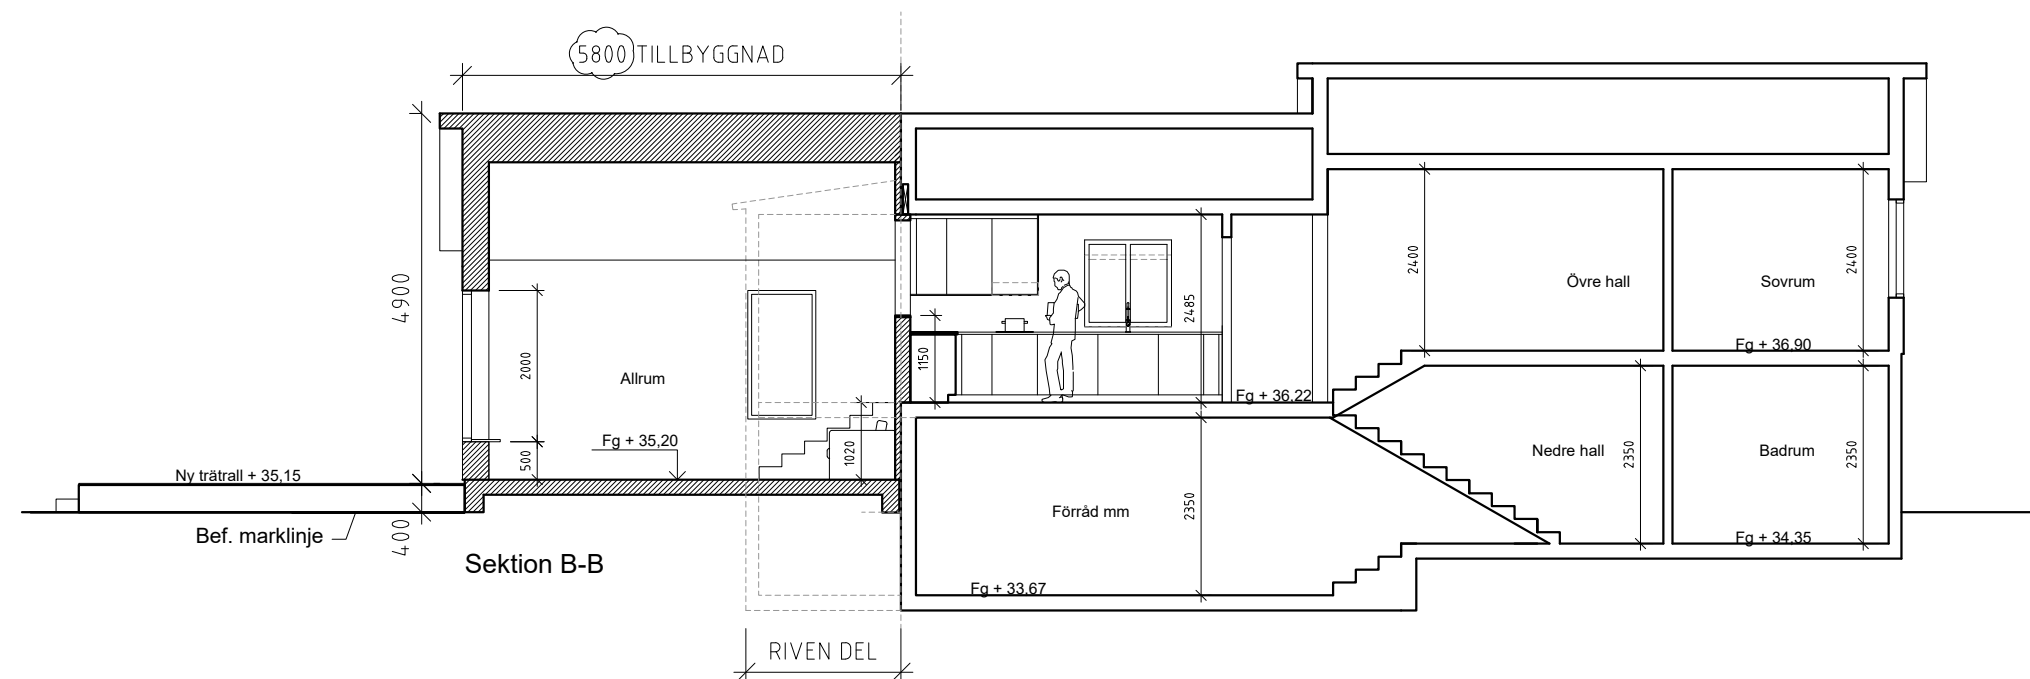
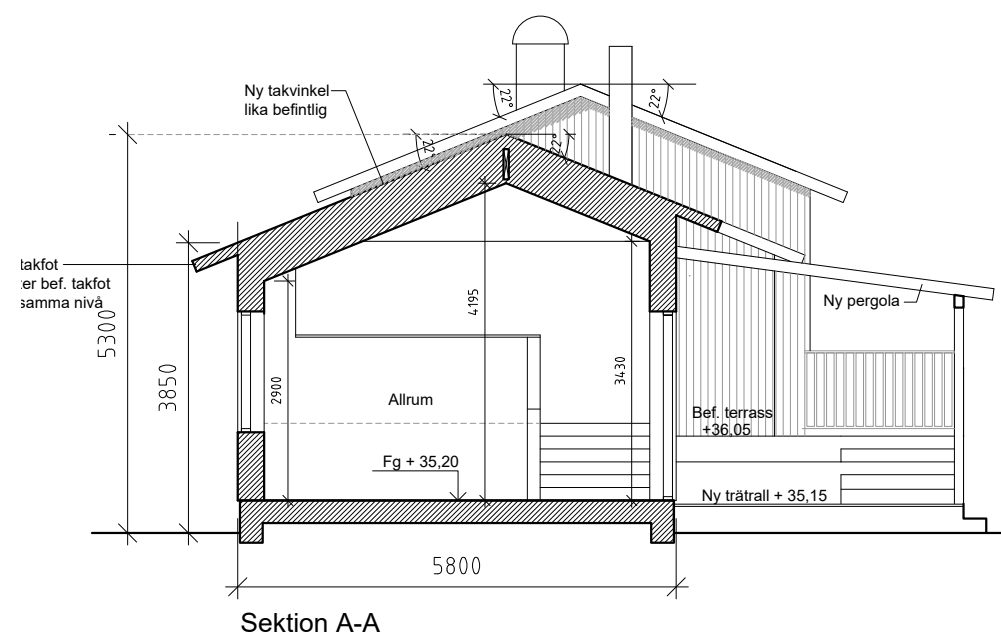


FÖRKLARINGAR

MÅTT ANGES I MILLIMETER

NY BYGGNADSDEL RIVEN BYGGNADSDEL 

A		Enl. brev från handläggare		241007	MR
BET	ANT	ÄNDRINGEN AVSER		DATUM	SIG
BYGGLOVSHANDLING					