


FÖRKLARINGAR

ALLA MÅTT I MM FÖRUTOM PLUSHÖJDER SOM ANGES
I M. OBSERVERA ATT RITNING ÄR BASERAD PÅ
BEFINTLIG INSCANNAD HANDRITNING. AVVIKELSER I
SEKTIONEN KAN FÖREKOMMA.

ÄNDRAD ANVÄNDNING LOKAL

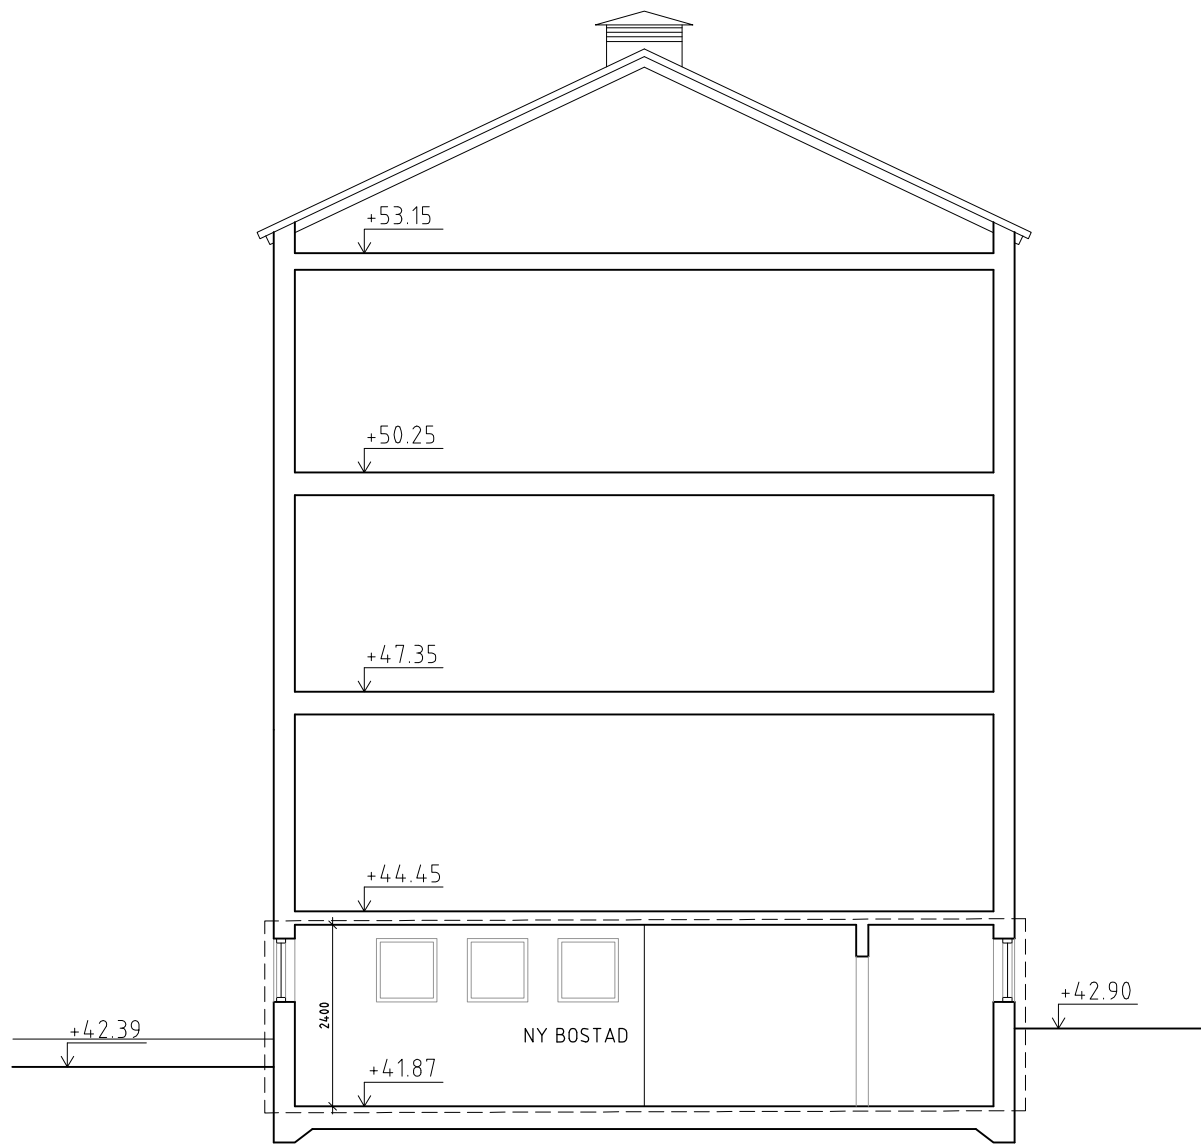


SEKTION AA

SKALA 1:100



REV. 20241010 ÄNDRAD TAKHÖJD

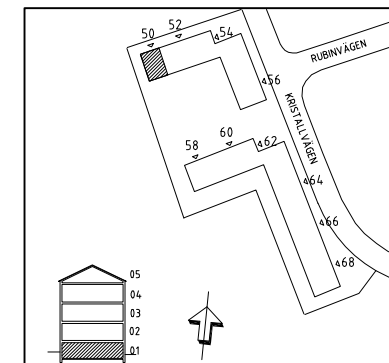

LOKALISERINGSPLAN

BET	ANT	ÄNDRINGEN AVSER	DATUM	SEN
BYGGLOVSHANDLING				
BRF MÅNSTENEN				
KRISTALLVÄGEN 50				
BH				
A				
K				
V				
E				
L				
UPPDRAG NR	202003	RITAD/KONSTR AV	MALU	HANDLÄGGARE
DATUM	20210224	ANSVARIG	MALU	MALU
ÄNDRAD ANVÄNDNING				
OMVÄNDNING - LOKAL TILL LÄGENHET				
SEKTION A-A				
SKALA	(A3) 1:100	NUMMER	A-40.2-01	BET