



Fasad mot sydväst

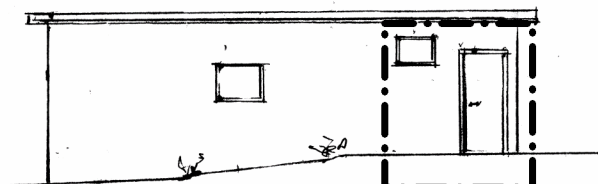


Fasad mot sydost


Bygglövs omfattning

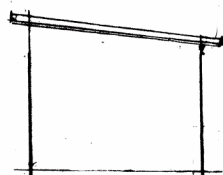

Fasad mot nordost

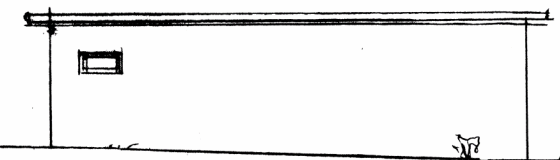

Fasad mot nordväst

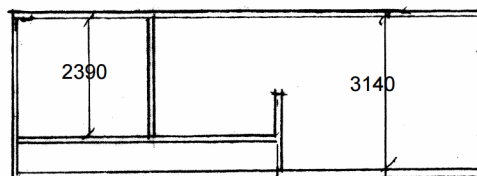

TELEFONEN 32 Carl Barcks väg 1  
Bromsten  
Bygglövshandling 2017-0564  
Ny bygglövsansökan förhöjt garagetak  
20/10-22 Skala 1:100 A3