


METAREGATAN

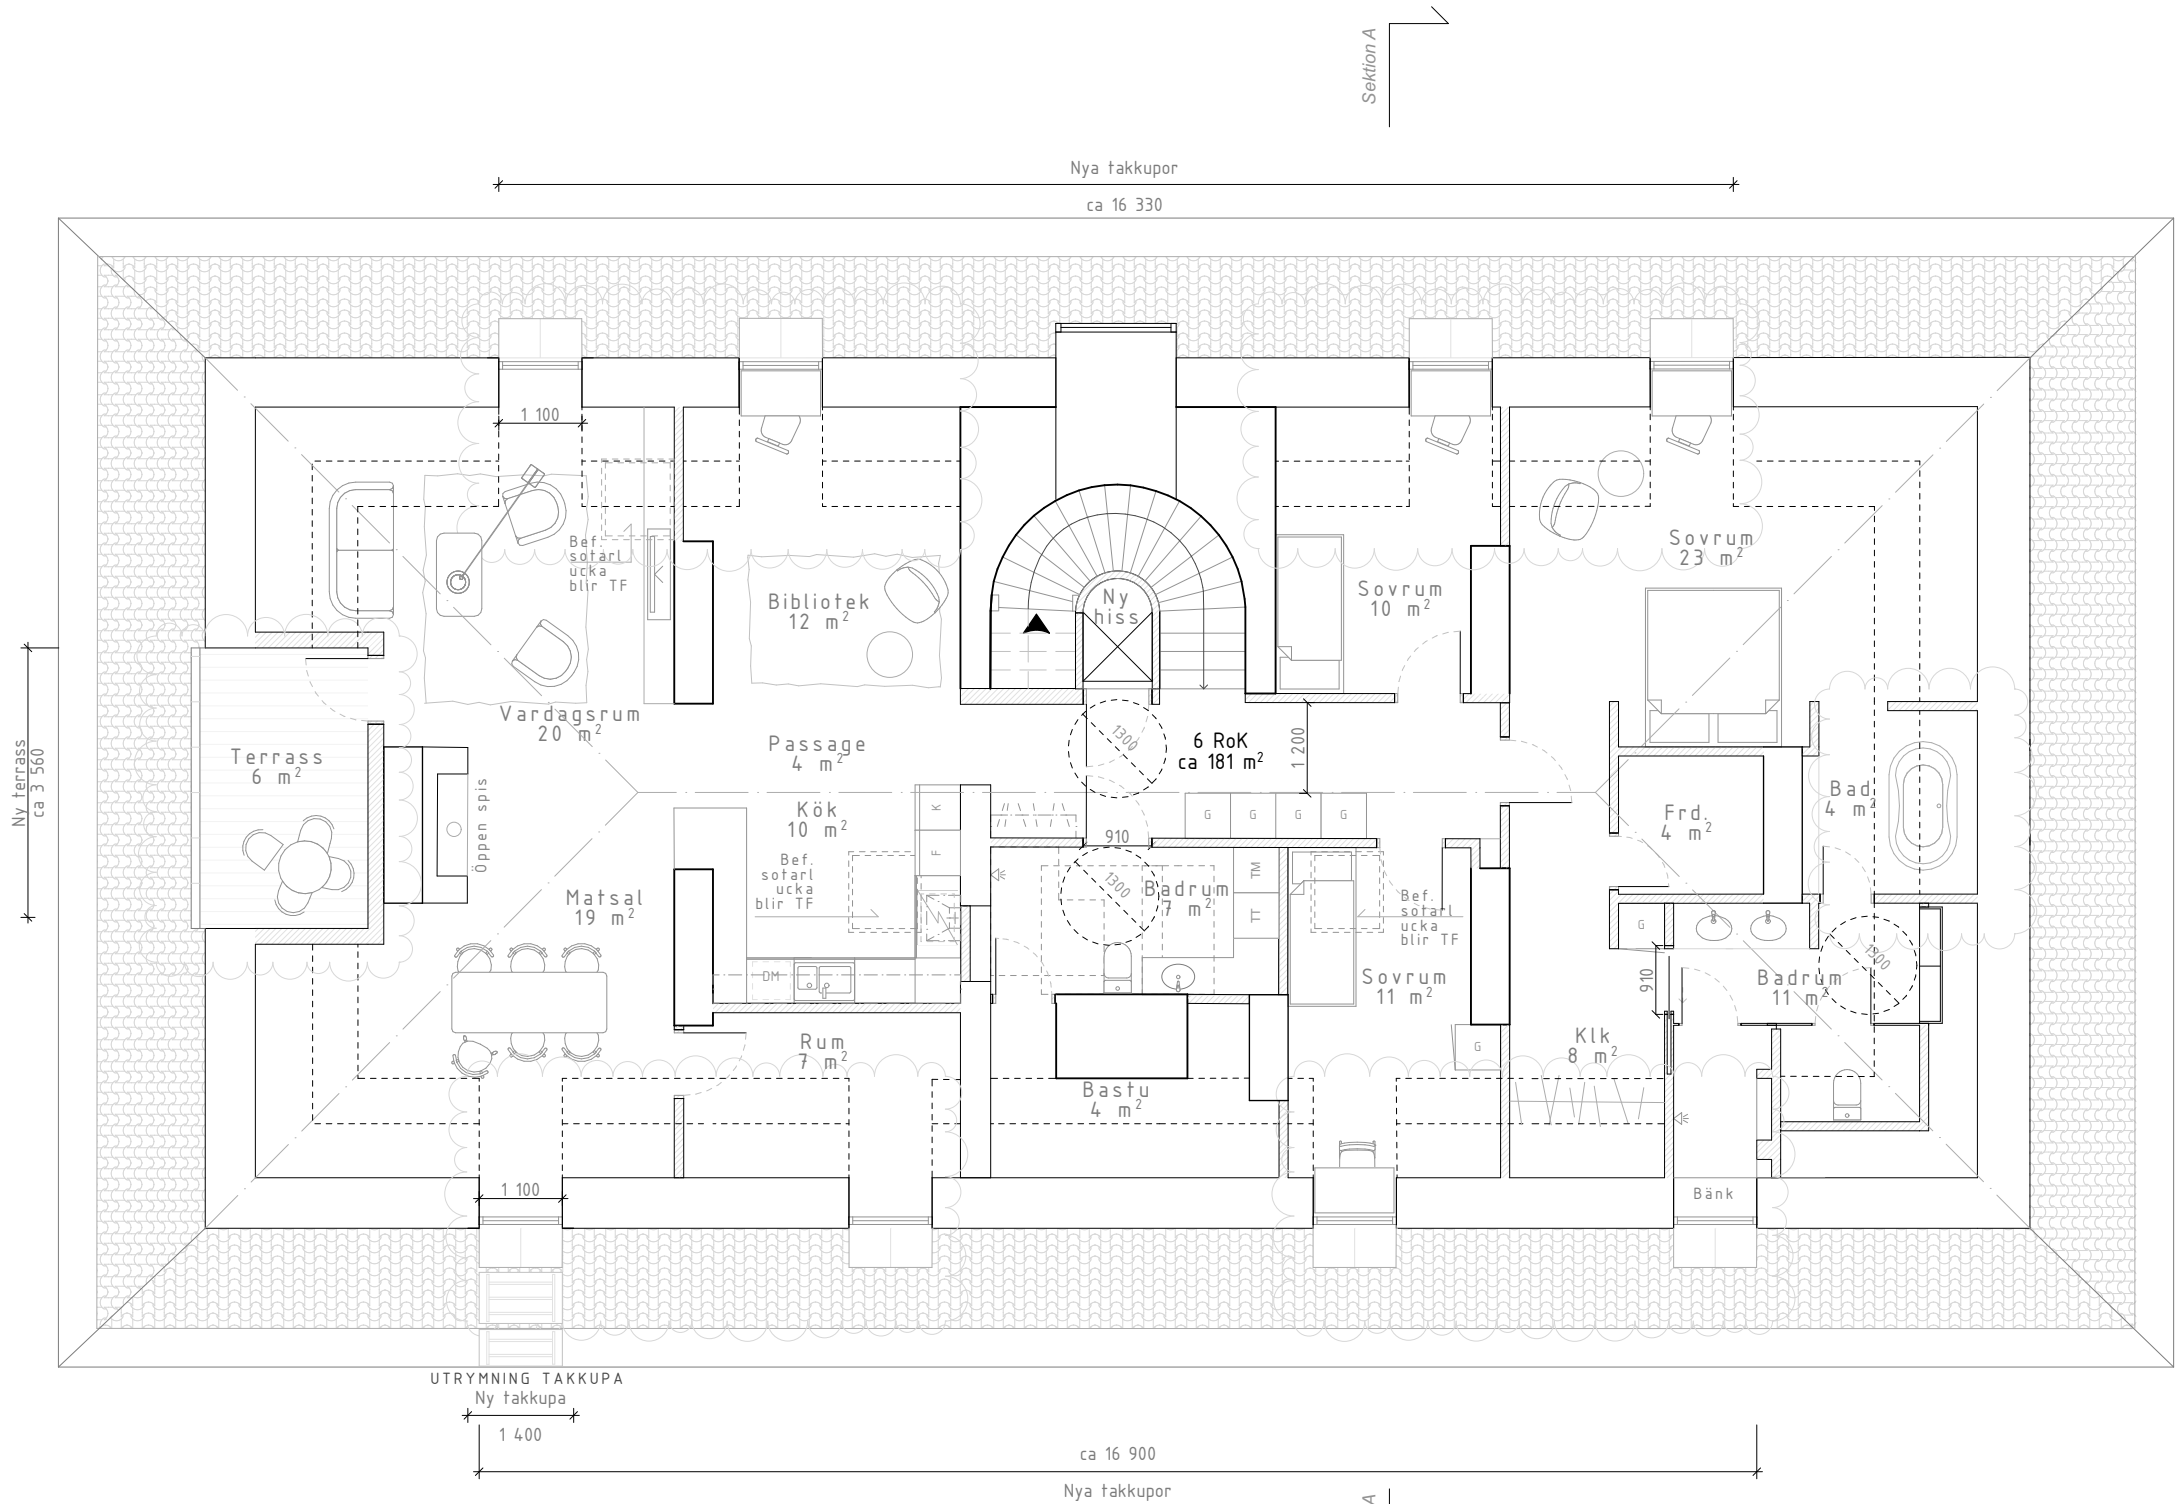

## FÖRKLARINGAR


Alla mått i mm om ej annat anges.

- TAKHÖJD 1900 mm
- BEF BYGGNADSEDELAR
- NYA BYGGNADSEDELAR
- NY DÖRR
- BEFINTLIG DÖRR
- Förberett för tvättpelare
- Tvättpelare
- Kombimaskin
- Garderob
- Stadskåp

## FÖRESKRIFTER

Alla mått kontrollmätts på plats.  
Eventuella avvikelser rapporteras till arkitekt för vidare hantering.  
Alla arbeten skall utföras i enlighet med god hantverksed,  
branchstandard och tillverkarens anvisningar i ovan nämnd ordning.

## HÄNVISNINGAR

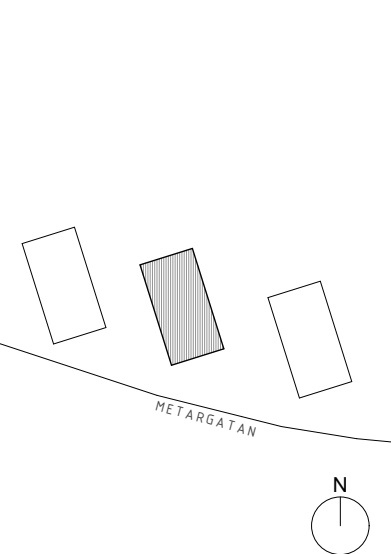

B	Placering takkupor och terrass	241015	JB
A4	Planlösning badrum	241001	JB
A3	Ny linjehiss	241001	JB
A2	Terrassbredd minskad	241001	JB
A1	Kupa borttagen	241001	JB
BET	ÄNDRING AVSER	DATUM	SIGN

Ateljé Nord

## BYGGLOV

Planritning vind

Vindsinredning

Långreven 13

Metargatan 3  
116 66 Stockholm

Ritad av AJ JB

2024-05-03

Skala 1:100 (A3)

A2