



Inkom till Stockholms stadsbyggnadskontor - 2024-10-15, Dnr 2024-07435

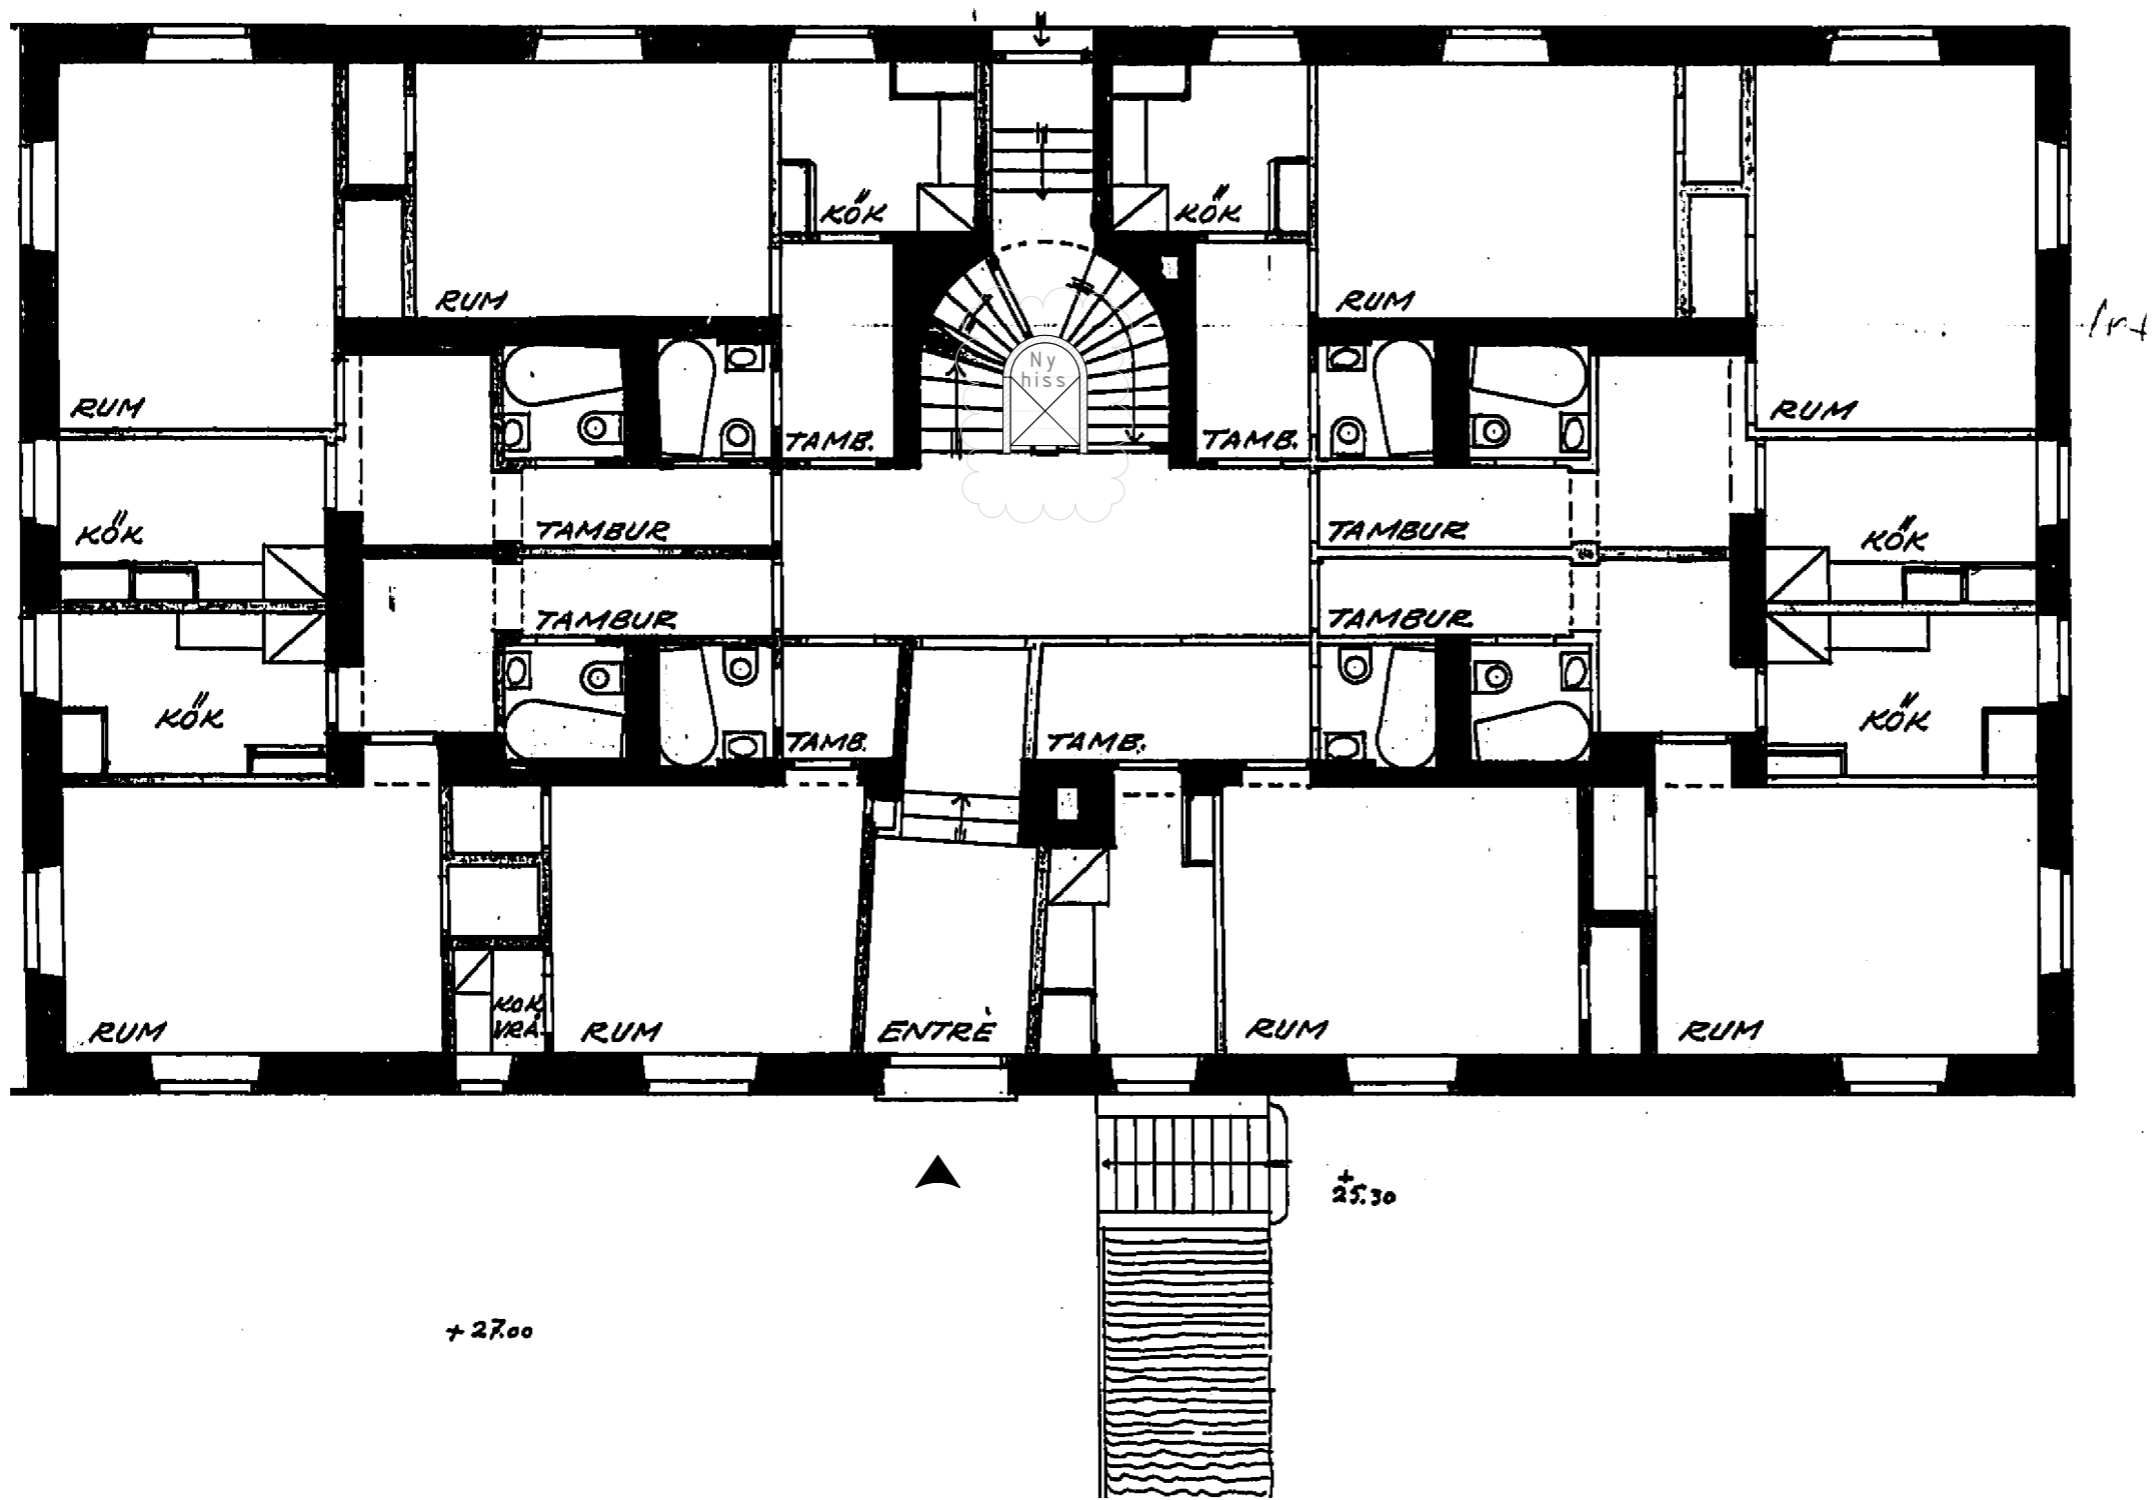

FÖRKLARINGAR  
Alla mått i mm om ej annat anges.

FÖRESKRIFTER

HÄNVISNINGAR

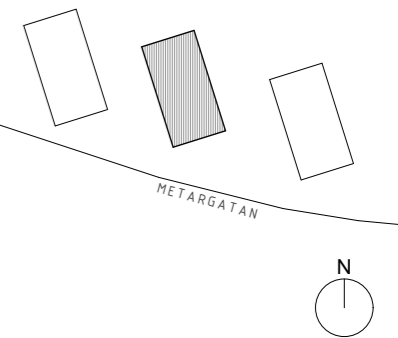

A3	Ny linjehiss	241001	JB
BET	ÄNDRING AVSER	DATUM	SIGN

Ateljé Nord

BYGGLOV  
Entréplan

Vindsinredning

Långreven 13

Metargatan 3  
116 66 Stockholm

Ritad av AJ JB  
2024-10-01  
Skala 1:100 (A3)

A11