



0 1 2 5m
1:100

FÖRKLARINGAR

Alla mått i mm om ej annat anges.




Bygglövet avser

FÖRESKRIFTER

Alla mått kontrollmätts på plats.
Eventuella avvikelser rapporteras till arkitekt för vidare hantering.
Alla arbeten skall utföras i enlighet med god hantverksed,
branchstandard och tillverkarens anvisningar i ovan nämnd ordning.

HÄNVISNINGAR

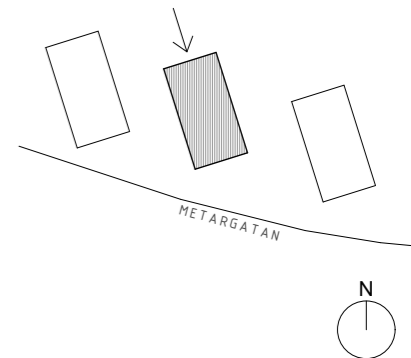

B	Takkupa utgår	241015	JB
BET	ÄNDRING AVSER	DATUM	SIGN

Ateljé Nord

BYGGLOV

Fasad mot norr

Beskrivning av projektet

Långreven 13

Metargatan 3
116 66 Stockholm

Ritad av AJ JB

2024-05-03

Skala 1:100 (A3)

A5