INK. TILL BYGGNADSNÄMNDEN
20 JUN. 1933

Likheten med den fastställda
ritningen bestyrkes.
Stockholm den 28 juni 1933

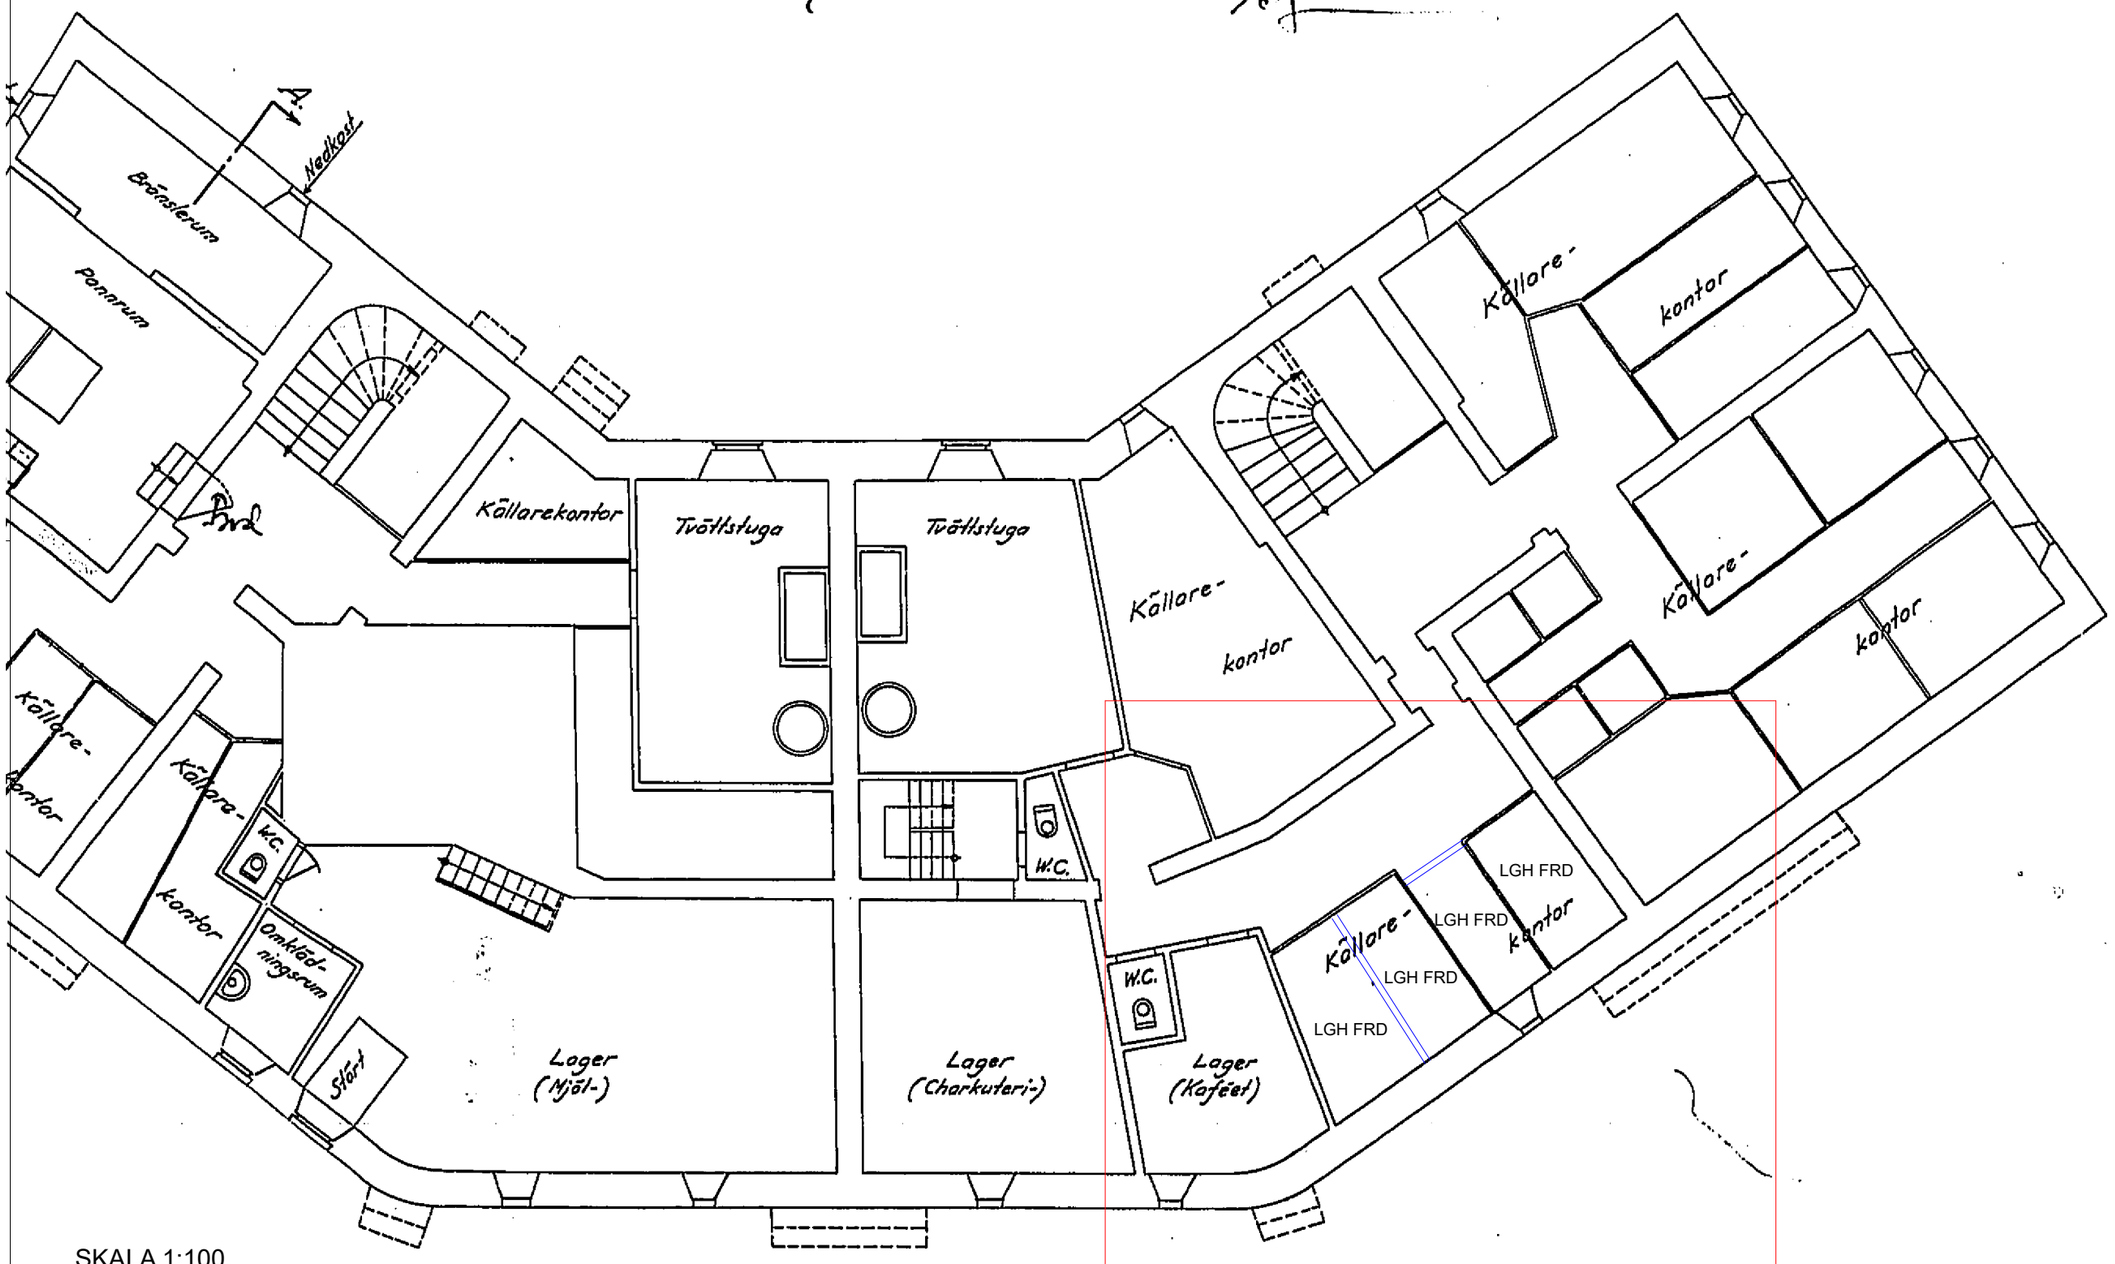

ALLMÄNNA ANVISNINGAR
OCH FÖRESKRIFTER
MÄTT, BETECKNINGAR, TYPER M M BEVARAS

BET	ANT	ÄNDRING AVSER	DATUM	SIGN

BYGGLOVSHANDLING

ÖRBYHUSET
STOCKHOLM KOMMUN

A	
K	
VVS	
Sp	
E	
B	

UPPDRAG NR	RITAD AV	HANDLÄGGARE
-		

DATUM 2024-06-25 ANSVARIG

KÄLLARPLAN
LÄGENHETSFÖRRÅD

SKALA	NUMMER	BET
1:100 / A3	A-40.1-1002	

Inkom till Stockholms stadsbyggnadskontor - 2024-10-17, Dnr 2024-08748