

FÖRKLARINGAR

Se 11-A-49-1-090-BL

FÖRESKRIFTER


Se 11-A-49-1-090-BL

HÄNVISNINGAR

Se 11-A-49-1-090-BL

KOMPLETTERANDE INFO PÅ
RITNING MED RÖD FÄRGFyllNAD
SOM TYDLIGGÖR RIVNING I/AV
KLIMATSKAL

A	A PM BL 01	2024-09-13	AnBy
BET	ÄNDRINGEN AVSEER	DATUM	SIGN
BYGGLOVSHANDLING			
STUREGALLERIAN AB PROJEKTNUMMER FASTB30000		KV SPERLINGENSBÄCKE STUREGALLERIAN AB	
KUND			
<div>STURE GALLERIAN</div>			
ORIENTERINGSSKISS			
AIX Arkitekter AB		T: 08 690 29 00	
-	-	-	-
-	-	-	-
-	-	-	-
-	-	-	-
-	-	-	-
-	-	-	-
-	-	-	-
-	-	-	-
UPPDRAAG NR OK2339-01-06		RITAD/KONSTR AV KaJe	
DATUM 2024-05-20		ANSVARIG Tobias Rosberg	
NY- OCH OMBYGGNAD		BYGGNAD BY11 & 27	
Kv, Sperlingensbacke 56 Bångska palatset Plan 13 - Rivning			
SKALA A1 = 1:150 A3 = 1:300		NUMMER 11-A-49-1-130-BL	
		BET A	

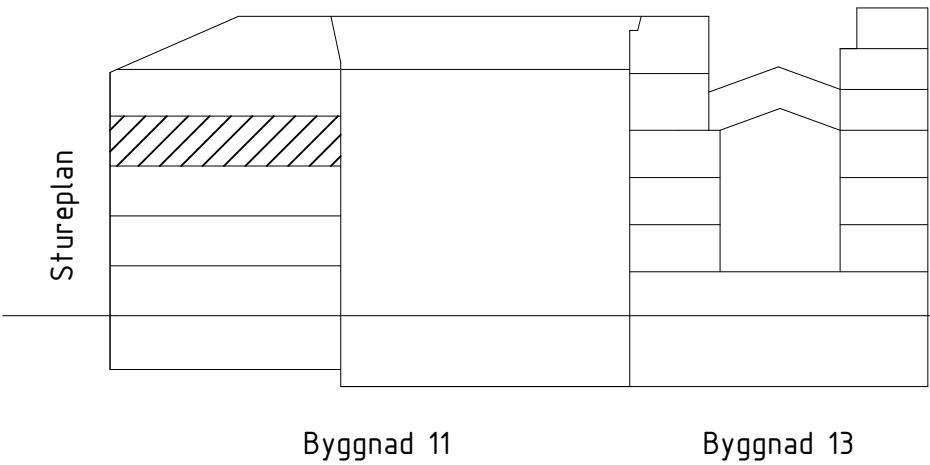

SKALA 1:150
0 2.5 5 7.5 15
METER