


FÖRKLARINGAR

Se 11-A-49-1-090-BL

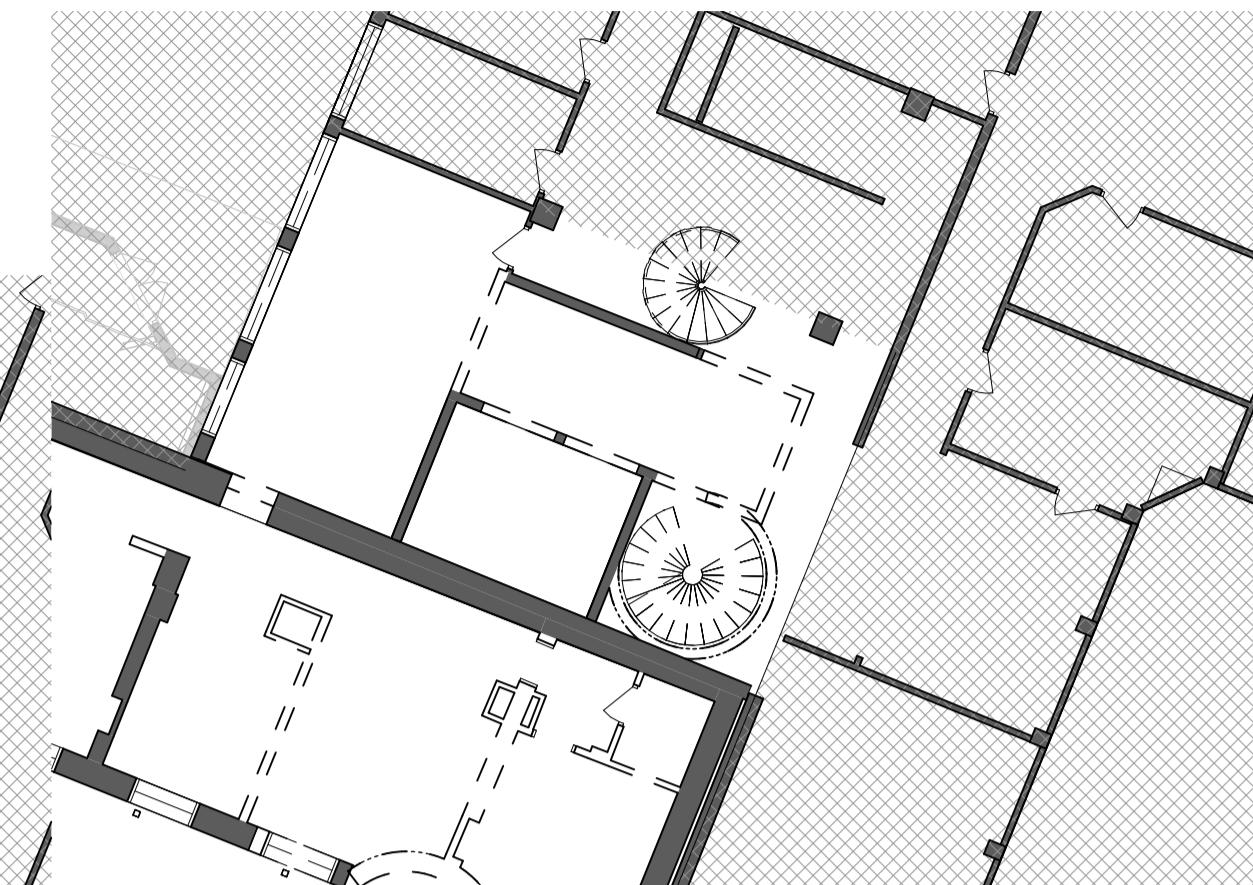

BY27 Plan 15

FÖRESKRIFTER

Se 11-A-49-1-090-BL


HÄNVISNINGAR

Se 11-A-49-1-090-BL

KOMPLETERANDE INFO PÅ
RITNING MED RÖD FÄRGFYLLNAD
SOM TYDLIGGÖR RIVNING I AV
KLIMATSkal

A	A PM BL 01	2024-09-13	AnBy
BET	ANDRÖNGEN AVSER	DATUM	SIGN
BYGGLOVSHANDLING			
STUREGALLERIAN AB PROJEKTNR FASTB30000		KV SPERLINGENSBACKE	
KUND		STUREGALLERIAN AB	


STURE
GALLERIAN

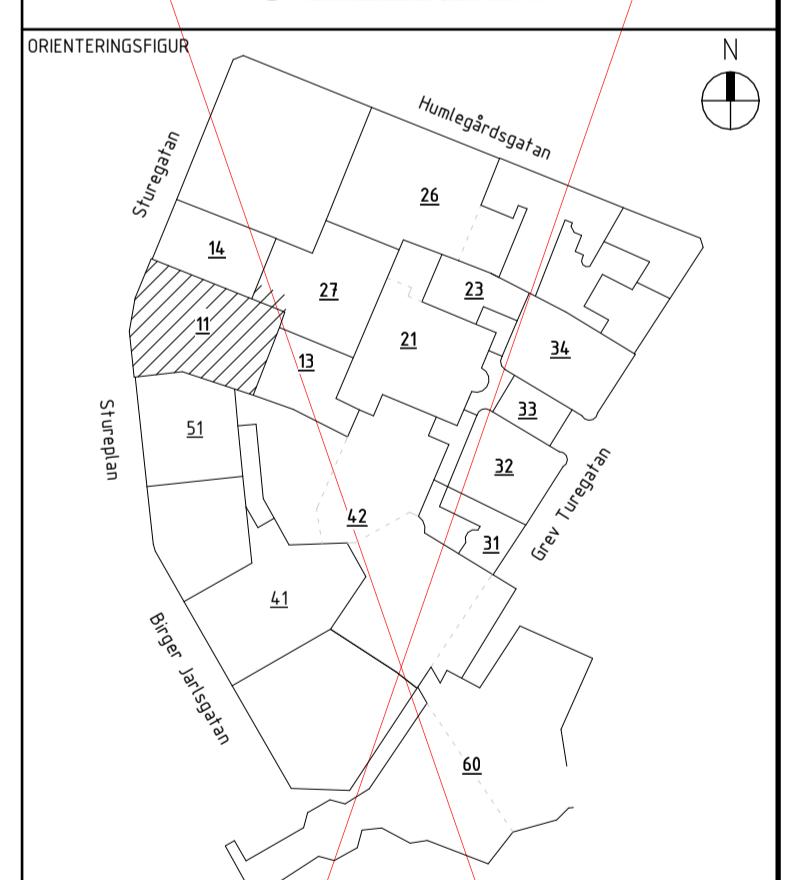

(A) AIX Arkitekter AB	T: 08 690 29 00
-	T: -
UPPDAG NR	RITAD/KONSTR AV
OK2339-01-06	Kajle
DATUM	ANSVARIG
2024-05-20	David Hanson
	BYGGMÄND
	Tobias Rosberg

NY- OCH OMBYGGNAD
Kv. Sperlingensbacke 56
Bengtsska palasset
Plan 14 - Rivning

SKALA	NUMMER
A1 = 1:150	11-A-49-1-140-BL
A3 = 1:300	

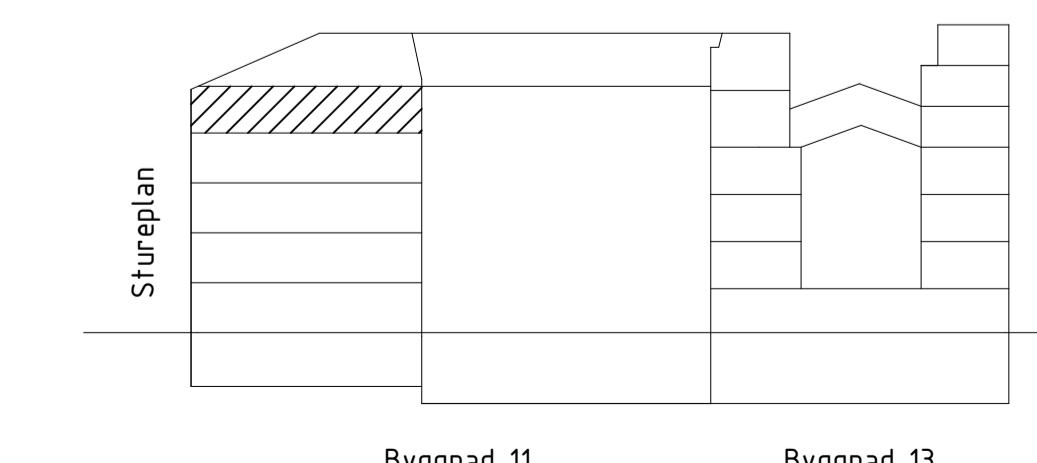

Byggad 11 Byggad 13

SKALA 1:150
0 2.5 5 7.5 10 12.5 15
METER