

FÖRKLARINGAR


Se 11-A-49-1-090-BL

FÖRESKRIFTER

Se 11-A-49-1-090-BL

HÄNVISNINGAR


Se 11-A-49-1-090-BL

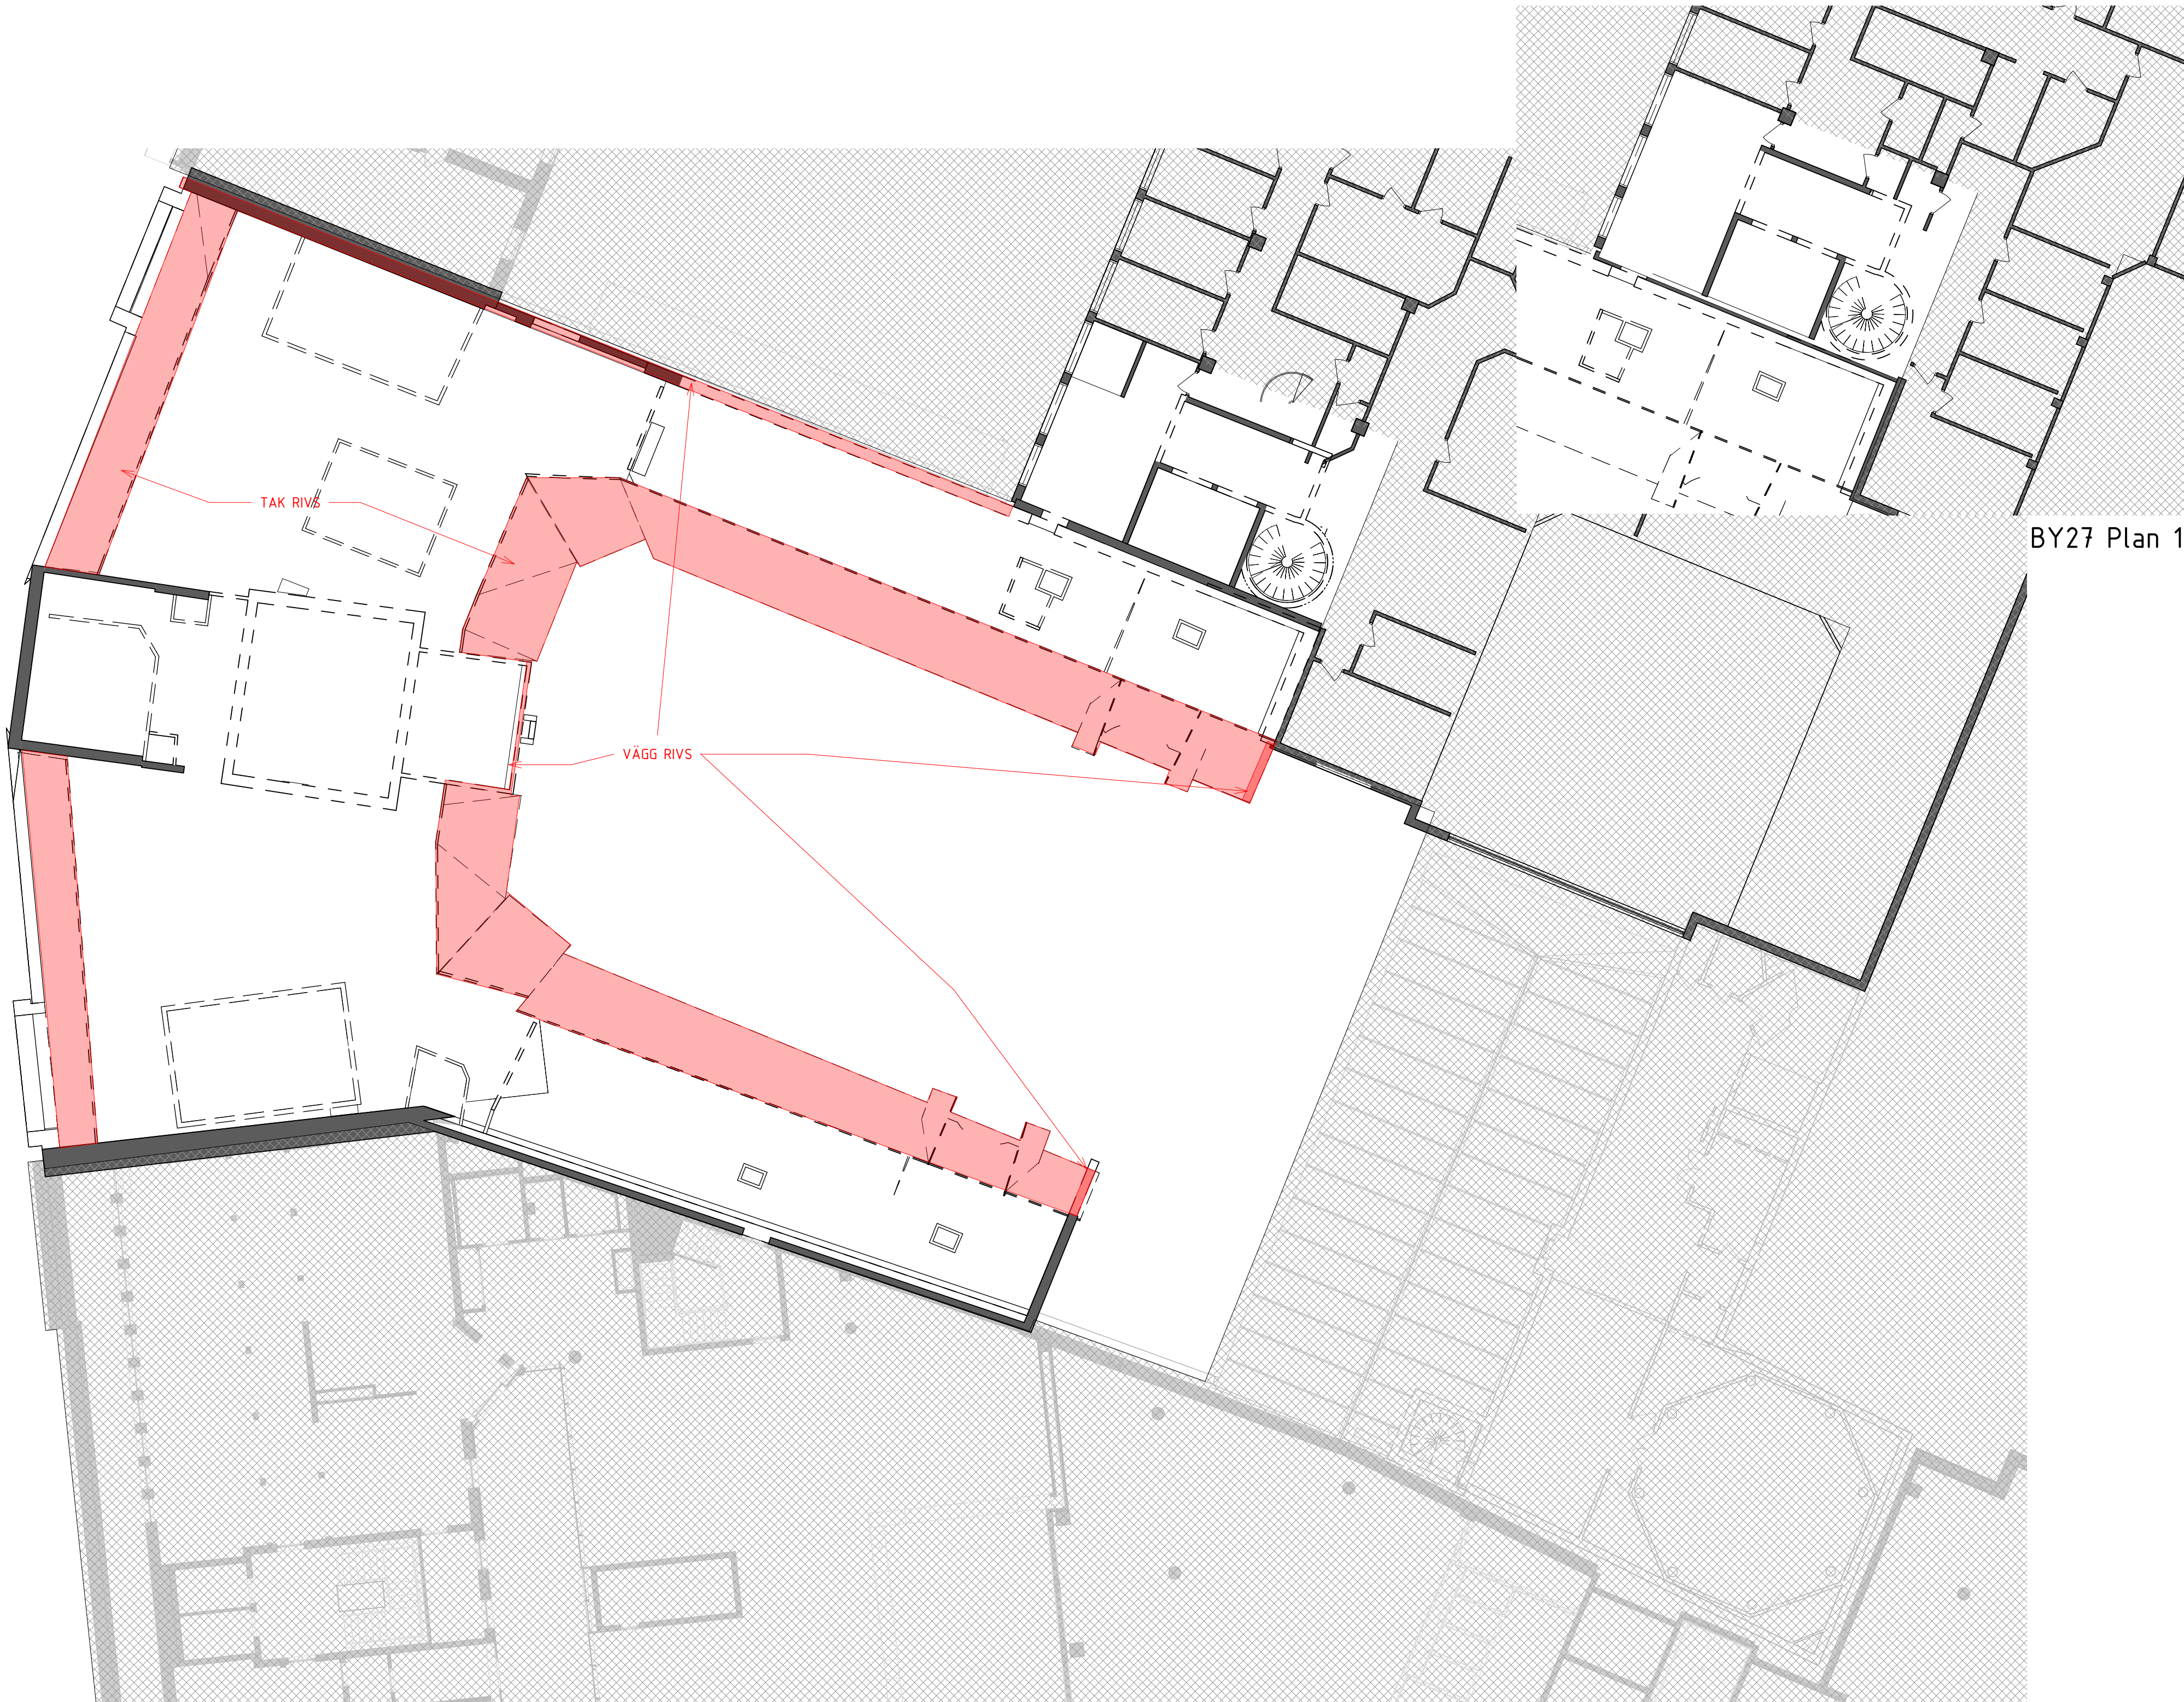

BY27 Plan 17

KOMPLETTERANDE INFO PÅ
RITNING MED RÖD FÄRGFYLLED
SOM TYDLIGGÖR RIVNING I/AV
KLIMATSKAL

A	A PM BL 01	2024-09-13	AnBy
BET	ÄNDRINGEN AVSEER	DATUM	SIGN
BYGGLOVSHANDLING			
STUREGALLERIAN AB PROJEKTNUMMER FASTB30000		KV SPERLINGENSBÄCKE STUREGALLERIAN AB	

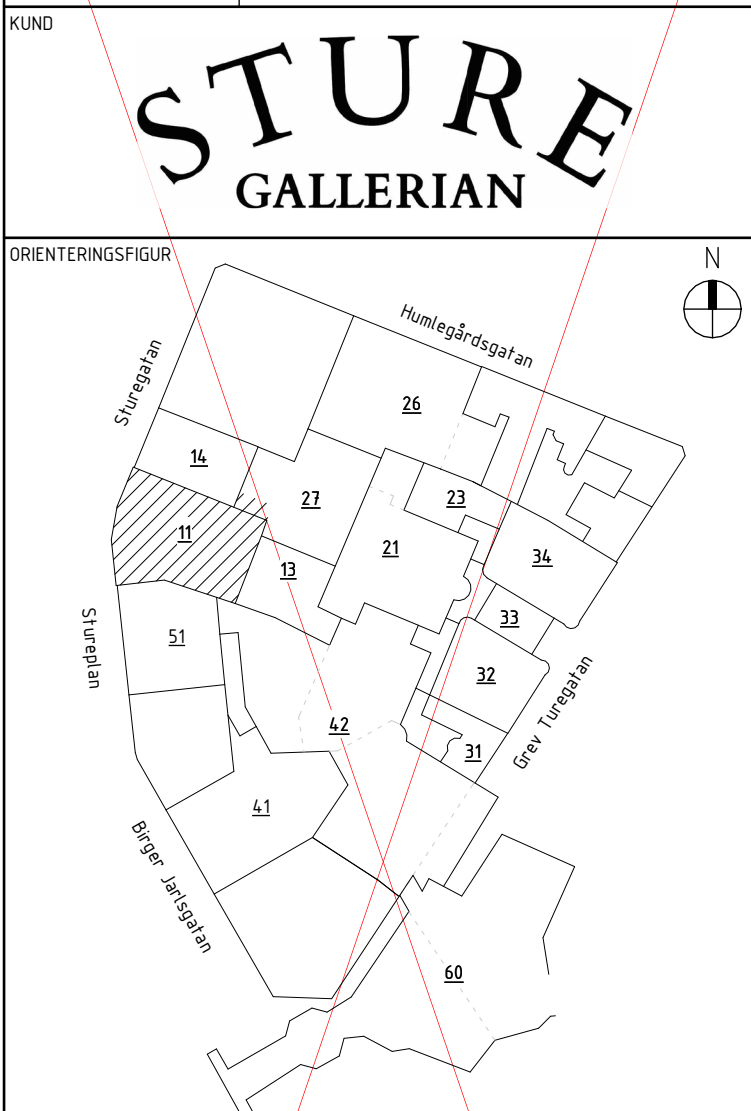

AIX Arkitekter AB	T: 08 690 29 00
-	T: -
-	T: -
-	T: -
-	T: -
-	T: -
-	T: -
-	T: -
-	T: -

UPPDRAG NR OK2339-01-06	RITAD/KONSTR AV KaJe	HANDLAGGARE David Hanson
DATUM 2024-05-20	ANSVARIG Tobias Rosberg	BYGGNAD BY11 & 27
NY- OCH OMBYGGNAD Kv. Sperlingensbacke 56 Bångska palatset Plan 15 - Rivning		

SKALA A1 = 1:150 A3 = 1:300	NUMMER 11-A-49-1-150-BL	BET A
-----------------------------------	----------------------------	----------

