

STADSBYGGNADSBKONTORET  
Dnr. 2850  
18 AUG 1968 166


STOCKHOLM  
KV. FÄGELHOLMEN  
STOCKHOLM L ARB NR. 2240:2

TASAD NOT SÖDER		HUS 5
SKALA 1:100	BYG. 1954-55	
DATUM 10/5 1966	GRÄNSK	


SVENSKA RIKSBYGGEN  
HAGAGATAN 2, STOCKHOLM TEL. 08-340520  
AVD. FÖR BOSTADSPROJEKTERING  
ARKITEKTKONTORET

10/5 1966 <i>Stor</i>	RITN. NR. 36
--------------------------	-----------------

*Ingemar Persson*  
ARK 112

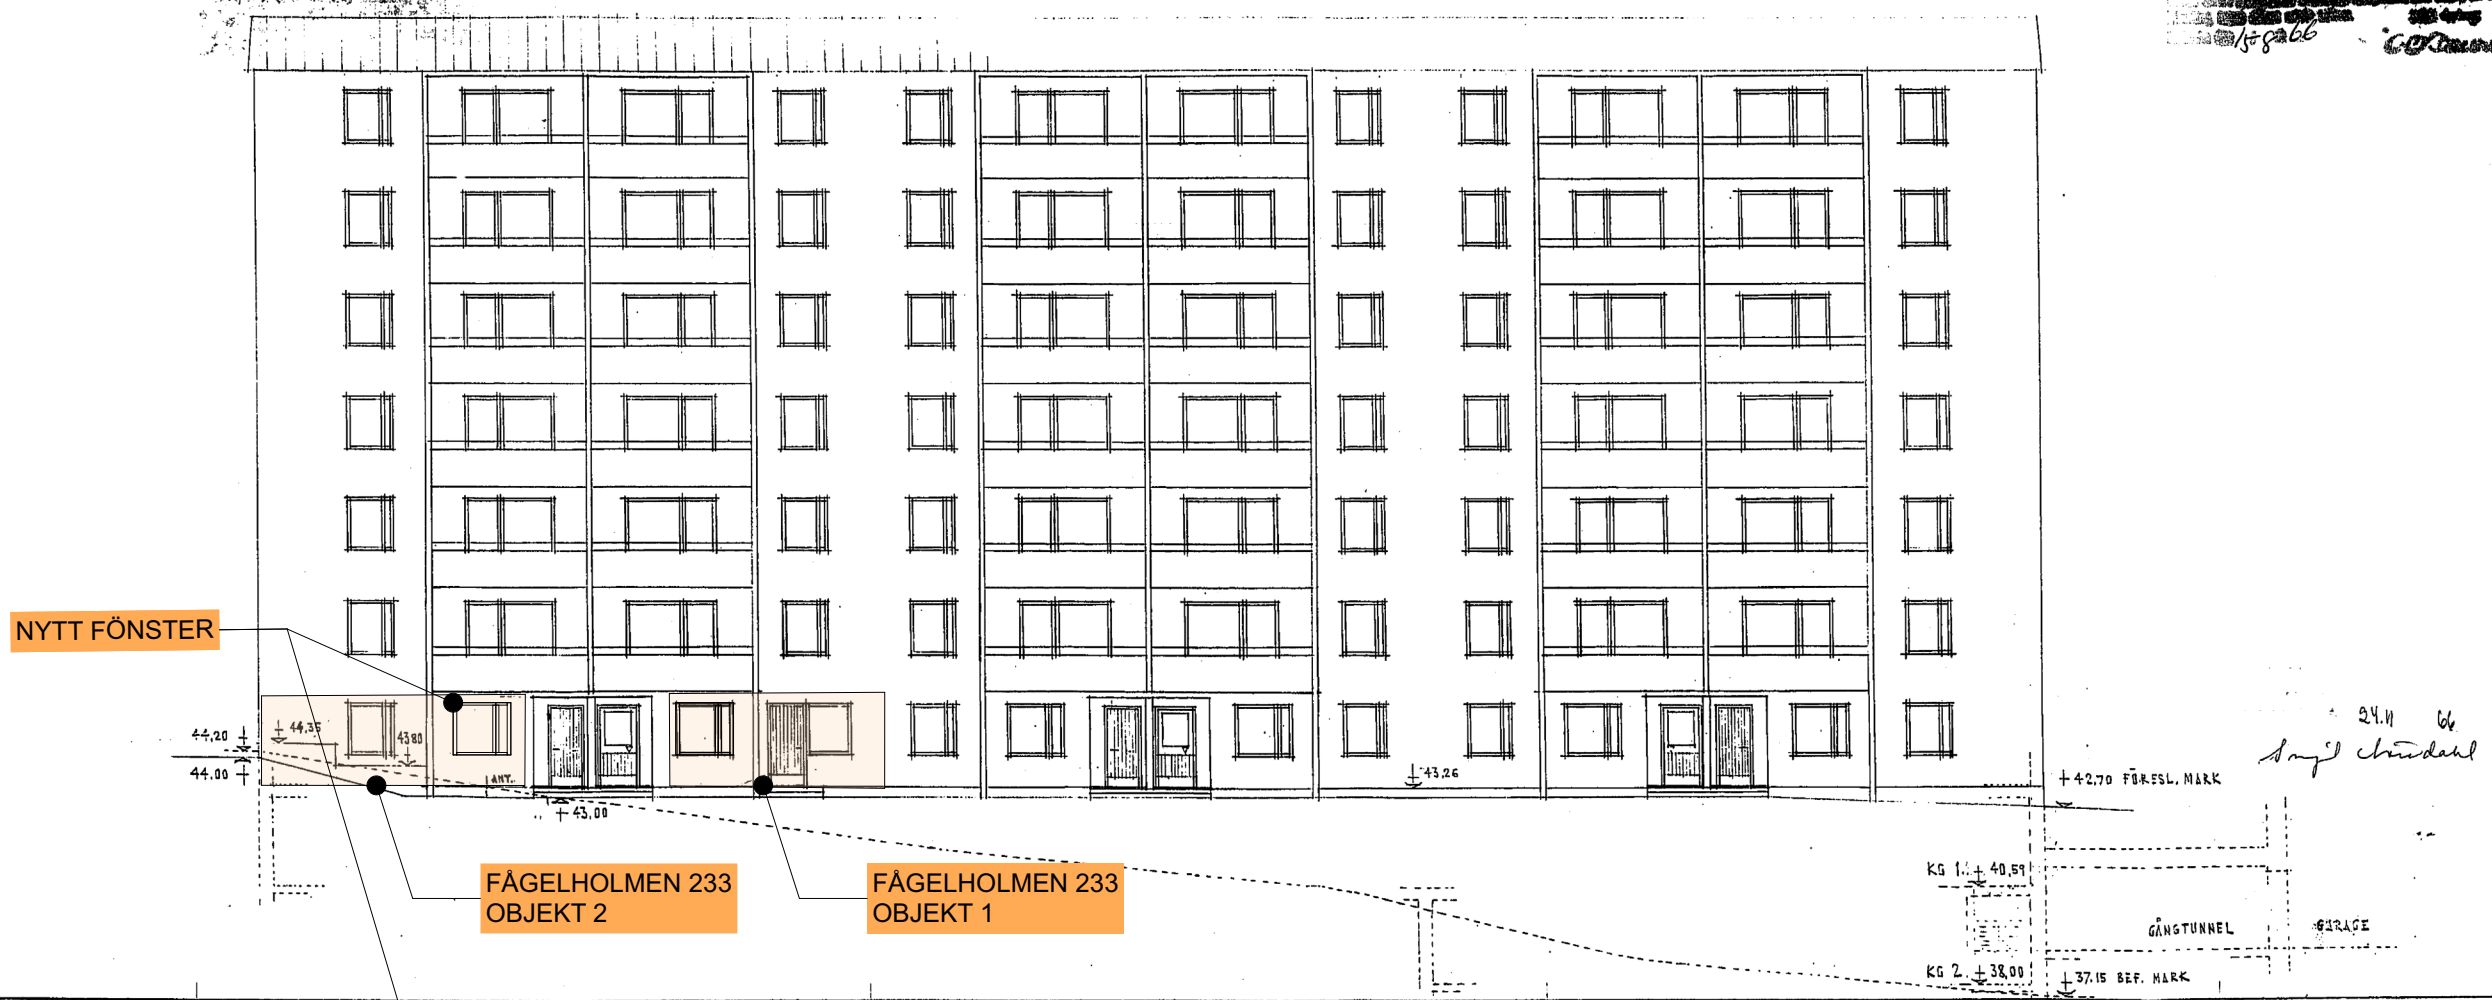

**Fasad mot norr, Ekholmsvägen 233**  
**1:200**

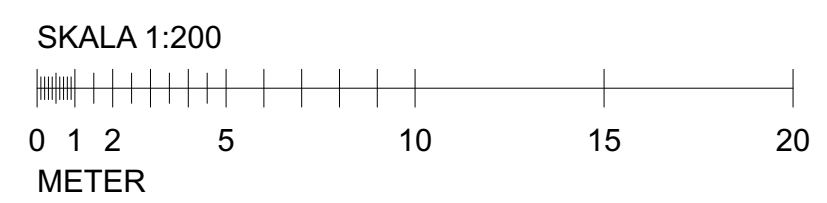

## BYGGLOVHANDLING



## ÄNDRING AV TVÄTTSTUGA/CYKELFÖRRÅD TILL BOSTAD SAMT YTTRE ÄNDRING

PROJEKT EKHOLMSVÄGEN 233	DATUM 2024-10-20	
FASTIGHET KV. FÅGELHOLMEN 8	RITAD AV dv	SKALA 1:200 (A3)
INNEHÅLL FASAD MOT SÖDER	NUMMER   BET A04	