


FÄGELHOLMEN 233  
OBJEKT 1 & 2

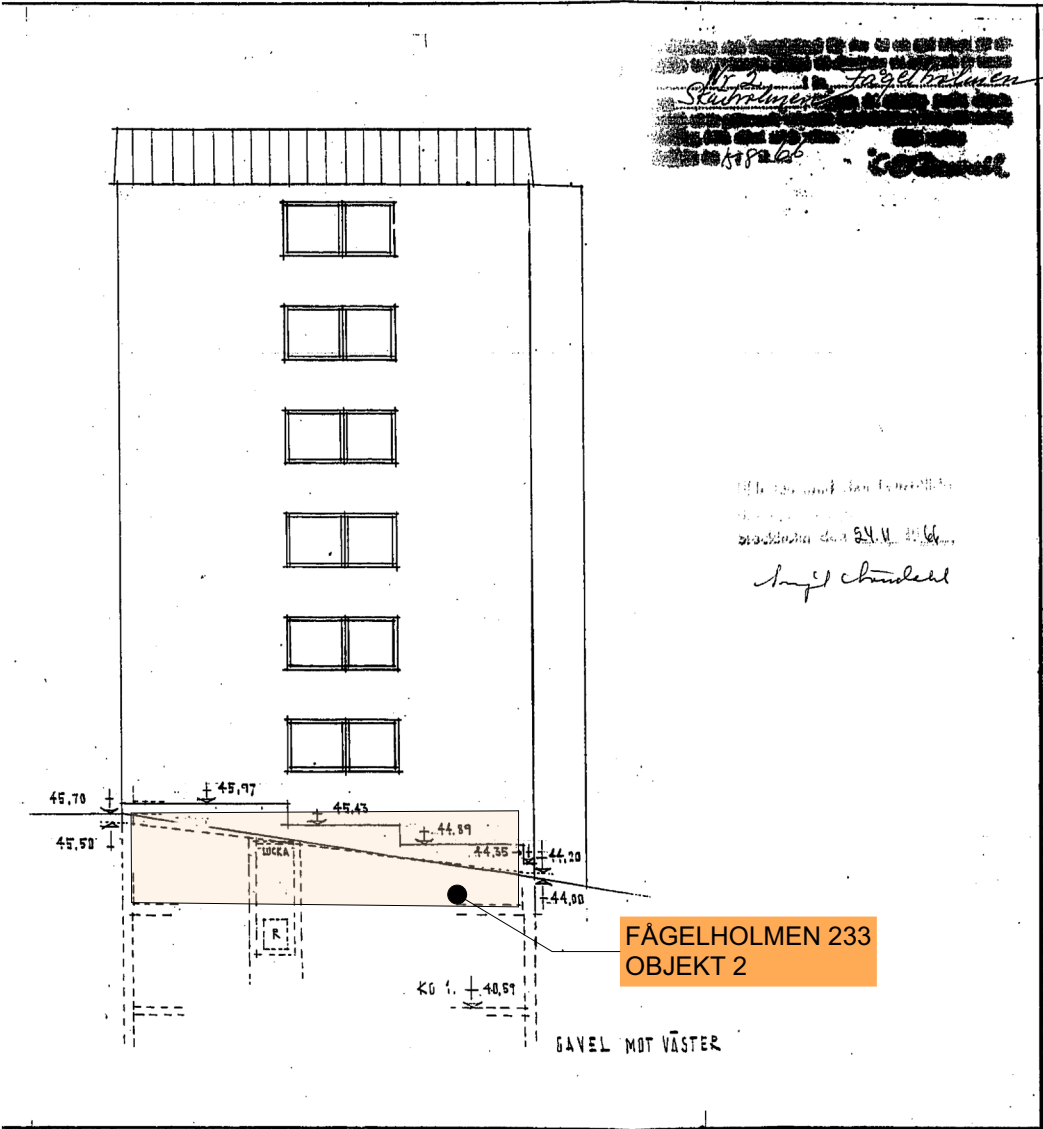


FÄGELHOLMEN 233  
OBJEKT 2

STOCKHOLM  
KV. FÄGELHOLMEN  
STOCKHOLM L  
GAVLÄR o. SEKTION  
HUS 5  
SKALA 1:100  
DATUM 10/5 1966  
SVENSKA RIKSBYGGGEN  
HAGAGATAN 2, STOCKHOLM TEL. 08-240323  
AVD. FÖR EOSTADSPROJEKTERING  
ARKITEKTKONTORET  
10/5 1966  
RITN. NR. 38  
Ark MAA

Sektion och gavelfasad, Ekholmsvägen 233  
1:200

SKALA 1:200

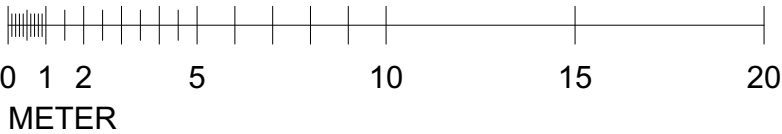

BYGGLOVHANDLING		
 Wonna I de Jong FASTIGHETER		
ÄNDRING AV TVÄTTSTUGA/CYKELFÖRRÅD TILL BOSTAD SAMT YTTRE ÄNDRING		
PROJEKT EKHOLMSVÄGEN 233	DATUM 2024-10-20	
FASTIGHET KV. FÄGELHOLMEN 8	RITAD AV dv	SKALA 1:200 (A3)
INNEHÅLL SEKTION OCH GAVELFASAD	NUMMER A06	BET