

MÅTT ANGES I MILLIMETER
PLUSHÖJDER I METER.


SCHAKT ELLER NISCH

 ÖPPNING


BETECKNINGAR

AK/KL	ARBÅGSKONTAKT/KORTLÄSARE
DM	DISKMASKIN
F	FRYS
G	GARDEROB
HS	HÖGSKÅP
K	KYL
K/F	KYL/FRYS
KM	KOMBINERAD TORK- & TVÄTTMASKIN


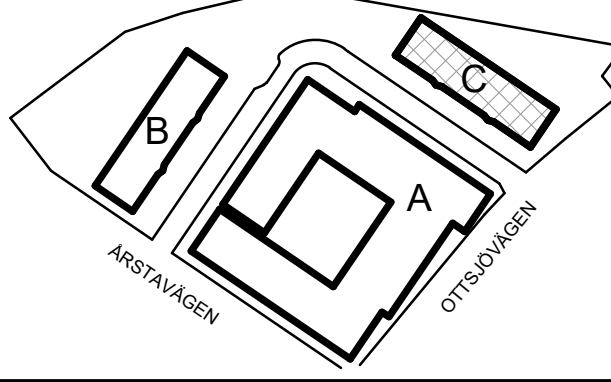
HÄNVISNINGAR

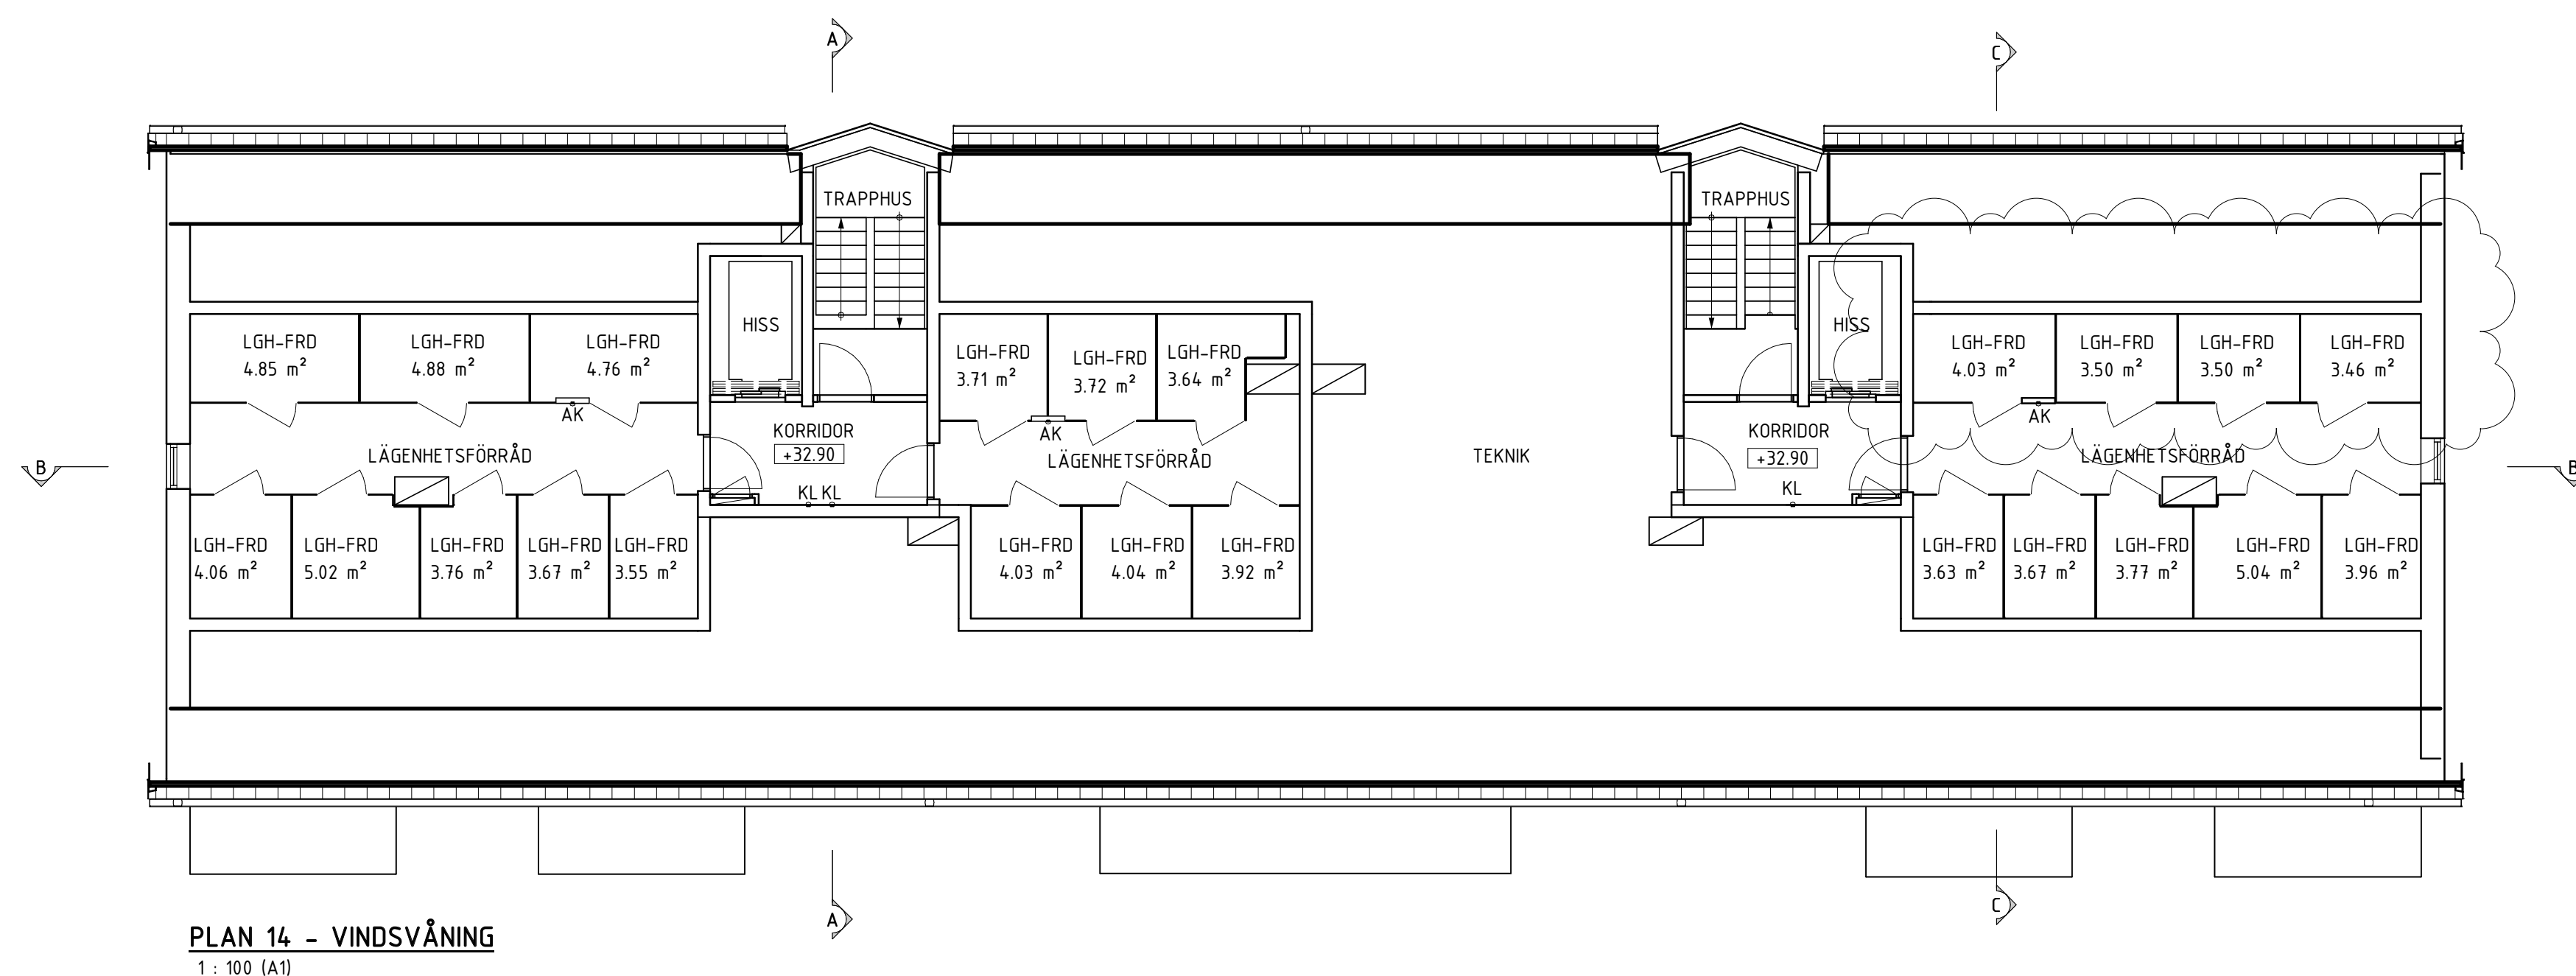

SKALA 1:100



METER

A	REV A - BYGGLOV	2024-10-24	VGH
BT	ÄNDRINGEN ÄVYER	DATUM	SIGN
FACTORY			
KV. ÅNN 7			
RUS C			
ADDRESS			
ÄRSTAVÄGEN 110, 12058 ÅRSTA			
			
			
BYGGLOVSHANDLING			
PLAN 14			
ANSÖKANDE		HANDLÄGGARE	RITAD AV
N.LILJEBO		H.SANDKVIST	M. NILSSON
DATUM		PROJEKTNUMMER	
2024-09-06		24014	
SKALA (A3)		RITNINGSRUPHER	
1 : 100		A-40-1-C1200	
		REV.	