

FÖRKLARINGAR

MÄTT ANGES I MILLIMETER.
PLUSHÖJDER I METER.


- ±29.350

NIVÅ FÖR HORIZONTELL YTA
- SCHAKT ELLER NISCH
- ÖPPNING


BETECKNINGAR

- AK/KL
- ARMBÅGSKONTAKT/KORTLÄSARE
- DM
- DISKMASKIN
- F
- FRYS
- G
- GARDEROB
- HS
- HÖGSKÅP
- K
- KYL
- K
- KYL/FRYS
- KM
- KOMBINERAD TORK- & TVÄTTMASKIN
- TM
- TVÄTTMASKIN
- TS
- TORKSKÅP
- TT
- TORKTUMLARE

HÄNVISNINGAR

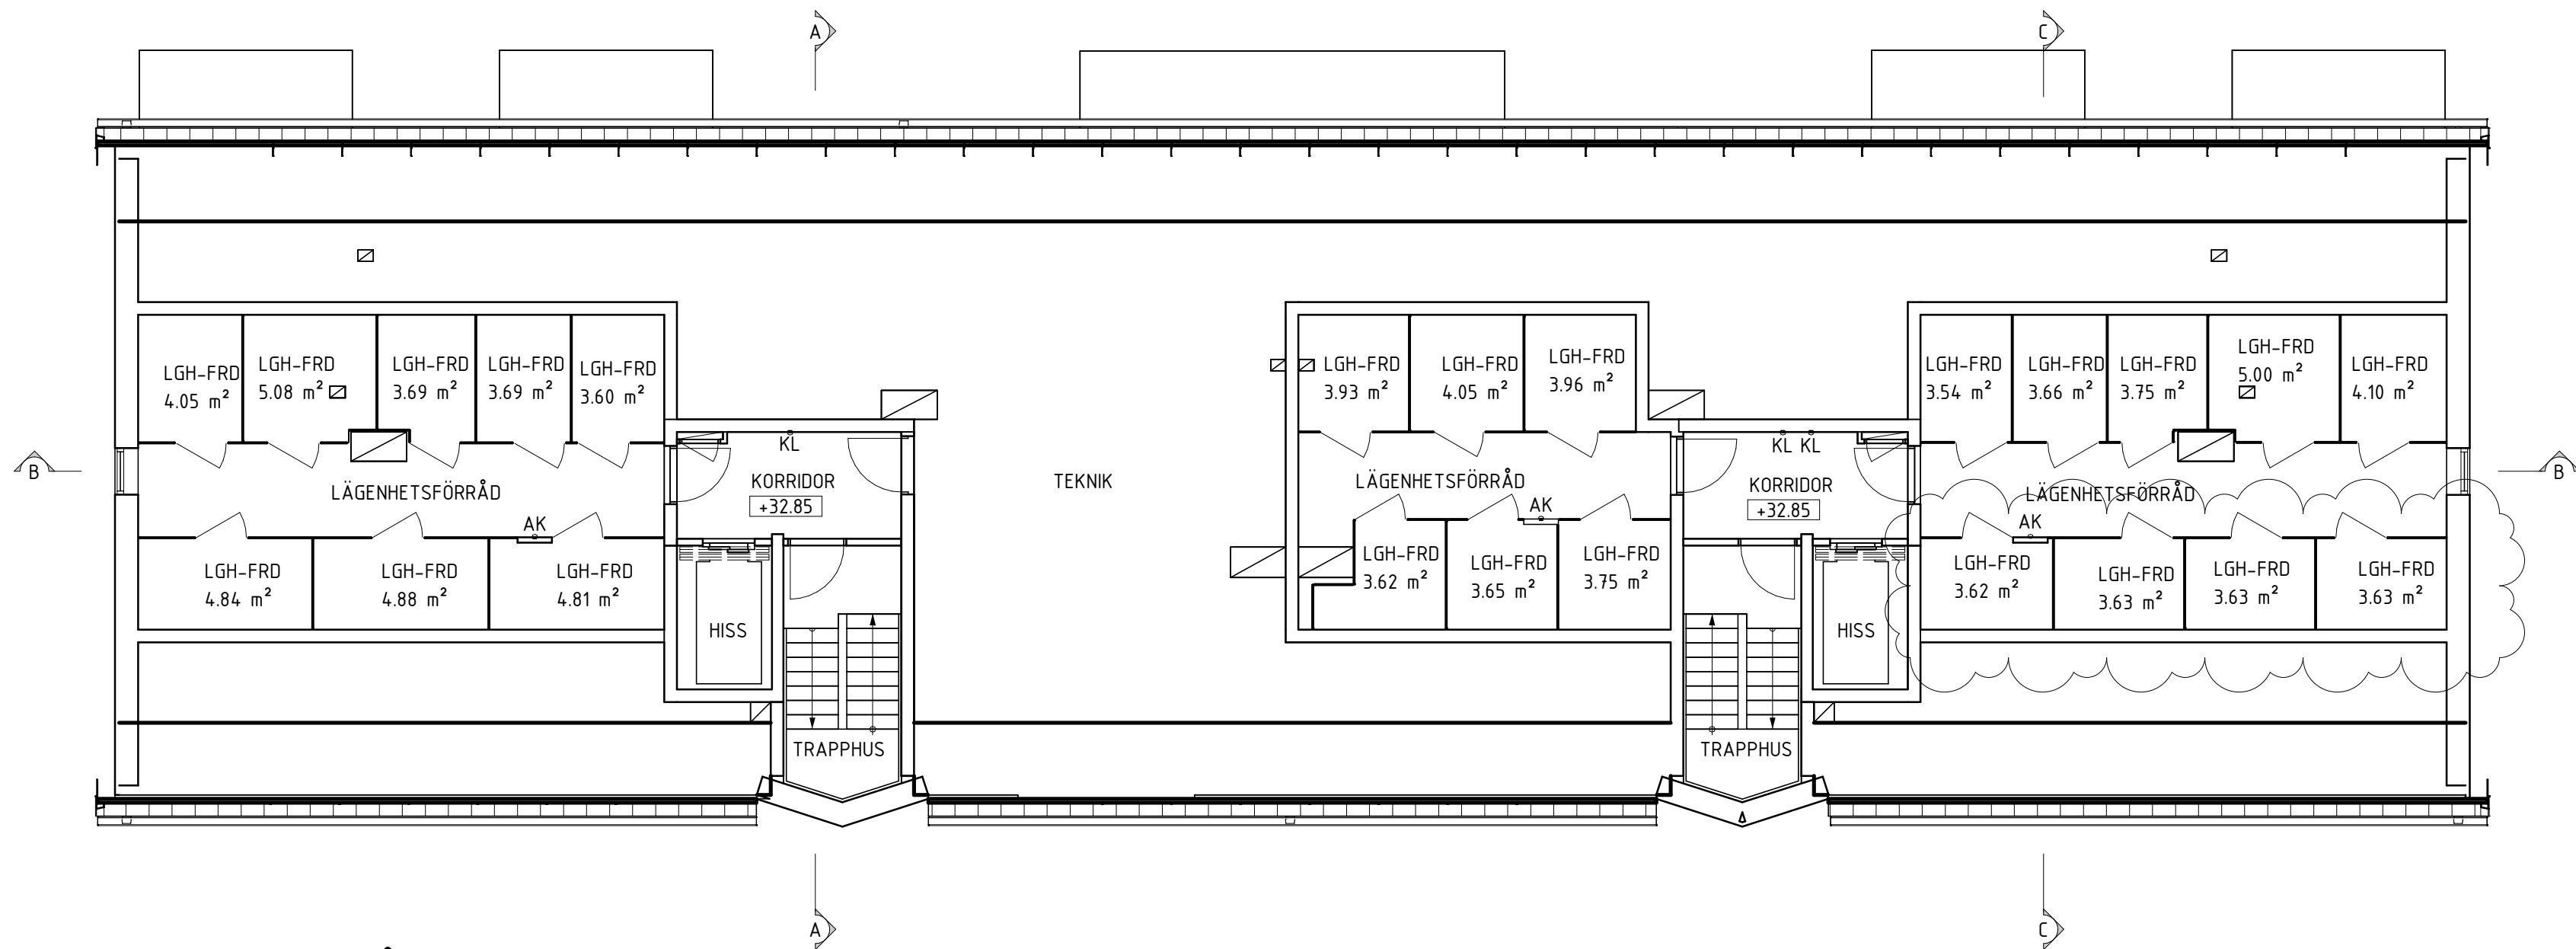

PLAN 14 - VINDSVÅNING
1 : 100 (A1)

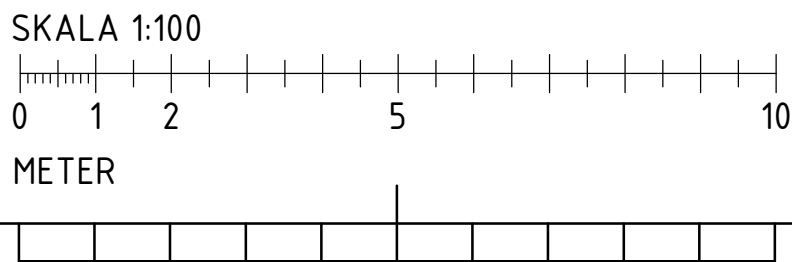

A	REV A - BYGGLOV	2024-10-24	VGH
BT1	ÄNDRINGEN AVSEER	DATUM	SID
FASTIGHET			
KV. ÅNN 7			
HUS			
B			
ADRESS			
ÅRSTAVÄGEN 110, 12058 ÅRSTA			
BYGGLOVSHANDLING			
NY-, OM- ELLER TILLBYGGNAD			
PLAN 14			
ANSVARIG	HANDLÄGGARE	RITAD AV	
N.LILJEBE	H.SANDKVIST	M. NILSSON	
DATUM	PROJEKTNUMMER		
2024-09-06	24014		
SKALA (A1)	RITINGSNUMMER	REV.	
1 : 100	A-40-1-B1200	A	