

FÖRKLARINGAR

MÄTT ANGES I MILLIMETER.
PLUSHÖJDER I METER.


- +29.350

NIVÅ FÖR HORIZONTELL YTA
- SCHAKT ELLER NISCH
- ÖPPNING


BETECKNINGAR

- AK/KL
- ARMBÅGSKONTAKT/KORTLÄSARE
- DM
- DISKMASKIN
- F
- FRYS
- G
- GARDEROB
- HS
- HÖGSKÄP
- K
- KYL
- K/F
- KYL/FRYS
- KM
- KOMBINERAD TORK- & TVÄTTMASKIN


HÄNVISNINGAR

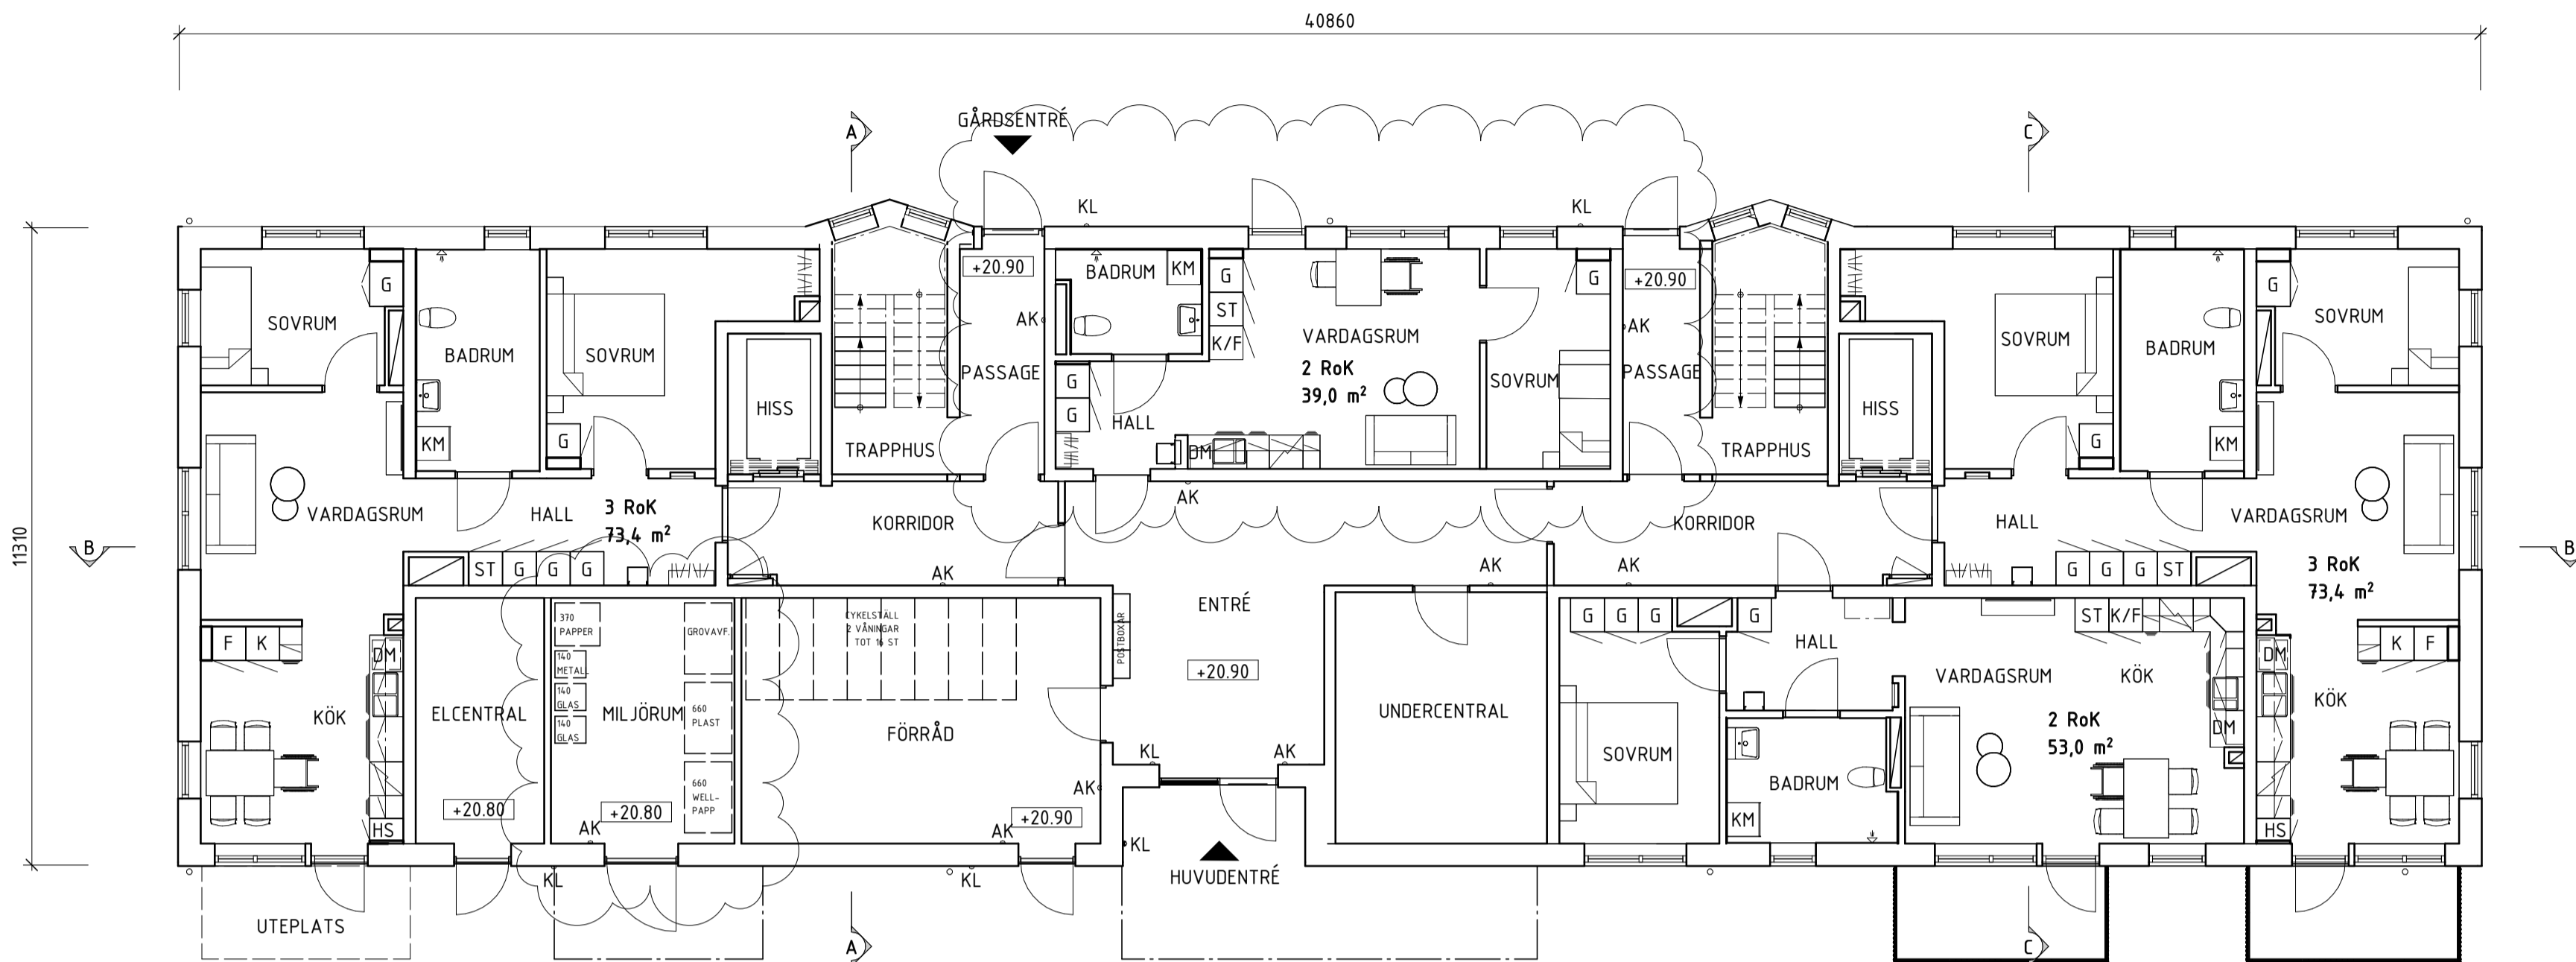

PLAN 10 - ENTRÉPLAN
1 : 100 (A1)

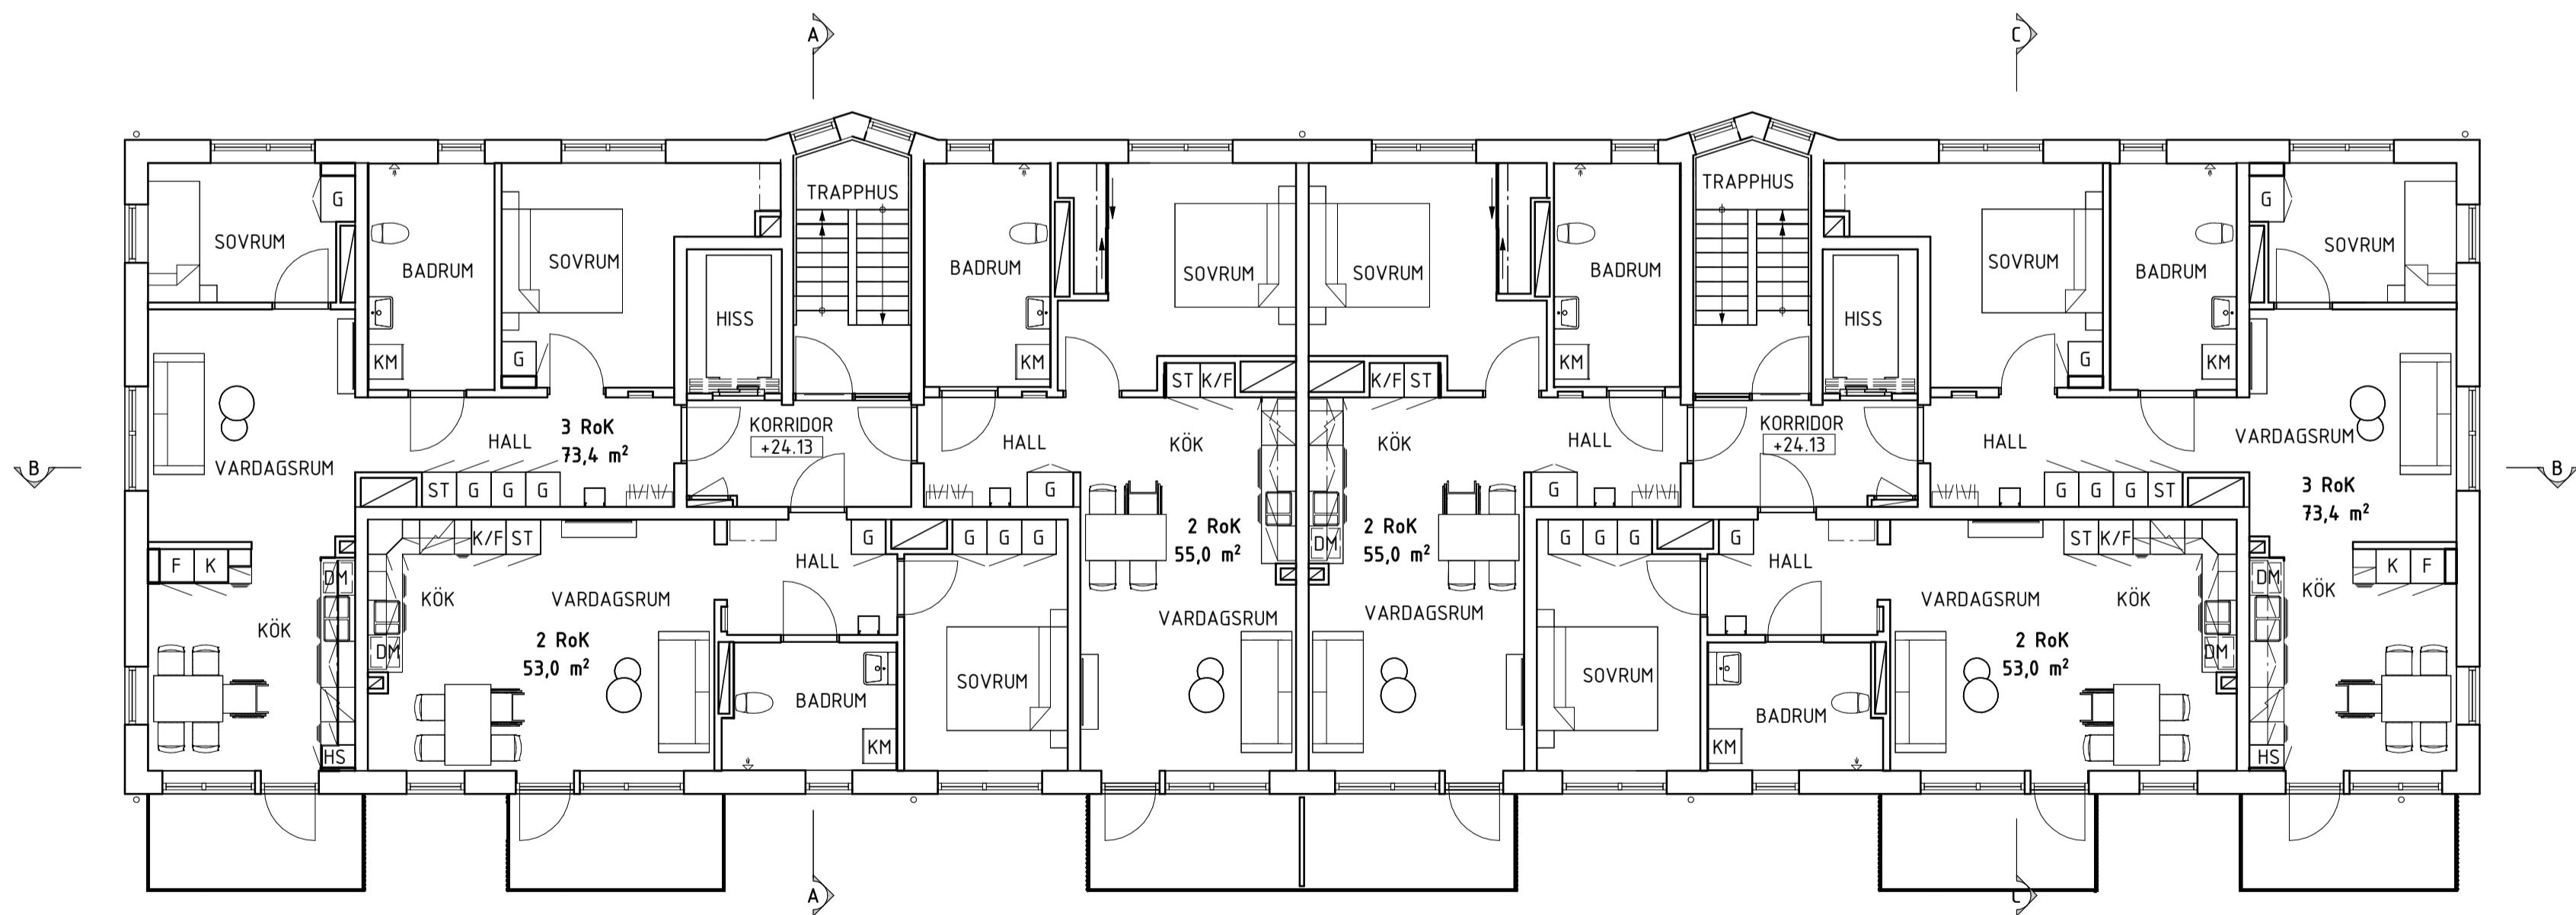

PLAN 11
1 : 100 (A1)

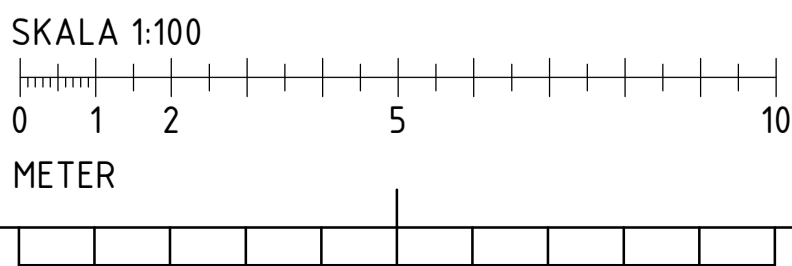

A	REV A - BYGGLOV	2024-10-24	VGH
B1	ÄNDRINGEN AVSEER	DATUM	SID
FASTIGHET			
KV. ÅNN 7			
HUS			
C			
ADRESS			
ÅRSTAVÄGEN 110, 12058 ÅRSTA			
BYGGLOVSHANDLING			
PLAN 10 ENTRÉPLAN, PLAN 11			
ANSVARIG	HANDLÄGGARE	RITAD AV	
N.LILJEBO	H.SANDKVIST	M. NILSSON	
DATUM	PROJEKTNUMMER	REV	
2024-09-06	24014		
SKALA (A1)	RITINGSNUMMER		
1 : 100	A-40-1-C1000	A	