


FÖRKLARINGAR
MÅTT ANGES I MILLIMETER. NIVÅER ANGES I METER.


+29.350 NIVÅ FÖR HORIZONTAL YTA
14° LUTNING
BANDTÄCKNING

BETECKNINGAR
SNR SNÖRASSKYDD
NR NOCKRÄCKE
HR HÄNGRÄNNA
S STUPRÖR
TL TAKLUCKA INKL. SKYDDSRÄCKE
VH VENTILATIONSHUV
R1 RÖKLUCKA
FS FASADSTEGE

AVVATTNING
KULÖRBESKRIVNING ENLIGT FASADRITNINGAR

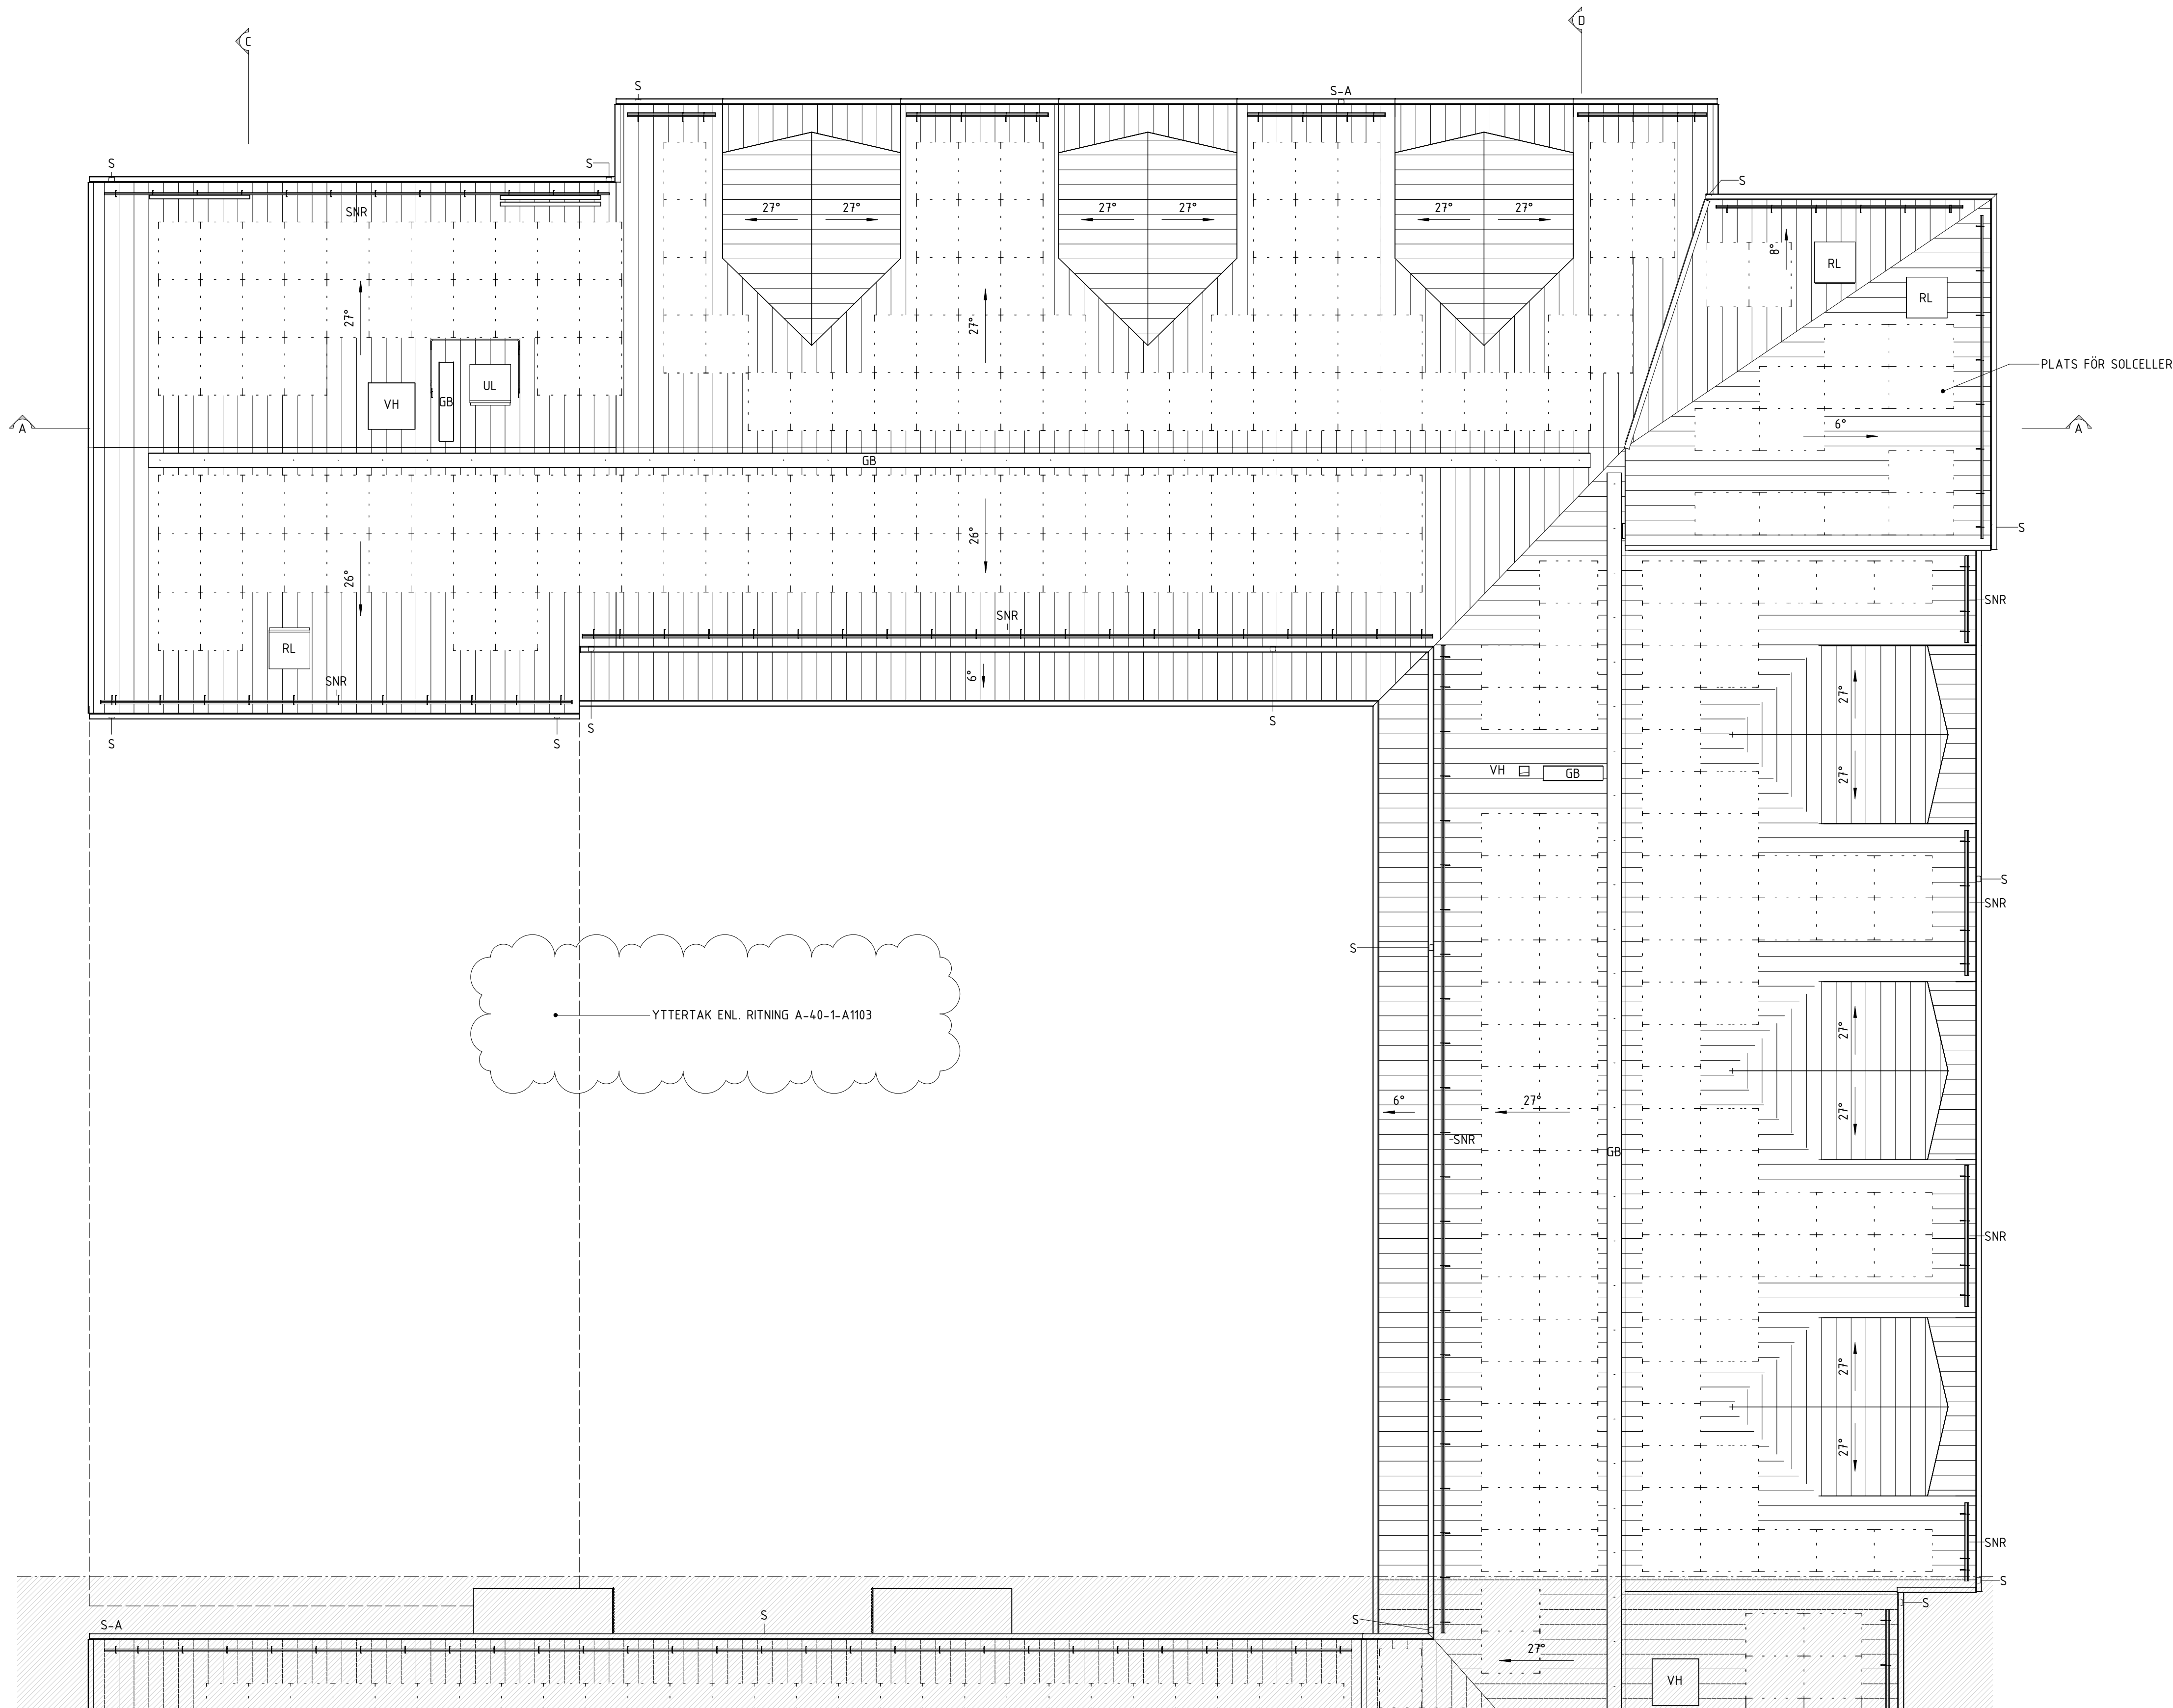

TAKPLAN - DEL 1(2)
1:100 (A1)

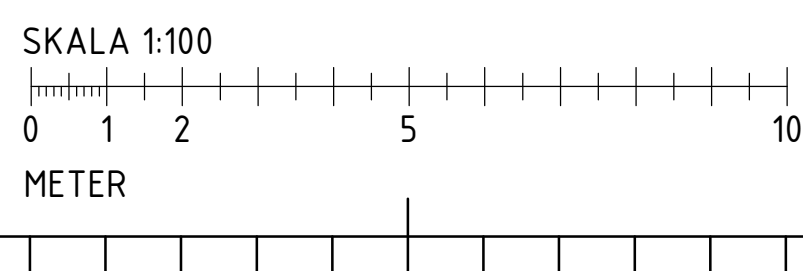

A	REV A - BYGGLOV	2024-10-24	HST
BT	ÄNDRINGEN AVSEER	DATUM	SID
FASTIGHET KV. ÄNN 7			
HUS A			
ADRESS ÄRSTAVÄGEN 112 120 58 ÄRSTA			
BYGGLOVSHANDLING			
NYBYGGNAD PLANER			
TAKPLAN, DEL 1(2)			
ANSVARIG N.LILJEBO	HANDLÄGGARE H.SANDKVIST	RISSAD AV P.WIKSTÉN	
DATUM 2024-08-15	PROJEKTNUMMER 24.014		
SKALA (A1) 1:100	RITNINGSNUMMER A-41-1-A1001	REV. A	