


FÖRKLARINGAR

MÅTT ANGES I MILLIMETER. NIVÅER ANGES I METER.

+29.350 NIVÅ FÖR HORIZONTELL YTA


14° LUTNING

BANDTÄCKNING

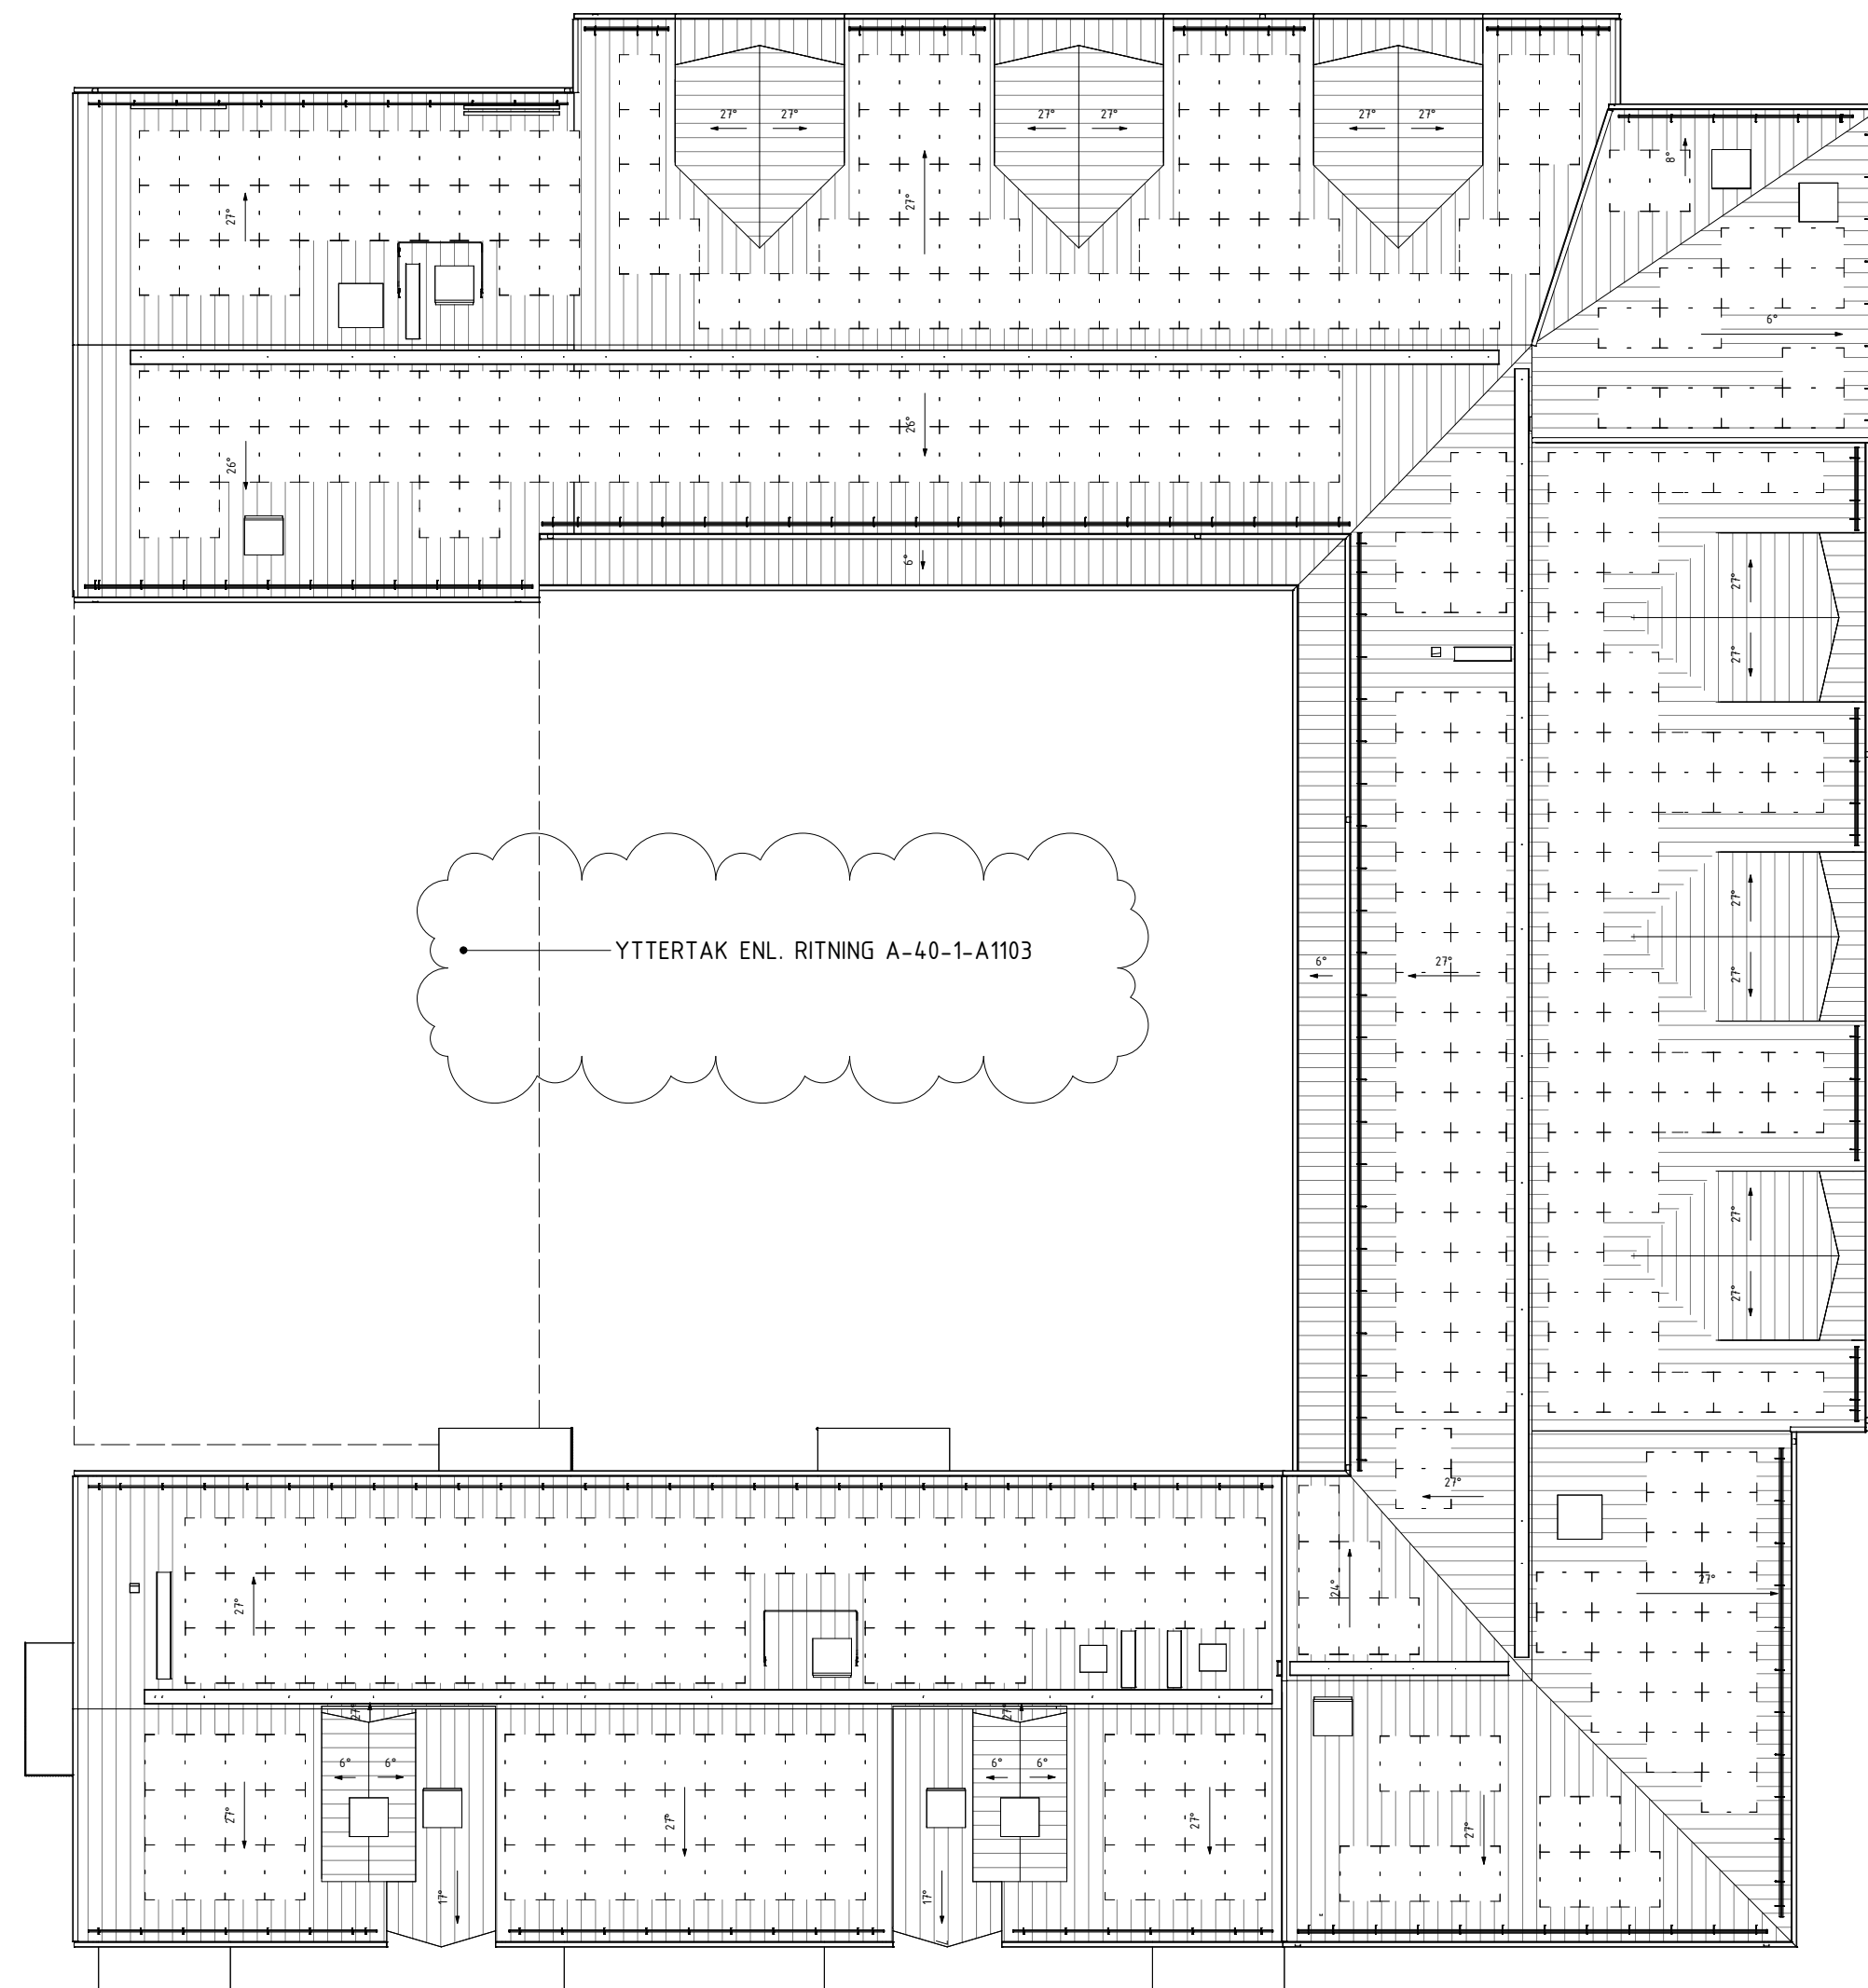

TAKPLAN - ÖVERSIKT

1 : 200 (A1)

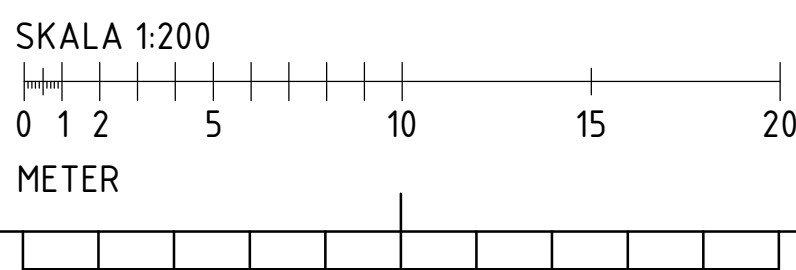

A	REV A - BYGGLOV	2024-10-24	HST
BT	ÄNDRINGEN AVSEER	DATUM	SID

FASTIGHET

KV. ÅNN 7

HUS

A

ADRESS

ÅRSTAVÄGEN 112

120 58 ÅRSTA

M CASA

↑

ÅRSTAVÄGEN

ÖRTELÖVÄGEN

BYGGLOVSHANDLING

NYBYGGNAD

TAKPLAN

ANSVARIG	HANDLÄGGARE	BITAD AV
N. LILJEBÖ	H. SANDKVIST	P. WIKSTÉN
DATUM	PROJEKTNUMMER	
2024-09-06	24014	
SKALA (A1)	RITNINGNUMMER	REV.
1:200	A-41-1-A1003	A

C:\Bent\arkitektur\user_files\2024_KvAnn\hus_A_kvbygglovshandling.dwg