



FÖRKLARINGAR
MÄTT ANGES I MILLIMETER. NIVÅER ANGES I METER.
+29.350 NIVÅ FÖR HORIZONTELL YTA ELLER PUNKT


HÄNVISNINGAR

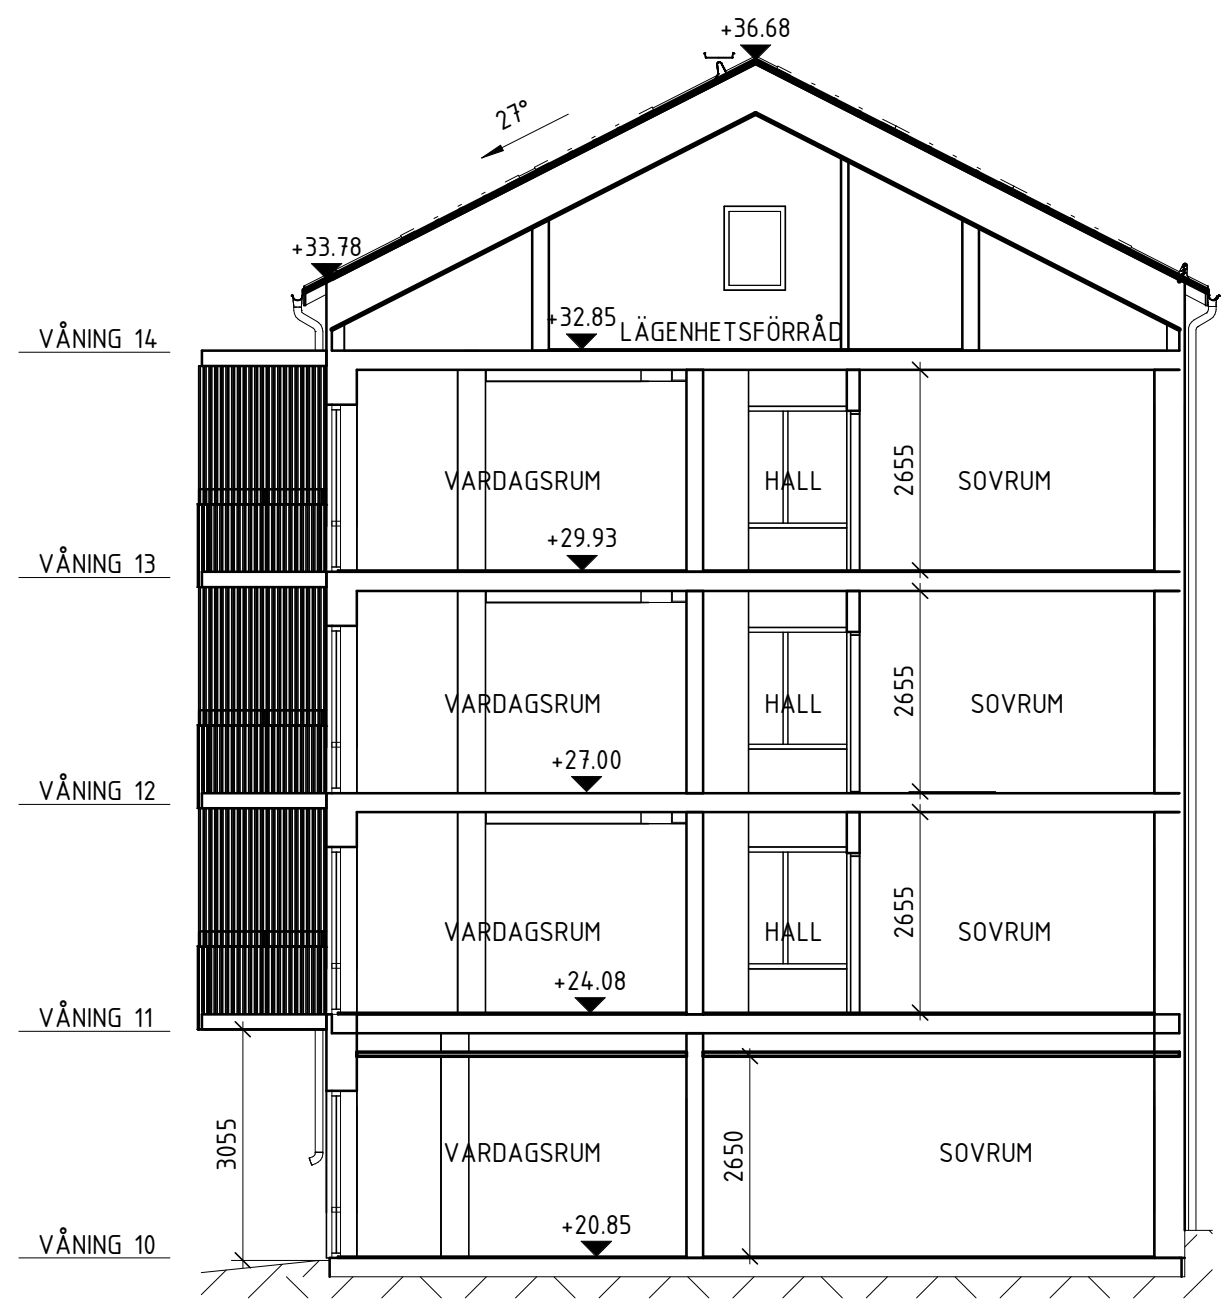


SEKTION C-C
1 : 100 (A1)

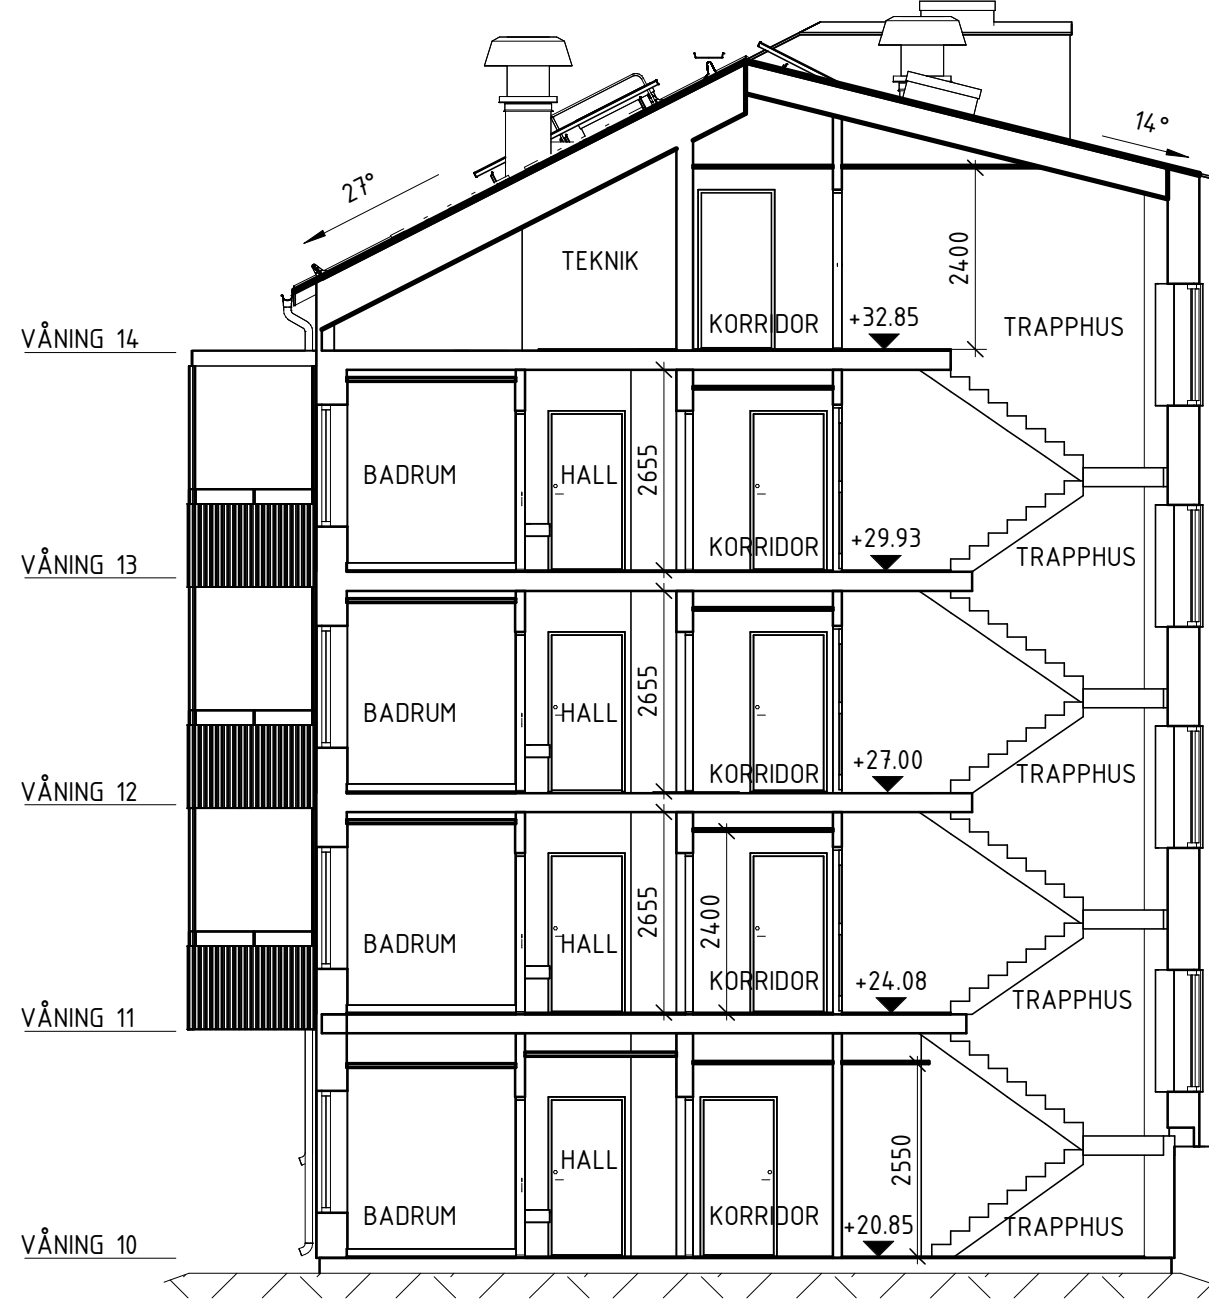

SEKTION A-A
1 : 100 (A1)

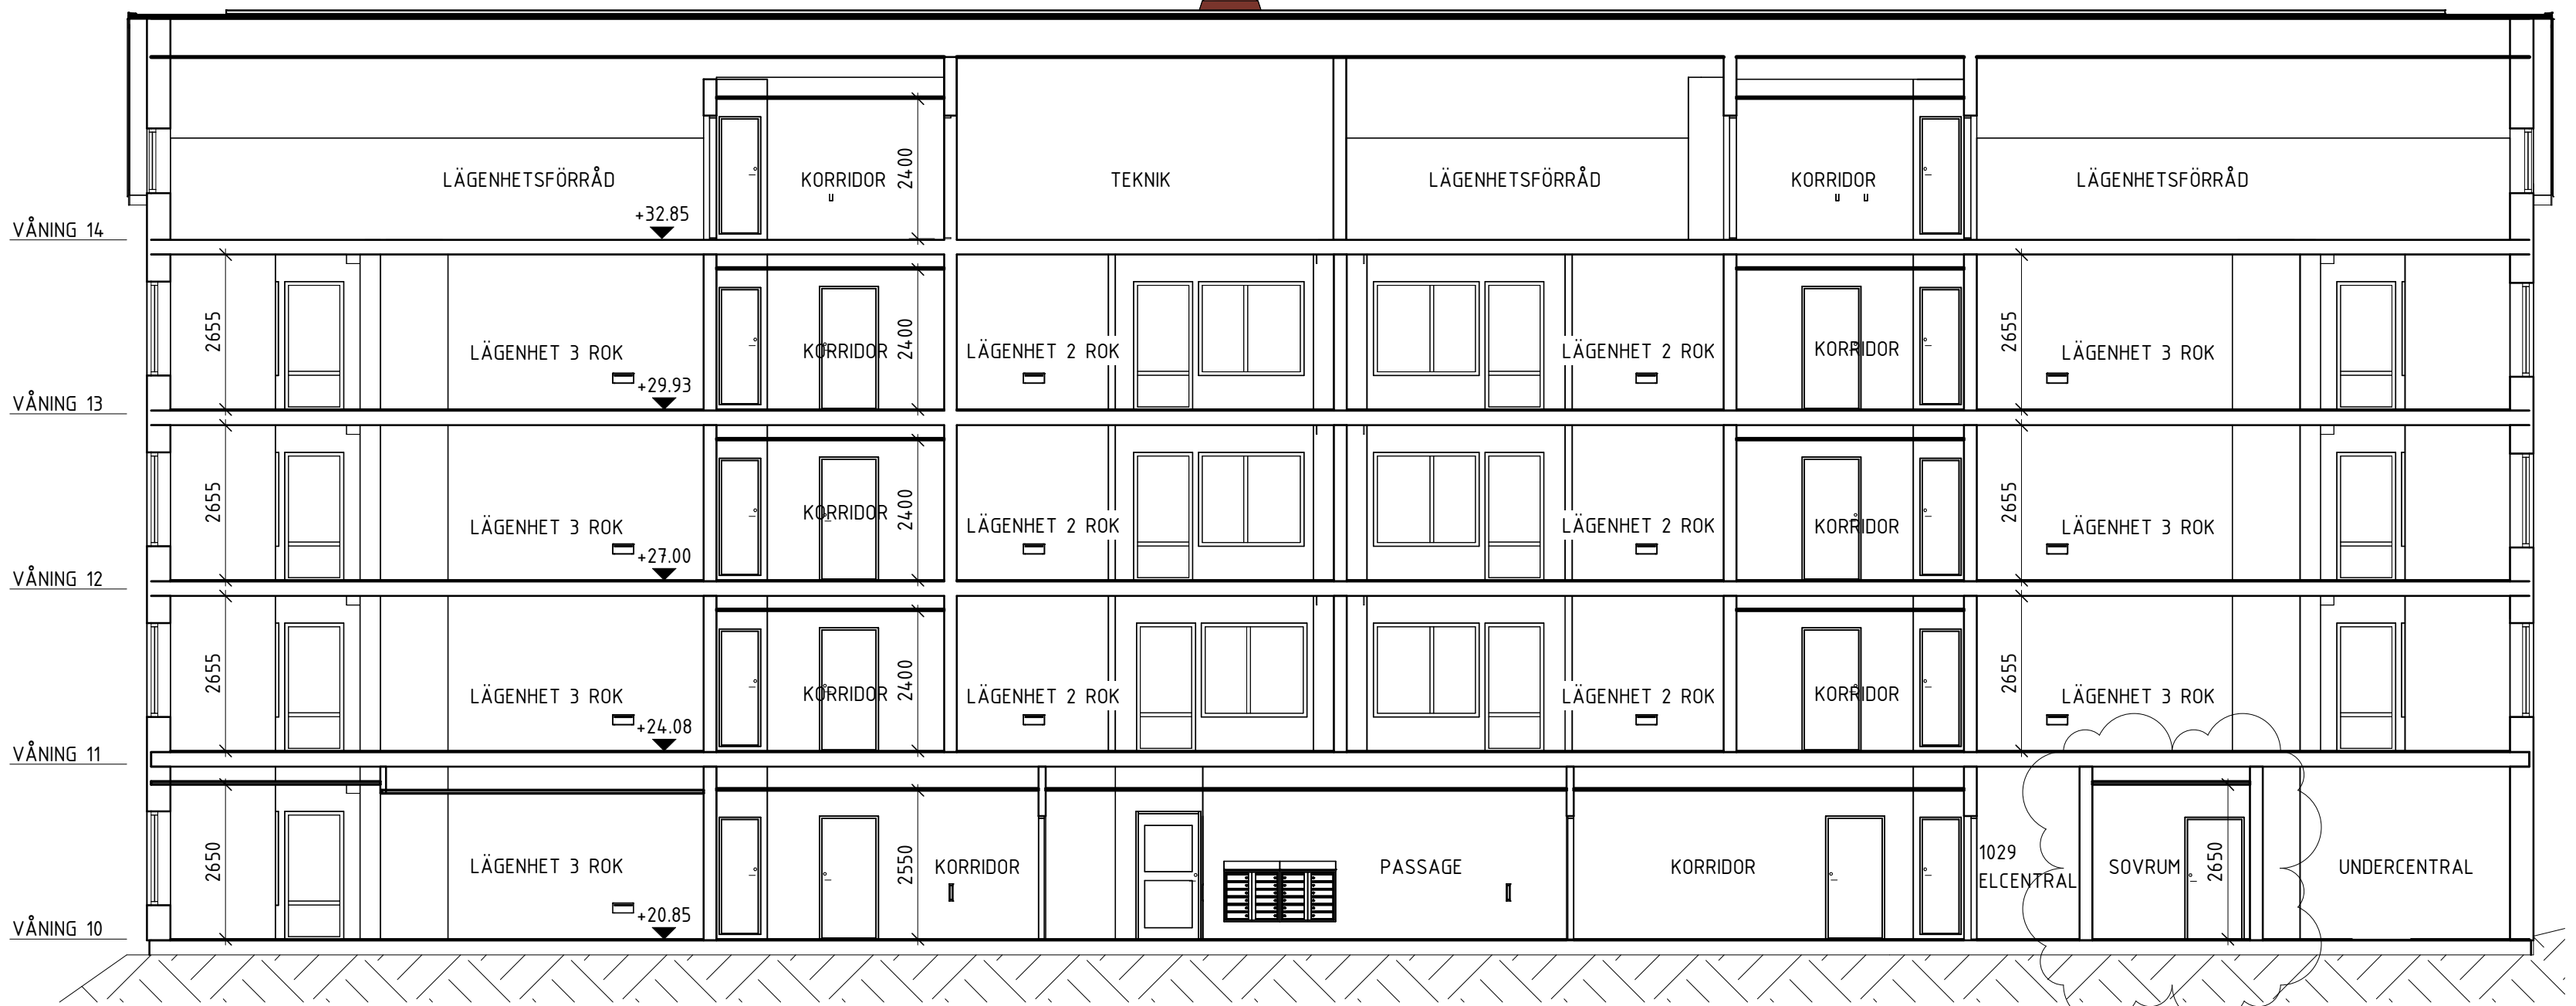

SEKTION B-B
1 : 100 (A1)

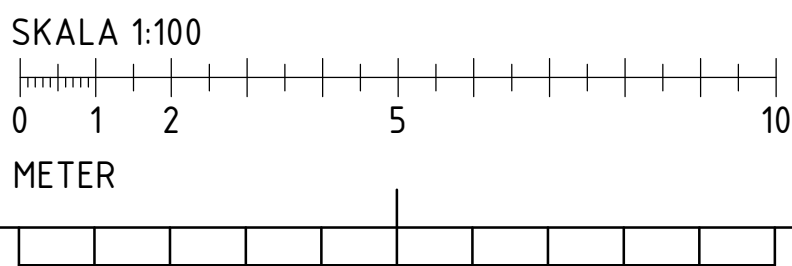

A	REV A - BYGGLOV	2024-10-24	VGH
BT1	ÄNDRINGEN AVSEER	DATUM	SID
FASTIGHET KV. ÅNN 7			
HUS B			
ADRESS ÅRSTAVÄGEN 110, 12058 ÅRSTA			
BYGGLOVSHANDLING			
NY-, OM- ELLER TILLBYGGNAD			
SEKTION A-A, B-B & C-C			
ANSVARIG N.LILJEBE	HANDLÄGGARE H.SANDKVIST	BITAD AV M. NILSSON	
DATUM 2024-09-06	PROJEKTNUMMER 24014		
SKALA (A1) 1 : 100	RITINGSNUMMER A-40-2-B1001	REV. A	