


Förklaringar:

Alla mått i millimeter

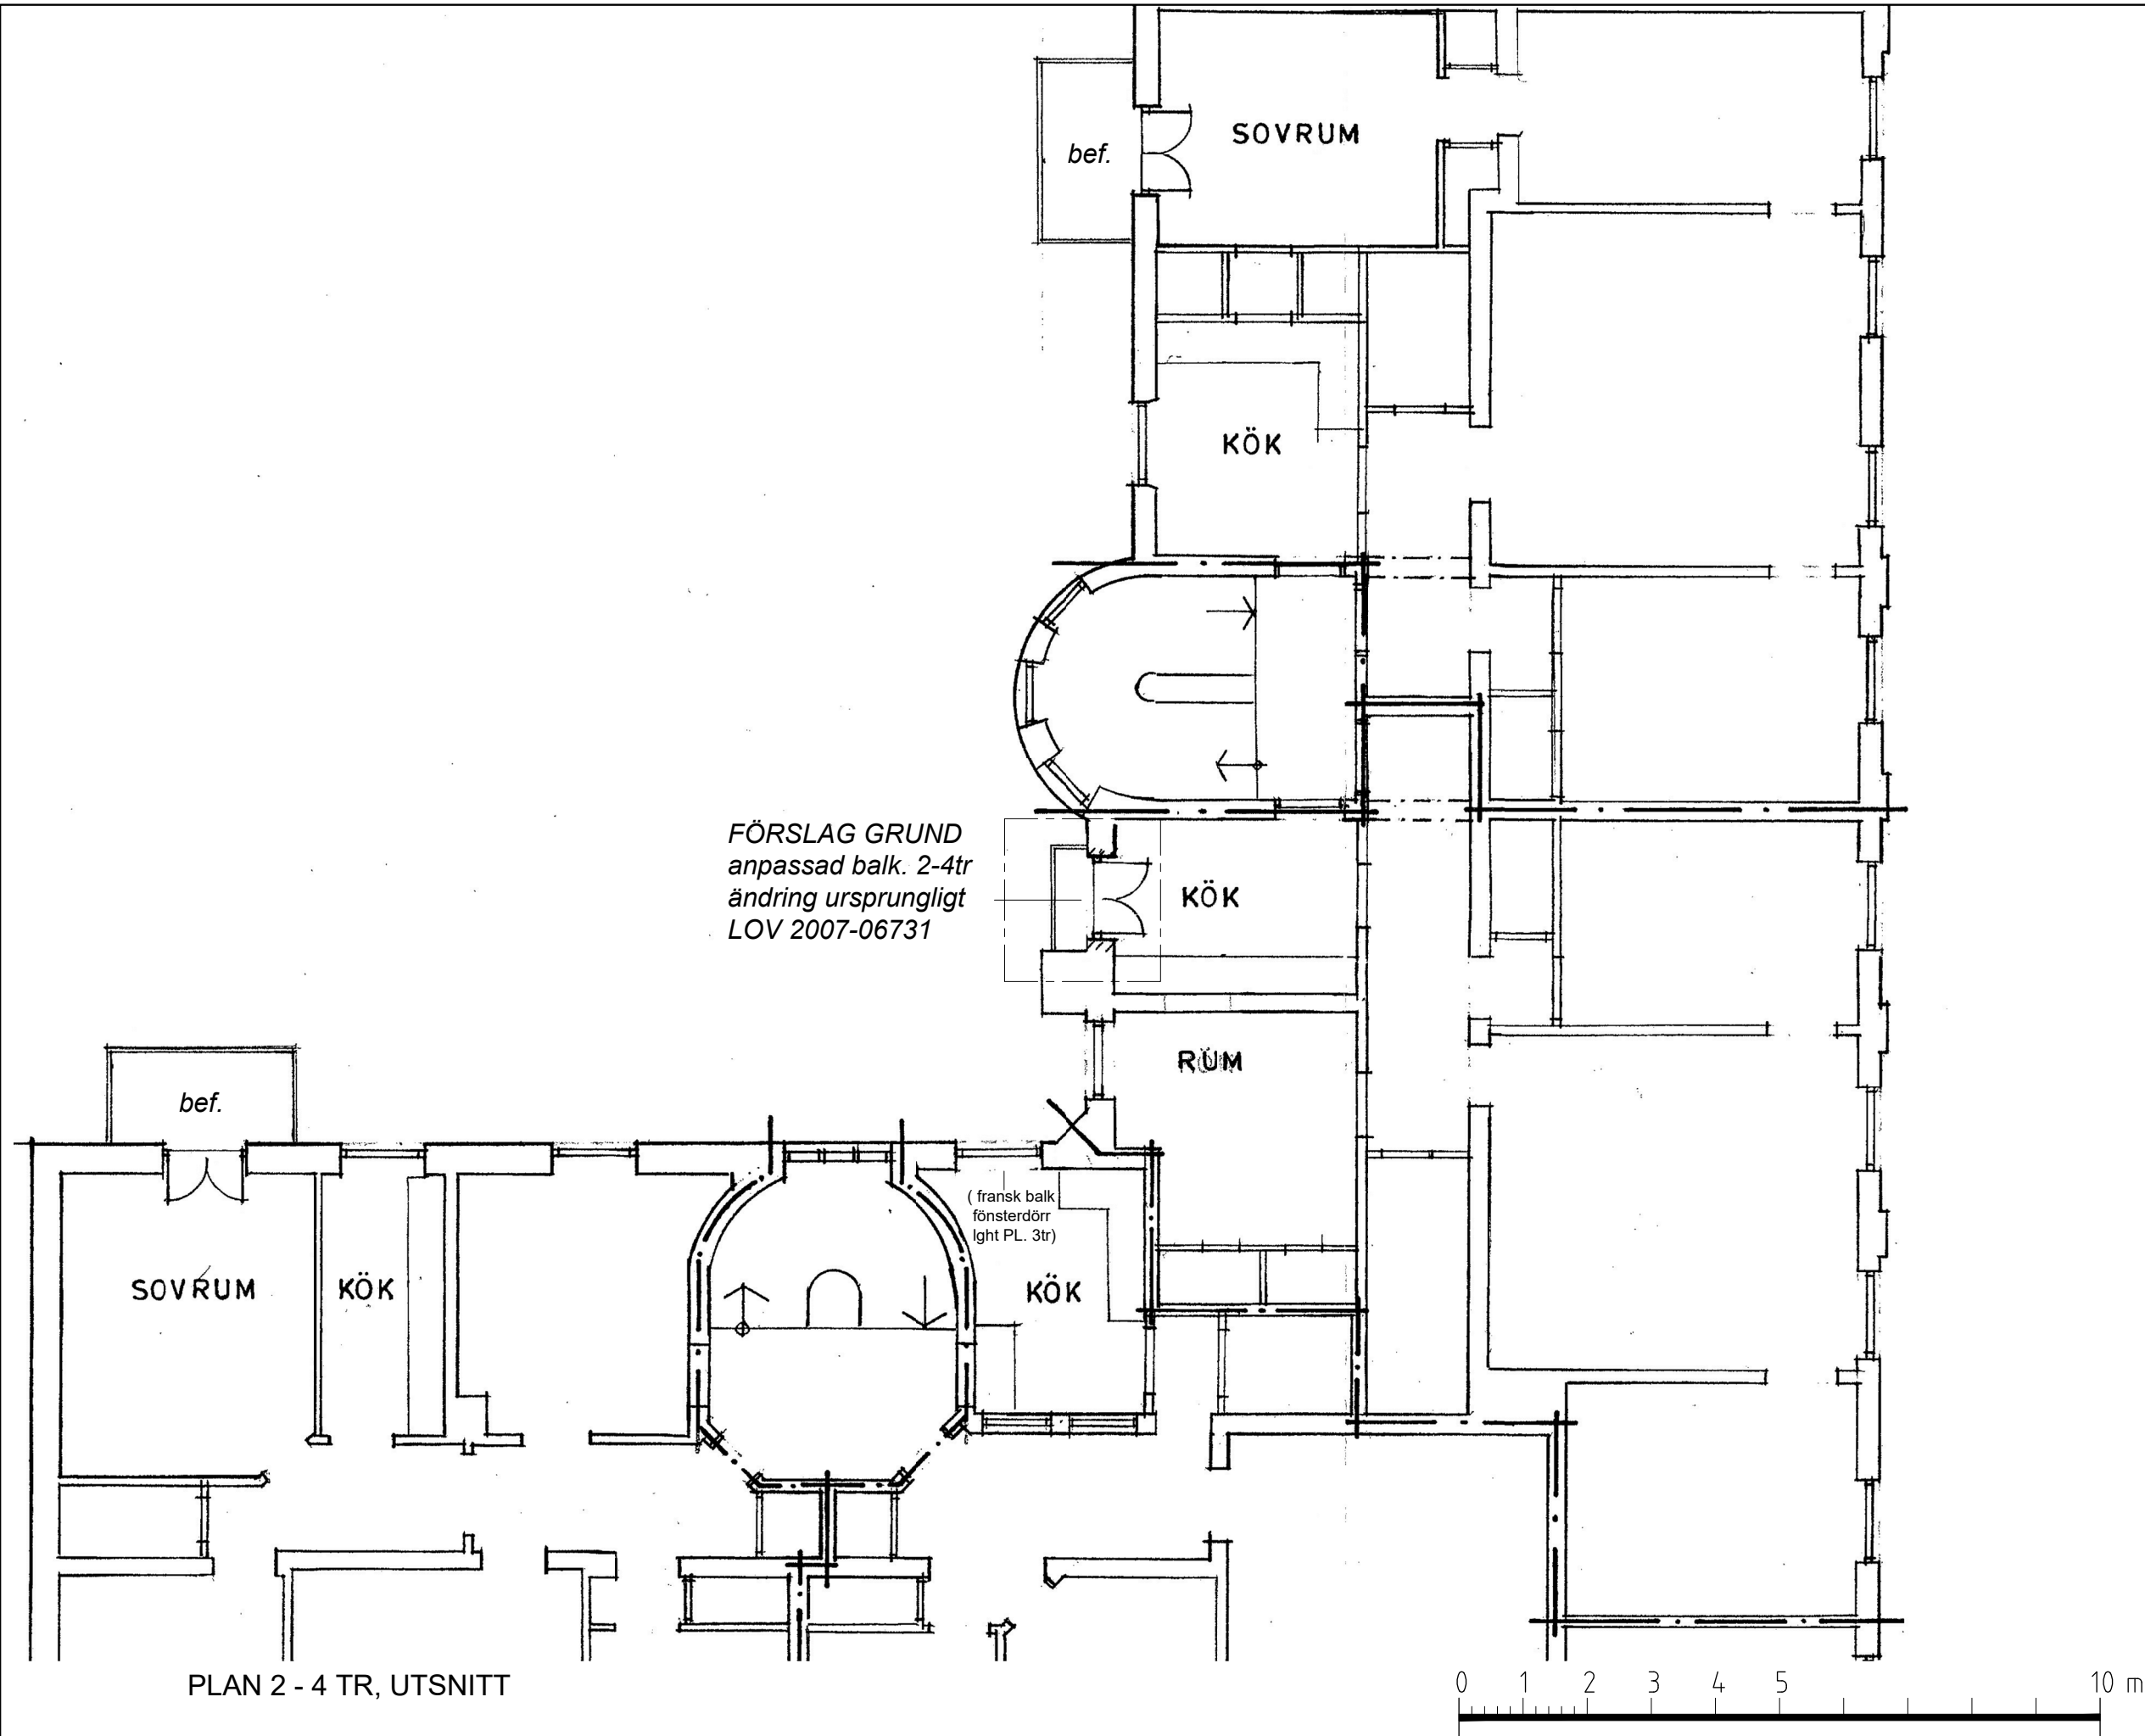

BET	ANT	ÄNDRINGEN AVSER	DATUM	SIGN
Bygglovhandling				
Kv. Kumlet 16, Skepparg.54/Kommendörsg.38 ÖSTERMALM, STOCKHOLM				
Martin Zetherström Arkitektkontor Bastugatan 12b 118 20 Stockholm Tel 0733-800044. martin@zetherstrom.se				
UPPDRAG NR	RITAD/KONSTR AV		HANDLAGARE	
	M Z		Martin Zetherström	
DATUM	ANSVARIG			
2024-10-24				
Utgångsläge bef. fstgth, utsnitt del byggnad, förslag grunda balkonger bef. byggnad 2-4 tr, placering vid bef. pannskorsten (anp. sida)				
SKALA	NUMMER			BET
A3=1:100	A.06			