


Inkom till Stockholms stadsbyggnadskontor - 2024-10-25, Dnr 2024-05477

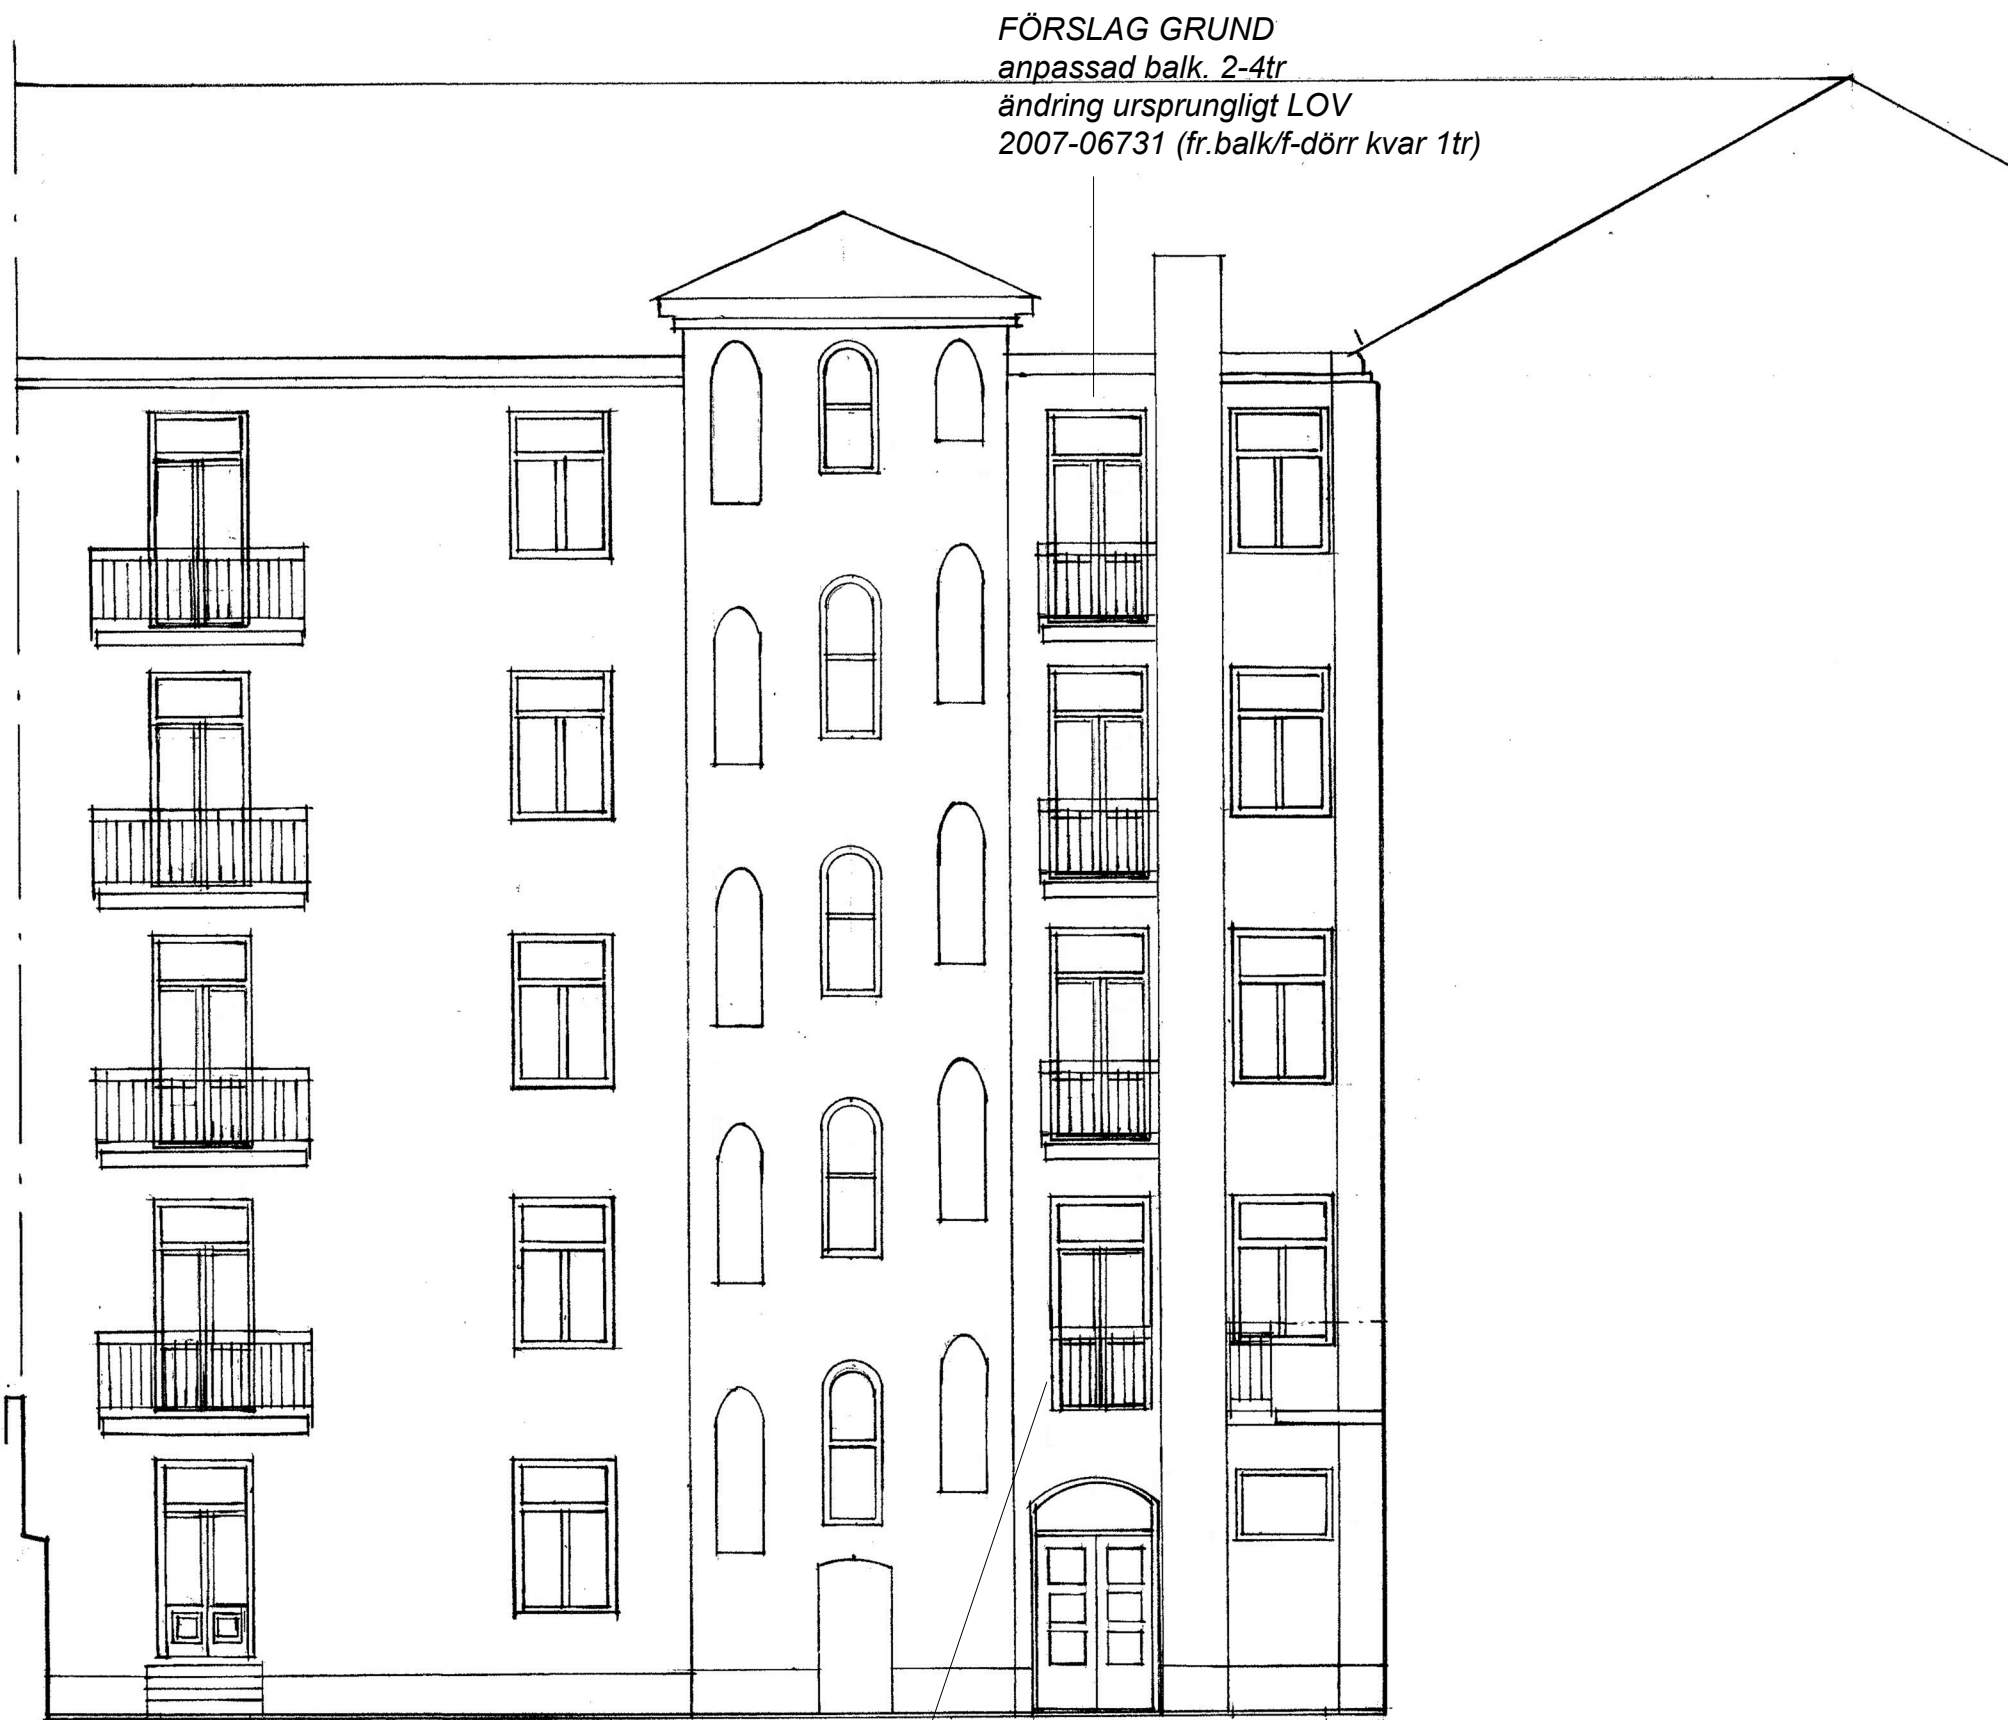

FÖRSLAG GRUND  
anpassad balk. 2-4tr  
ändring ursprungligt LOV  
2007-06731 (fr.balk/f-dörr kvar 1tr)

Fr. balk./f-dörr 1tr enl.  
LOV 2007-06731  
(möjlighet kvarstår)

FASAD MOT ÖSTER



enbart utf. 1tr+3tr  
lösning balkong(+fr)  
/fönsterdörrar enl.  
LOV 2007-06731

KOMPLETT  
lösning balkonger  
/fönsterdörrar enl.  
LOV 2007-06731

FASAD MOT SÖDER



BET	ANT	ÄNDRINGEN AVSER	DATUM	SIGN
Bygglöshandling				
Kv. Kumlet 16, Skepparg.54/Kommendörsg.38 ÖSTERMALM, STOCKHOLM				
Martin Zetherström Arkitektkontor Bastugatan 12b 118 20 Stockholm Tel 0733-800044. martin@zetherstrom.se				
UPPDRAG NR	BYGG/PROJEKT AV	HANDLAGARE		
2024-10-24	M 2	Martin Zetherström		
Utgångsläge bef. fästg. fasad gård öst - syd förslag grunda balkonger bef. byggnad 2-4tr; placering vid bef. pannskorsten (anp. sida)				
SKALA	FÖRSTOR	REVIS		
A2=1:100/A4=1:200	A.03			