

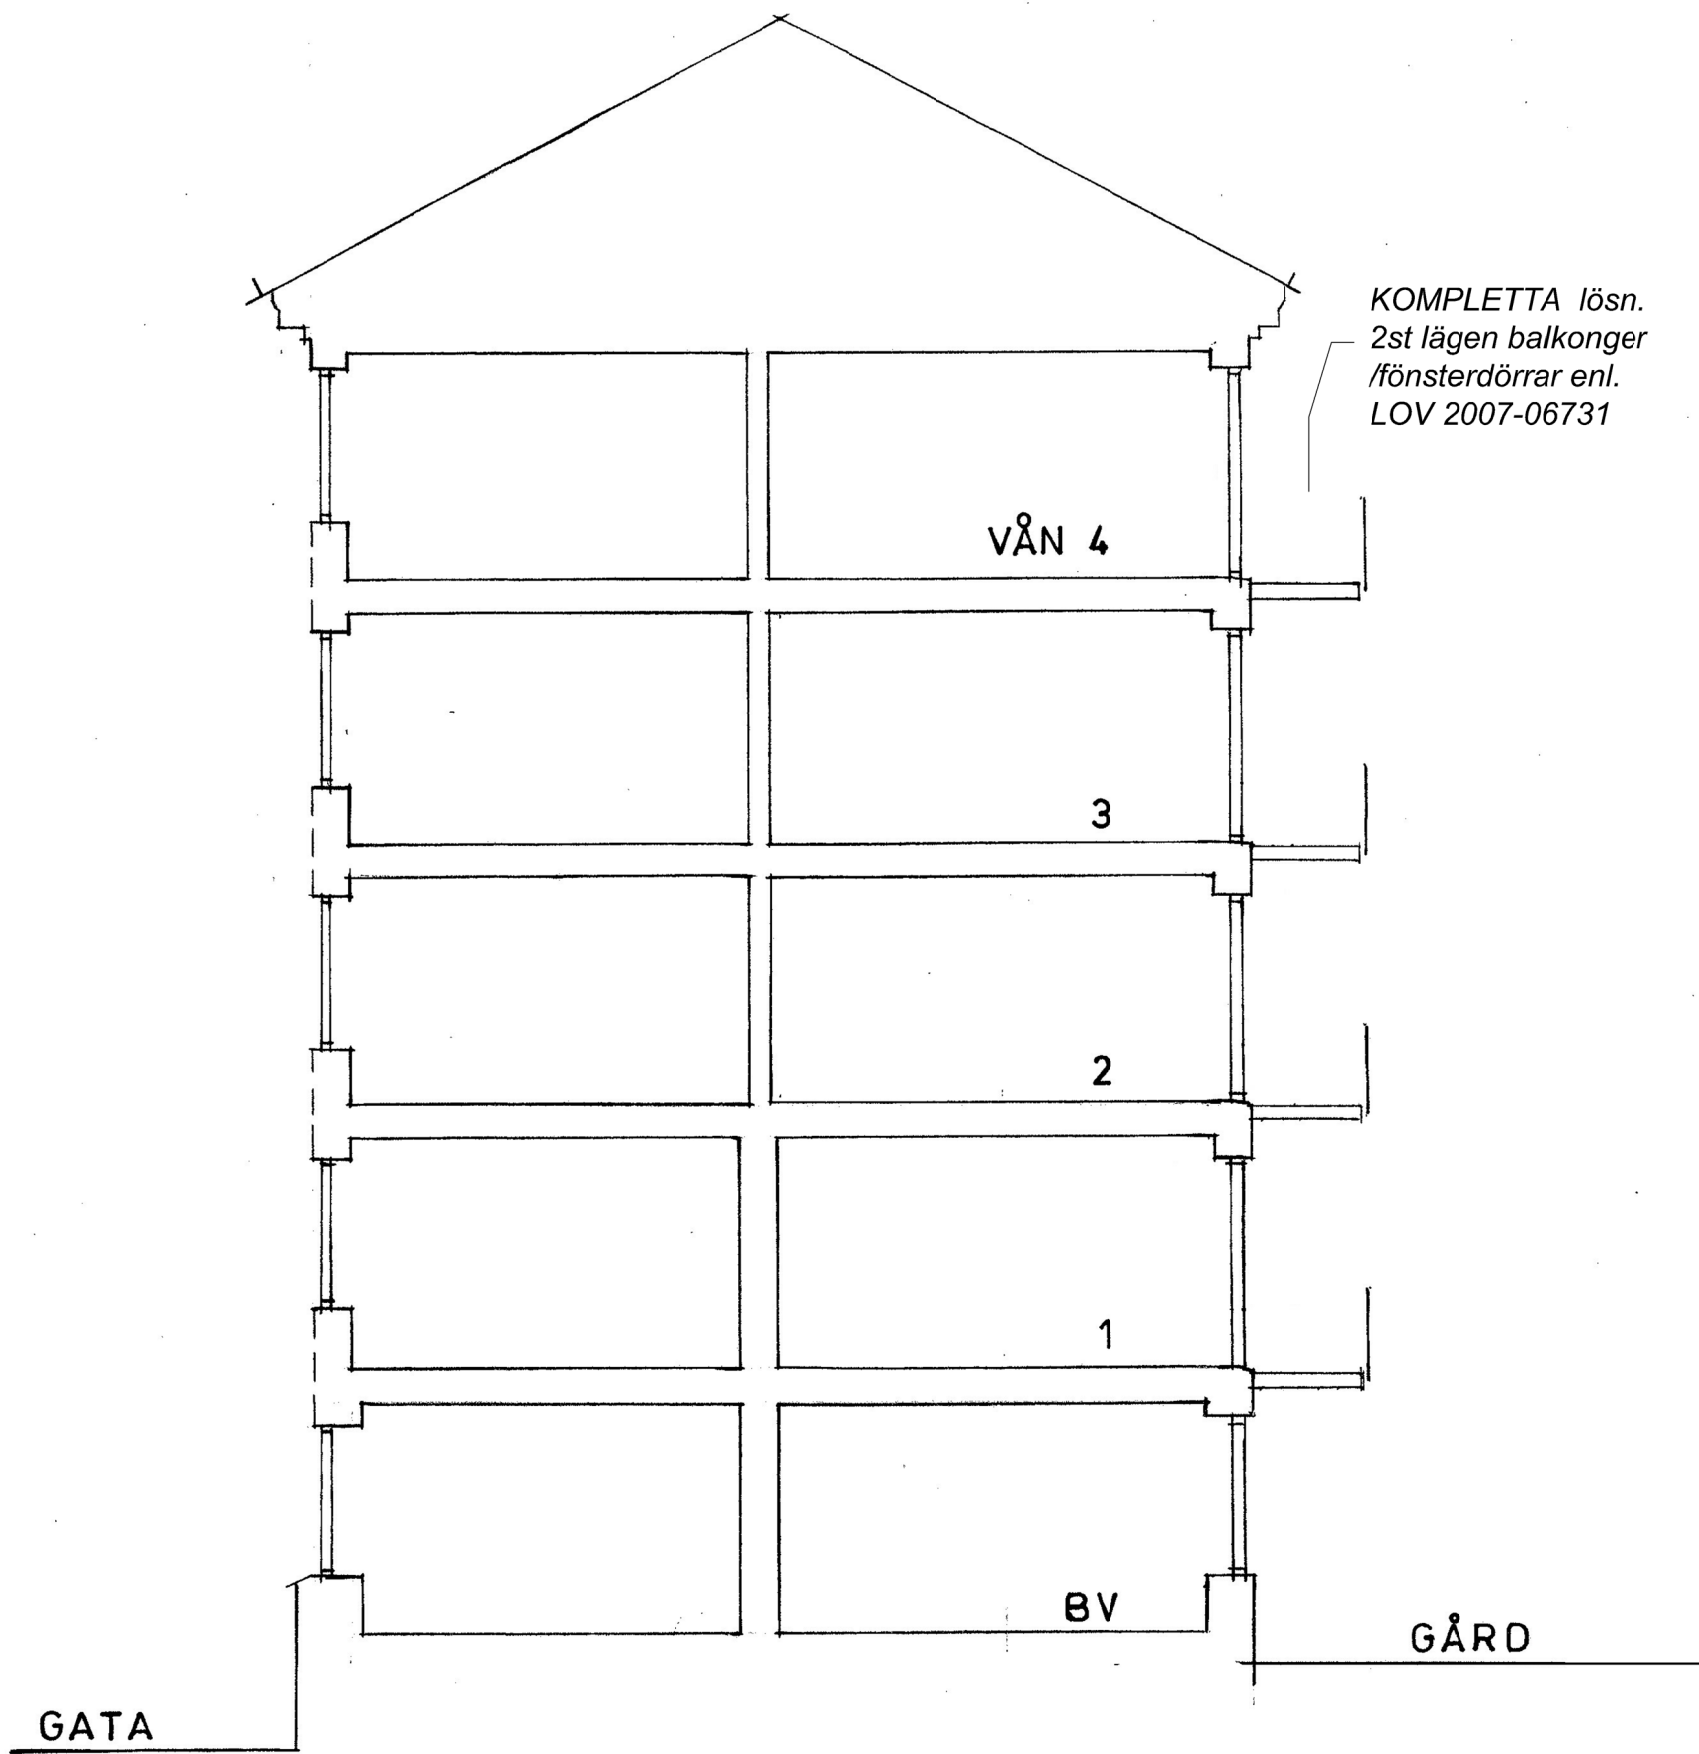


Förklaringar:


Alla mått i millimeter

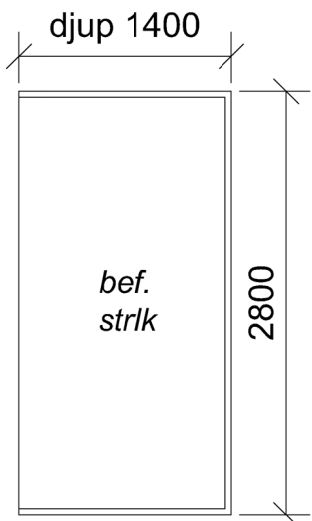


SEKTION

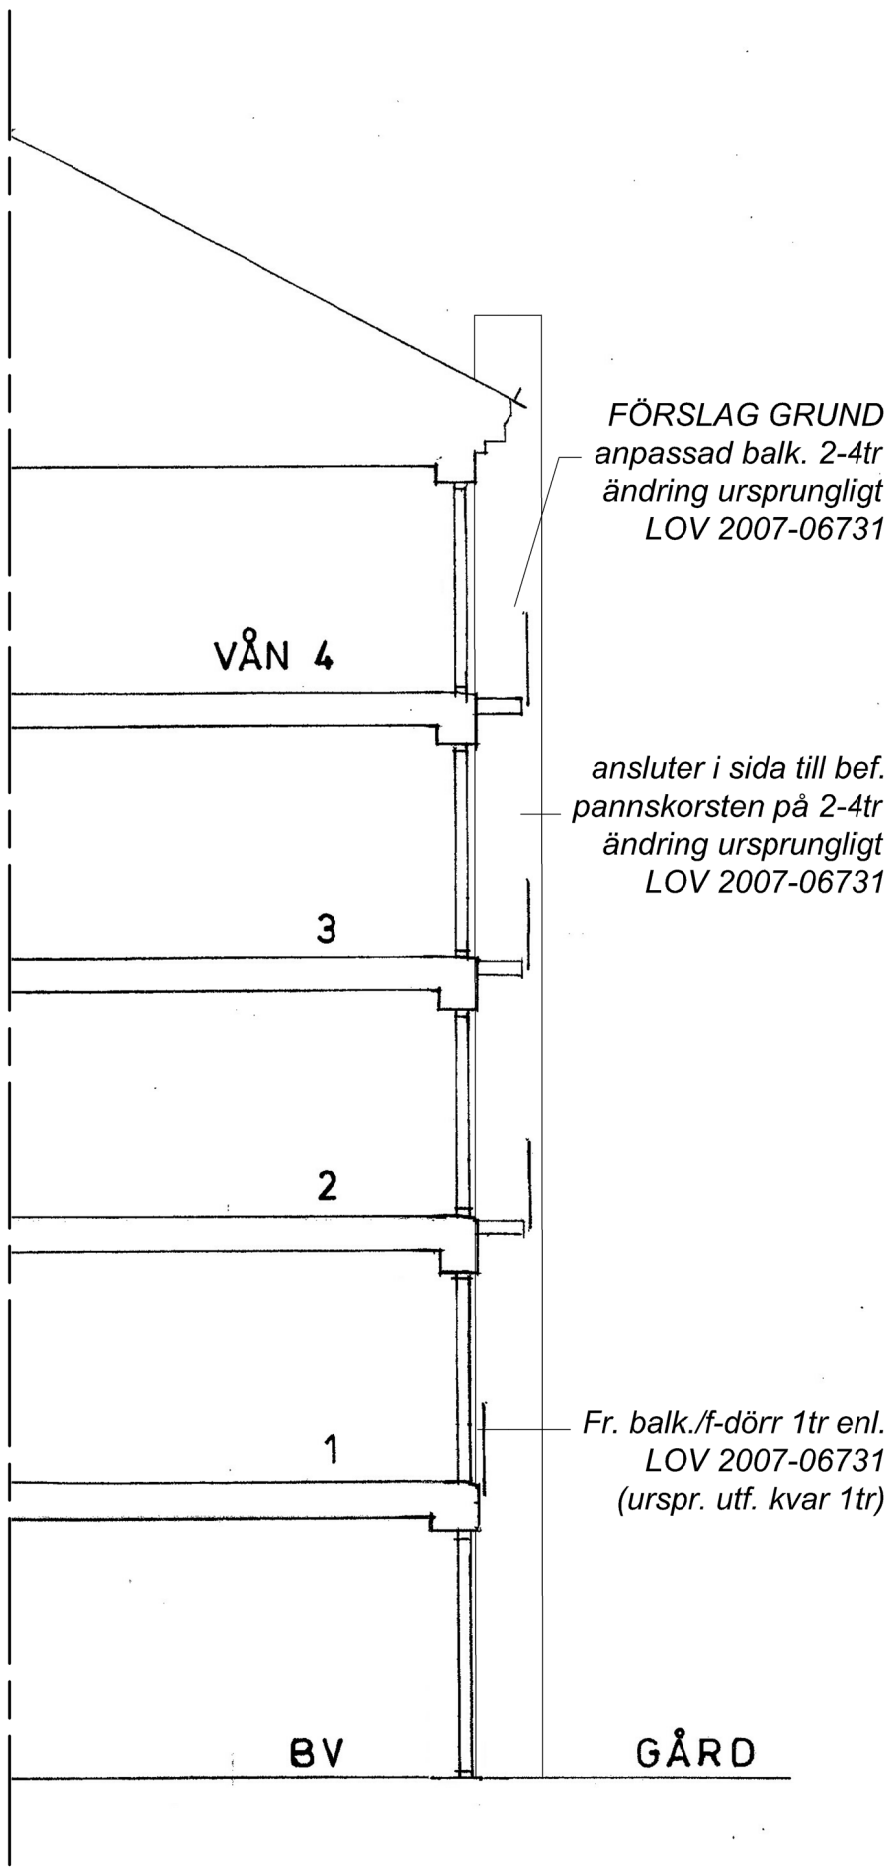

PLANMÅTT lösn.
2st lägen balkonger /
fönsterdörrar enl.
LOV 2007-06731

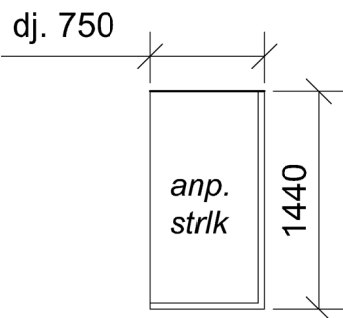

försl. PLANMÅTT
grunda balkonger /
(möjl. på vån. 2-4tr)
fönsterdörrar ändr
LOV 2007-06731

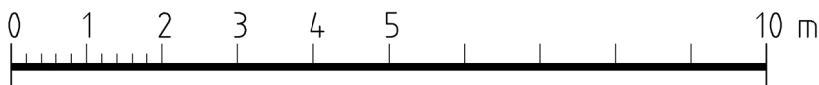

| | | | | | |
|--|-------------------|-----------|--------------------|-------|------|
| BET | ANT | ÄNDRINGEN | AVSER | DATUM | SIGN |
| Bygglöshandling | | | | | |
| Kv. Kumlet 16, Skepparg.54/Kommendörsg.38 ÖSTERMALM, STOCKHOLM | | | | | |
| Martin Zetherström Arkitektkontor Bastugatan 12b 118 20 Stockholm Tel 0733-800044. martin@zetherstrom.se | | | | | |
| UPPDRAG NR | REVIS/KORREKT AV | | HANDLAGGARE | | |
| DATUM | M 2 | | Martin Zetherström | | |
| 2024-10-24 | ÄNDRING | | | | |
| Utgångsläge bef. fstgtht, sektion helhet, bef. lösn.balkonger 2 lägen byggnad, • försl. tillägg grund anp. balk. 2-4tr. sida bef. pannsk | | | | | |
| SKALA | A2=1:100/A4=1:200 | | A.04 | | BET |