


FÖRESKRIFTER

SE RITNING K-00-0-0001
RITNING SKA LÄSAS I FÄRG.


FÖRKLARINGAR

SE RITNING K-00-0-0001


NYA HÅLTAGNINGAR:

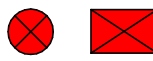

BEF. HÅLTAGNINGAR:

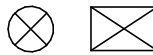

BEF. HÅLTAGNINGAR SOM FÖRSTORAS. INMÄTNING AV BEF. HÅL SKER NÄR TILLGÅNG TILL LÄGENHETER ERHÅLLS. KONSTRUKTÖR KONTAKTAS EFTER INMÄTNING FÖR ATT SÄKERSTÄLLA ANTAGNA PLACERINGAR MOT NYA ÖNSKADE LÄGEN:

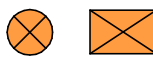

HVS = HÅLTAGNINGAR FÖR VS

HV = HÅLTAGNINGAR FÖR V. SAMTLIGA VENTKANALER

KRINGGIJUTS MED EXPANDERANDE BRUK PÅ BRAND

HE = HÅLTAGNINGAR FÖR E

STANSZON: HÅLTAGNINGAR I MARKERAT OMRÅDE FÅR EJ SKE UTAN GODGÄNNANDE AV KONSTRUKTÖR.

SKADOR PÅ BEF. BETONGKONSTRUKTIONER:

AX

HÄNVISNING TILL BETONGSKADA

SE K-21-6-0001 OCH K-21-6-0002

BX

EX

FUKTSKADOR PÅ BEF. GRUNDMUR/ FASAD/ PLÅT/ TÄTSKIKT/

AX

HÄNVISNING TILL SKADESAMMANSTÄLLNING

SE RITNING K-20-6-0001

HÄNVISNINGAR

GRUNDPLANER: K-15-1-XXXX

GRUNDDETALJER: K-15-6-XXXX

VÄGG- OCH BJÄLKLAGSTYPER: K-20-0-XXXX

PLANRITNINGAR: K-20-1-XXX-XX

SEKTIONS-RITNINGAR: K-20-2-XXXX

DETALJRITNINGAR: K-20-6-XXXX

DETALJER BETONGÅTGÄRDER: K-21-6-XXXX

STÅLPLANER: K-24-1-XXX-XX

STÅLELEVATIONER: K-24-4-XXXX

STÅLDETALJER: K-24-6-XXXX

TRÄUPPSTÄLLNINGAR: K-25-4-XXX-XX

TAKPLANER: K-40-1-XXX-XX

A	K-PM-001	KT	2024-02-20
BET	ÄNDRINGEN AVSER	SIGN	DATUM

FASTIGHET

Kv MÅLTERIET 2

HUS

HUS A, HUS B, HUS C

ADRESS

VINDRAGARVÄGEN 16

A	TOL ARKITEKTER AB	tel 08-642 56 29
X	LOOSTROM	tel 08-755 11 60
V	BENGT DAHLGREN STOCKHOLM AB	tel 08-588 881 00
VS	BENGT DAHLGREN STOCKHOLM AB	tel 08-588 881 00
Br	BRIAB	tel 08-410 102 50
S	BENGT DAHLGREN STOCKHOLM AB	tel 08-588 881 00
E	HB EKONSULT AB	tel 072-210 51 30
VA	REJLERS	tel 0771-78 00 00
L	REJLERS	tel 0771-78 00 00


BYGGHANDLING

MÅLTERIET 2 HELHETSGREPP
HUS A, PLAN 15, DEL 2
(HISSPLAN 6)

ANSVARIG	UPPDRAGSLEDARE	RITAD/KONSTR AV
WV	WV	KT
DATUM	UPPDRAG NR	
2023-11-27	2023036	
SKALA A1	SKALA A3	NUMMER
1:50	1:100	K-20-1-A15-02
		BET
		A



SKALA 1:50
0 1 2 5
METER

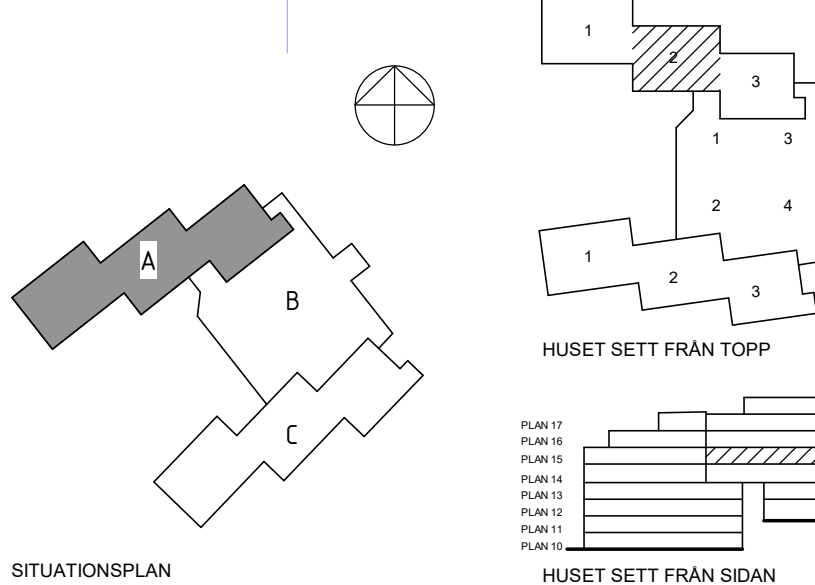

HUSET SETT FRÅN TOPP

HUSET SETT FRÅN SIDAN