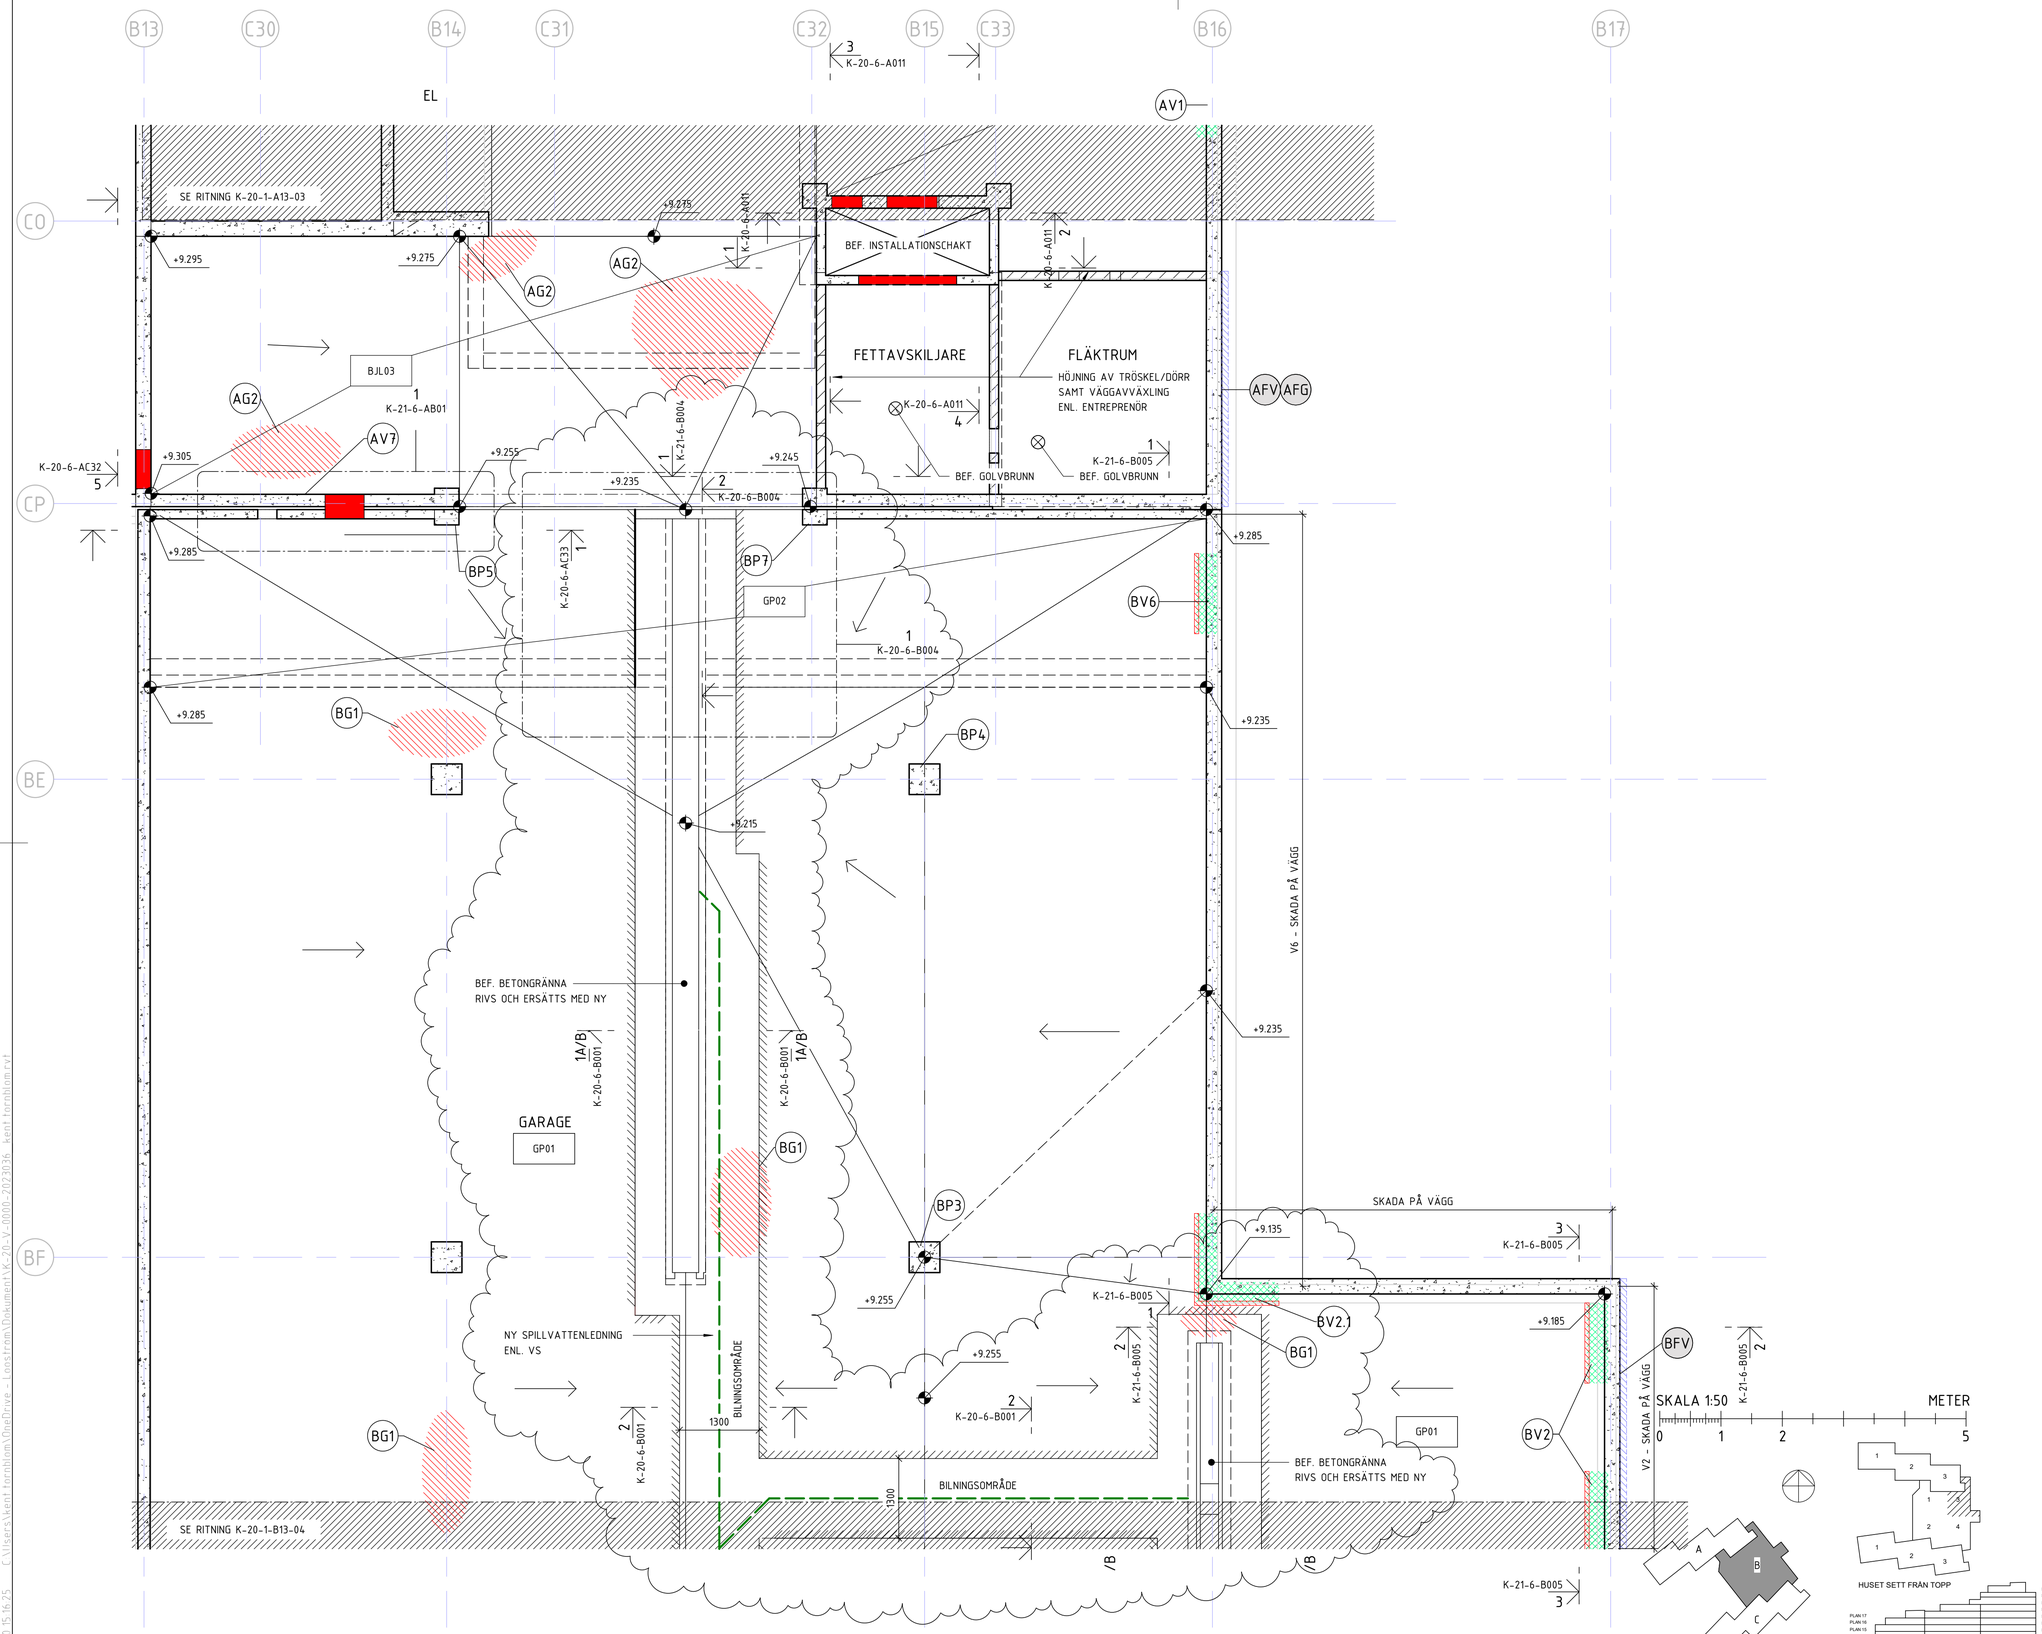

FÖRESKRIFTER

SE RITNING K-00-0-0001
RITNING SKA LÄSAS I FÄRG.

FÖRKLARINGAR

SE RITNING K-00-0-0001

NYA HÅLTAGNINGAR:

BEF. HÅLTAGNINGAR

HVS = HÅLTAGNINGAR FÖR VS
HV = HÅLTAGNINGAR FÖR V
HE = HÅLTAGNINGAR FÖR E

STANSZON: HÅLTAGNINGAR I MARKERAT OMRÅDE FÅR EJ SKE UTAN GODGÄNNANDE AV KONSTRUKTÖR.

SKADOR PÅ BEF. BETONGKONSTRUKTIONER:

BOMT PARTI I GOLV

BOMT PARTI I VÄGG

SPJÄLKSKADOR I VÄGGFOT

FUKTGENOMTRÄNGNING

SPRICKOR FÖREKOMMER GENERELLT ÖVER HELA BJÄLKLAGSYTOR. ÅTGÄRDAS LIKT BOMMA PARTIER OM LÖS BETONG. SE. K-21-6-0002 (AG2)(BG1)

(AX)(BX)(CX) HÄNVISNING TILL BETONGSKADA
SE. K-21-6-0001 OCH K-21-6-0002

(AXY)(BXY)(CXY) HÄNVISNING TILL SKADESAMMANSTÄLLNING
SE. K-20-6-0001

HÄNVISNINGAR

GRUNDPLANER: K-15-1-XXXX
GRUNDDETALJER: K-15-6-XXXX
VÄGG-OCH BJÄLKLAGSTYPER: K-20-0-XXXX
PLANRITNINGAR: K-20-1-XXX-XX
SEKTIONSRITNINGAR: K-20-2-XXXX
DETALJRITNINGAR: K-20-6-XXXX
DETALJER BETONGÅTGÄRDER: K-21-6-XXXX
STÅLPLANER: K-24-1-XXX-XX
STÅLELEVATIONER: K-24-4-XXXX
STÅLDETALJER: K-24-6-XXXX
TRÄUPPSTÄLLNINGAR: K-25-4-XXXX
TAKPLANER: K-40-1-XXX-XX

A	K-PM-001	KT	2024-02-20
BET	ÄNDRINGEN AVSER	SIGN	DATUM

FASTIGHET

Kv MÄLTERIET 2

HUS

HUS A, HUS B, HUS C

ADRESS

VINDRAGARVÄGEN 16

A	TOL ARKITEKTER AB Virkesvägen 24, 120 30 Stockholm	tel 08-642 56 29
K	LOOSTRÖM Katarinavägen 17, 116 45 Stockholm	tel 08-755 11 60
V	BENGT DAHLGREN STOCKHOLM AB Hammarby allé 47, 120 30 Stockholm	tel 08-588 881 00
VS	BENGT DAHLGREN STOCKHOLM AB Hammarby allé 47, 120 30 Stockholm	tel 08-588 881 00
Br	BRIAB Maria Skolgata 83, 118 53 Stockholm	tel 08-410 102 50
S	BENGT DAHLGREN STOCKHOLM AB Hammarby allé 47, 120 30 Stockholm	tel 08-588 881 00
E	HB Elkonsult AB Tallvägen 2, 151 38 Södertälje	tel 072-210 51 30
VA	REJLERS Box 30233, 104 25 Stockholm	tel 0771-78 00 00
L	REJLERS Box 30233, 104 25 Stockholm	tel 0771-78 00 00

BYGGHANDLING

MÄLTERIET 2 HELHETSGREPP
HUS B, PLAN 13, DEL 3
GARAGEBJÄLKLAG, TÄTSKIKSTBYTE
(HISSPLAN 14)

ANSVARIG	UPPDRAGSLEDARE	RITAD/KONSTR AV
WV	WV	FR
DATUM	UPPDRAG.NR	
2023-11-27	2023036	
SKALA A1 / SKALA A3	NUMMER	BET
1:50 / 1:100	K-20-1-B13-03	A

Inkom till Stockholms stadsbyggnadskontor - 2024-10-29, Dnr 2023-07154
2024-02-20 15:16:25 C:\Users\kent.fornhult\Onedrive - Lundin\Dokument\K-20-v_0000_2023036_kent.fornhult.rvt