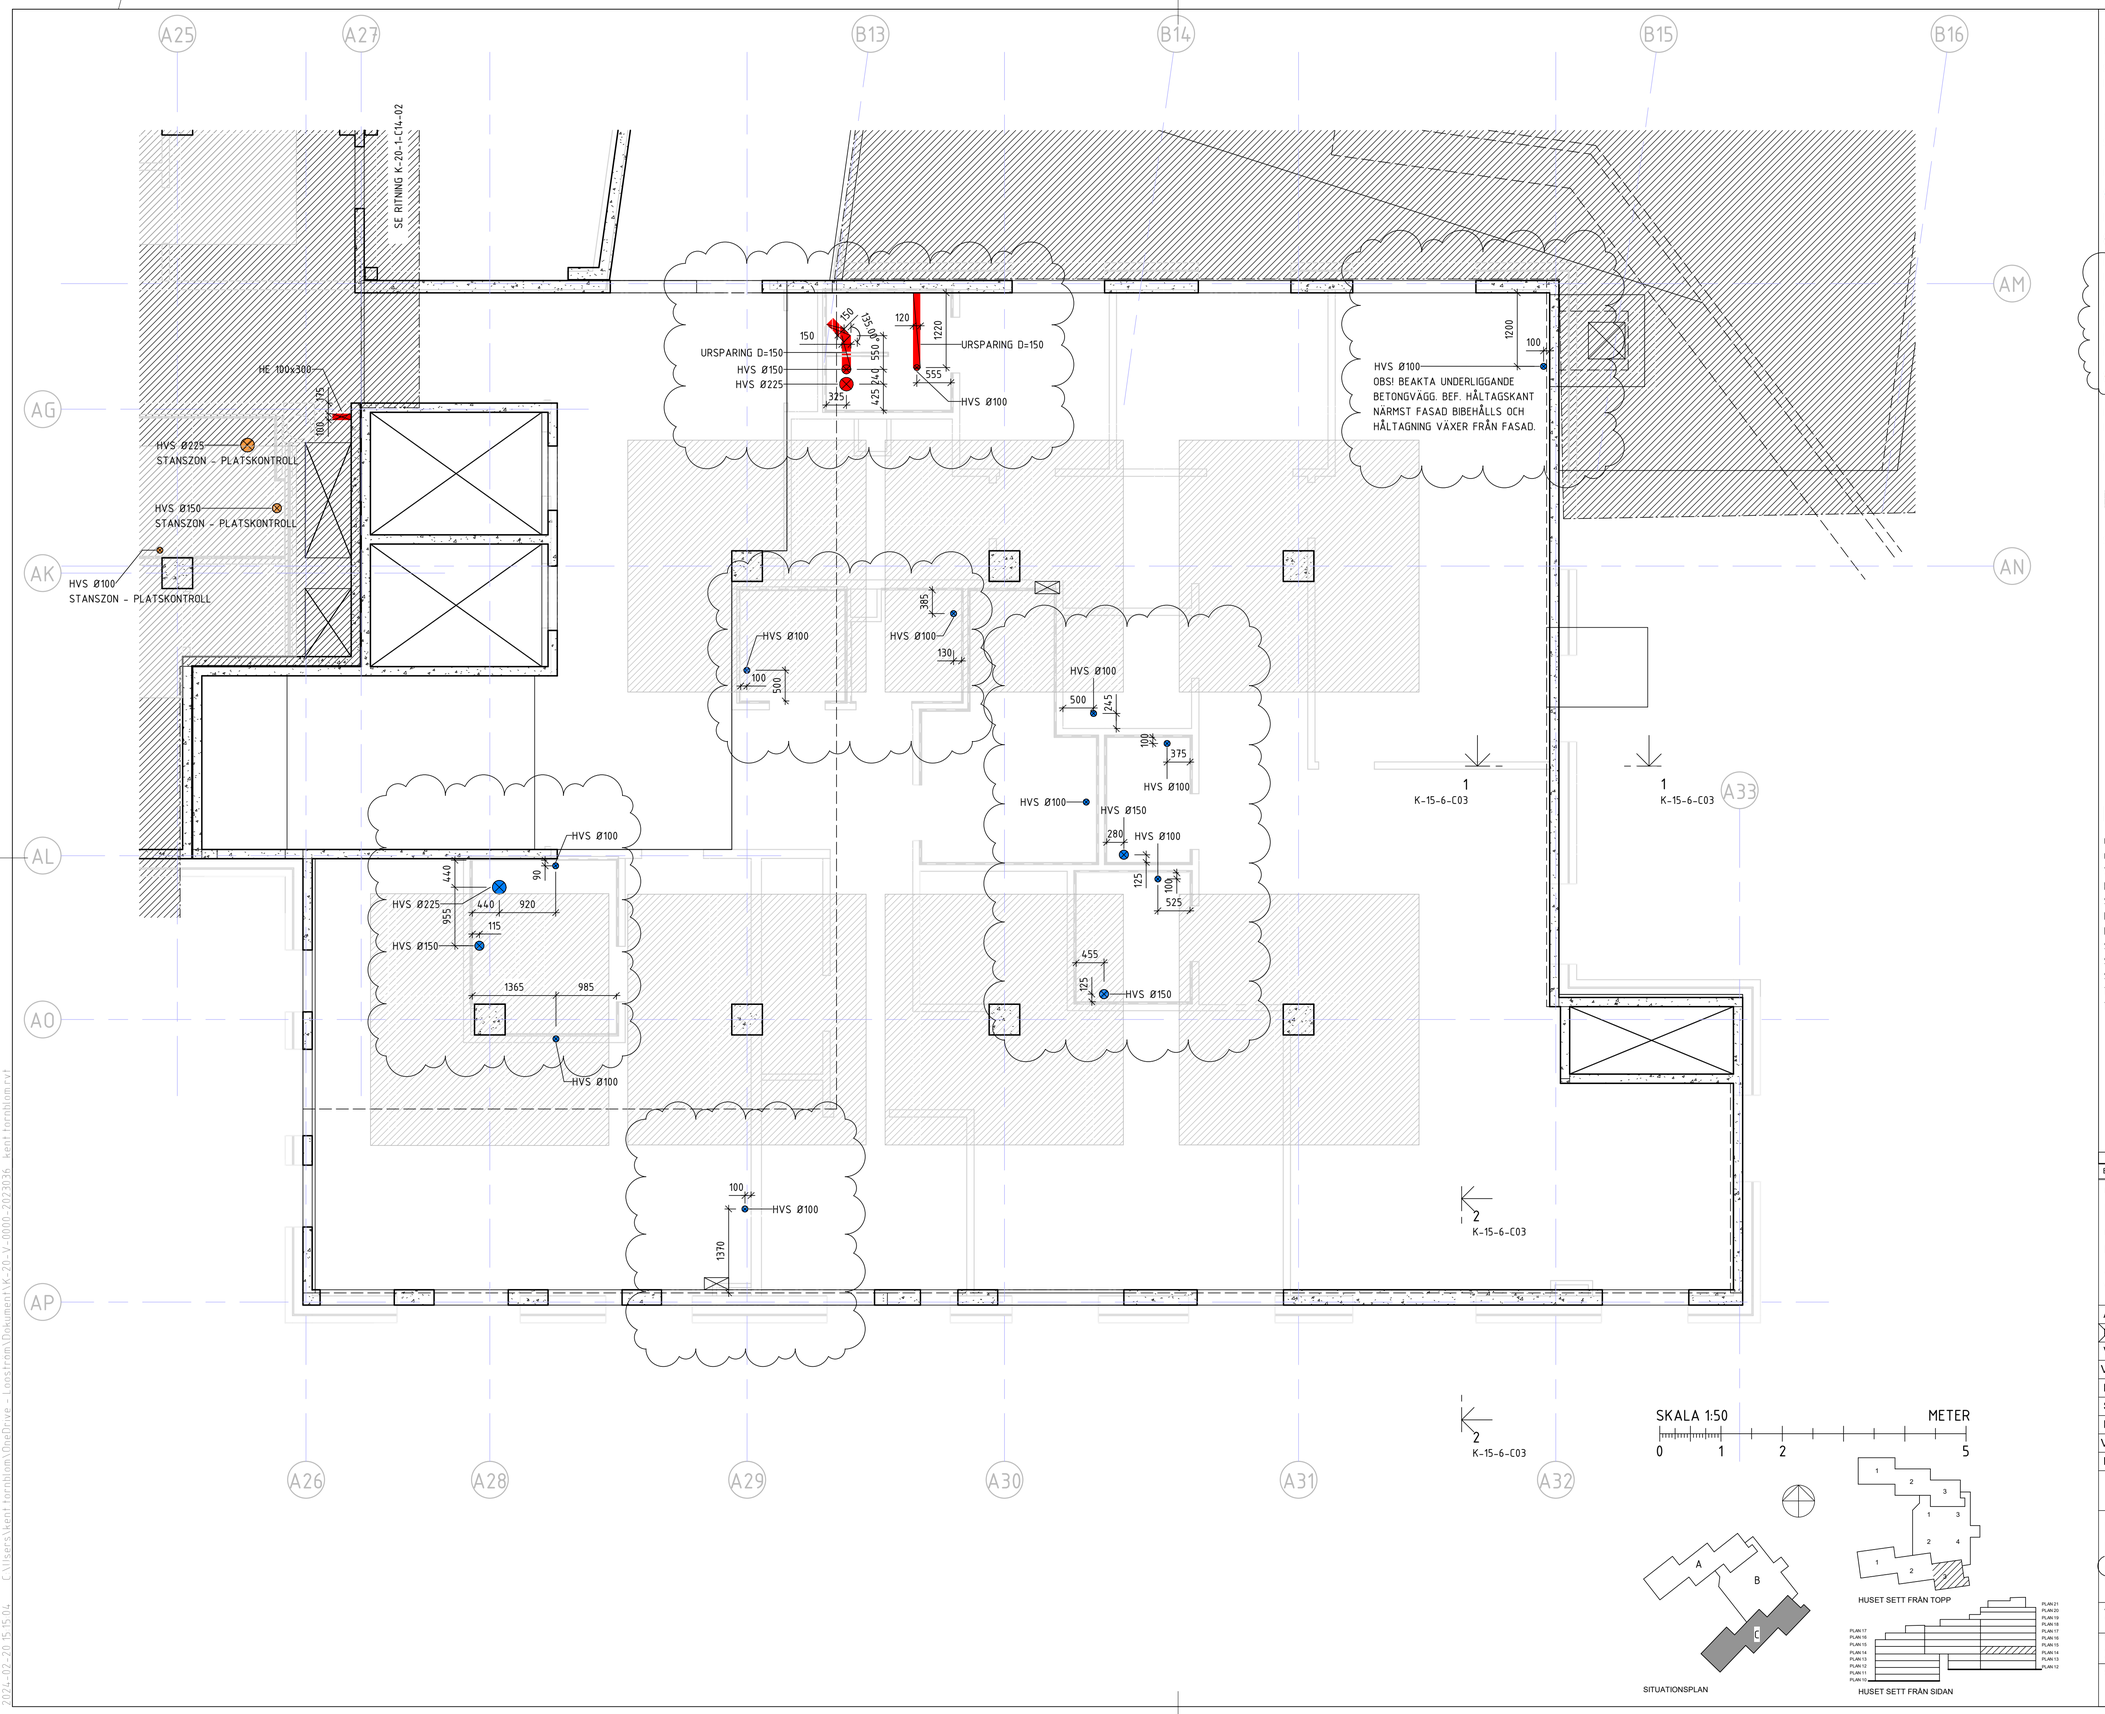

SKALA 1:50 METER
0 1 2 5

SITUATIONSPLAN

HUSET SETT FRÅN TOPP

HUSET SETT FRÅN SIDAN

FÖRESKRIFTER

SE RITNING K-00-0-0001
RITNING SKA LÄSAS I FÄRG.

FÖRKLARINGAR

SE RITNING K-00-0-0001

NYA HÅLTAGNINGAR:

BEF. HÅLTAGNINGAR

BEF. HÅLTAGNINSLÄGEN GENOMBORRAS:
BEF. RÖRLÄGEN/HÅLTAGNING HAR SIDODRAGNA RÖR I BJÄLKLAG, DESSA LÄGEN BEHÅLLS OCH GENOMBORRAS. MÅTTSÄTTNING ÄR BASERAD PÅ RELATIONSHANDLINGAR. FÖRSTORING AV HÅL SOM SKER I STANSOMRÅDEN KONTROLLERAS OM ÖK ARMERING KAPAS. OM DETTA ÄR FALLET KONTAKTAS KONSTRUKTÖR FÖR KONTROLL.

HVS = HÅLTAGNINGAR FÖR VS
HV = HÅLTAGNINGAR FÖR V. SAMTLIGA VENTKANALER KRINGGJUTS MED EXPANDERANDE BRUK PGA BRAND
HE = HÅLTAGNINGAR FÖR E

STANSZON: HÅLTAGNINGAR I MARKERAT OMRÅDE FÅR EJ SKE UTAN GODGÄNNANDE AV KONSTRUKTÖR.

SKADOR PÅ BEF. BETONGKONSTRUKTIONER:

SPJÄLKSKADOR I VÄGG/PELARFOT

FUKTGENOMTRÄNGNING

AX BX CX — HÄNVISNING TILL BETONGSKADA SE. K-21-6-0001 OCH K-21-6-0002

AXY BXY CXY — HÄNVISNING TILL SKADESAMMANSTÄLLNING SE. K-20-6-0001

HÄNVISNINGAR

GRUNDPLANER: K-15-1-XXXX
GRUNDDETALJER: K-15-6-XXXX
VÄGG-OCH BJÄLKLAGSTYPER: K-20-0-XXXX
PLANRITNINGAR: K-20-1-XXX-XX
SEKTIONSRITNINGAR: K-20-2-XXXX
DETALJRITNINGAR: K-20-6-XXXX
DETALJER BETONGÅTGÄRDER: K-21-6-XXXX
STÅLPLANER: K-24-1-XXX-XX
STÅLELEVATIONER: K-24-4-XXXX
STÅLDETALJER: K-24-6-XXXX
TRÄUPPSTÄLLNINGAR: K-25-4-XXXX
TAKPLANER: K-40-1-XXX-XX

BET	ÄNDRINGEN AVSER	SIGN	DATUM
A	K-PM-001	KT	2024-02-20

FASTIGHET
Kv MÄLTERIET 2
HUS
HUS A, HUS B, HUS C
ADRESS
VINDRAGARVÄGEN 16

A	TOL ARKITEKTER AB Virkesvägen 24, 120 30 Stockholm	tel 08-642 56 29
K	LOOSTRÖM Katarinavägen 17, 116 45 Stockholm	tel 08-755 11 60
V	BENGT DAHLGREN STOCKHOLM AB Hammarby allé 47, 120 30 Stockholm	tel 08-588 881 00
VS	BENGT DAHLGREN STOCKHOLM AB Hammarby allé 47, 120 30 Stockholm	tel 08-588 881 00
Br	BRIAB Maria Skolgata 83, 118 53 Stockholm	tel 08-410 102 50
S	BENGT DAHLGREN STOCKHOLM AB Hammarby allé 47, 120 30 Stockholm	tel 08-588 881 00
E	HB Elkonsult AB Tallvägen 2, 151 38 Södertälje	tel 072-210 51 30
VA	REJLERS Box 30233, 104 25 Stockholm	tel 0771-78 00 00
L	REJLERS Box 30233, 104 25 Stockholm	tel 0771-78 00 00

BYGGHANDLING

MÄLTERIET 2 HELHETSGREPP
HUS C, PLAN 14, DEL 3
(HISSPLAN 5)

ANSVARIG	UPPDRAGSLEDARE	RITAD/KONSTR AV
WV	WV	KT
DATUM	UPPDRAG.NR	
2023-11-27	2023036	

SKALA A1	SKALA A3	NUMMER	BET
1:50	1:100	K-20-1-C14-03	A

2024-02-20 15:55:14 C:\Users\kent.fornblom\OneDrive - konstFrån\Dokument\K-20-V-0000-2023036_kent.fornblom.rvt
Inkom till Stockholms stadsbyggnadskontor - 2024-10-29, Dnr 2023-07154