

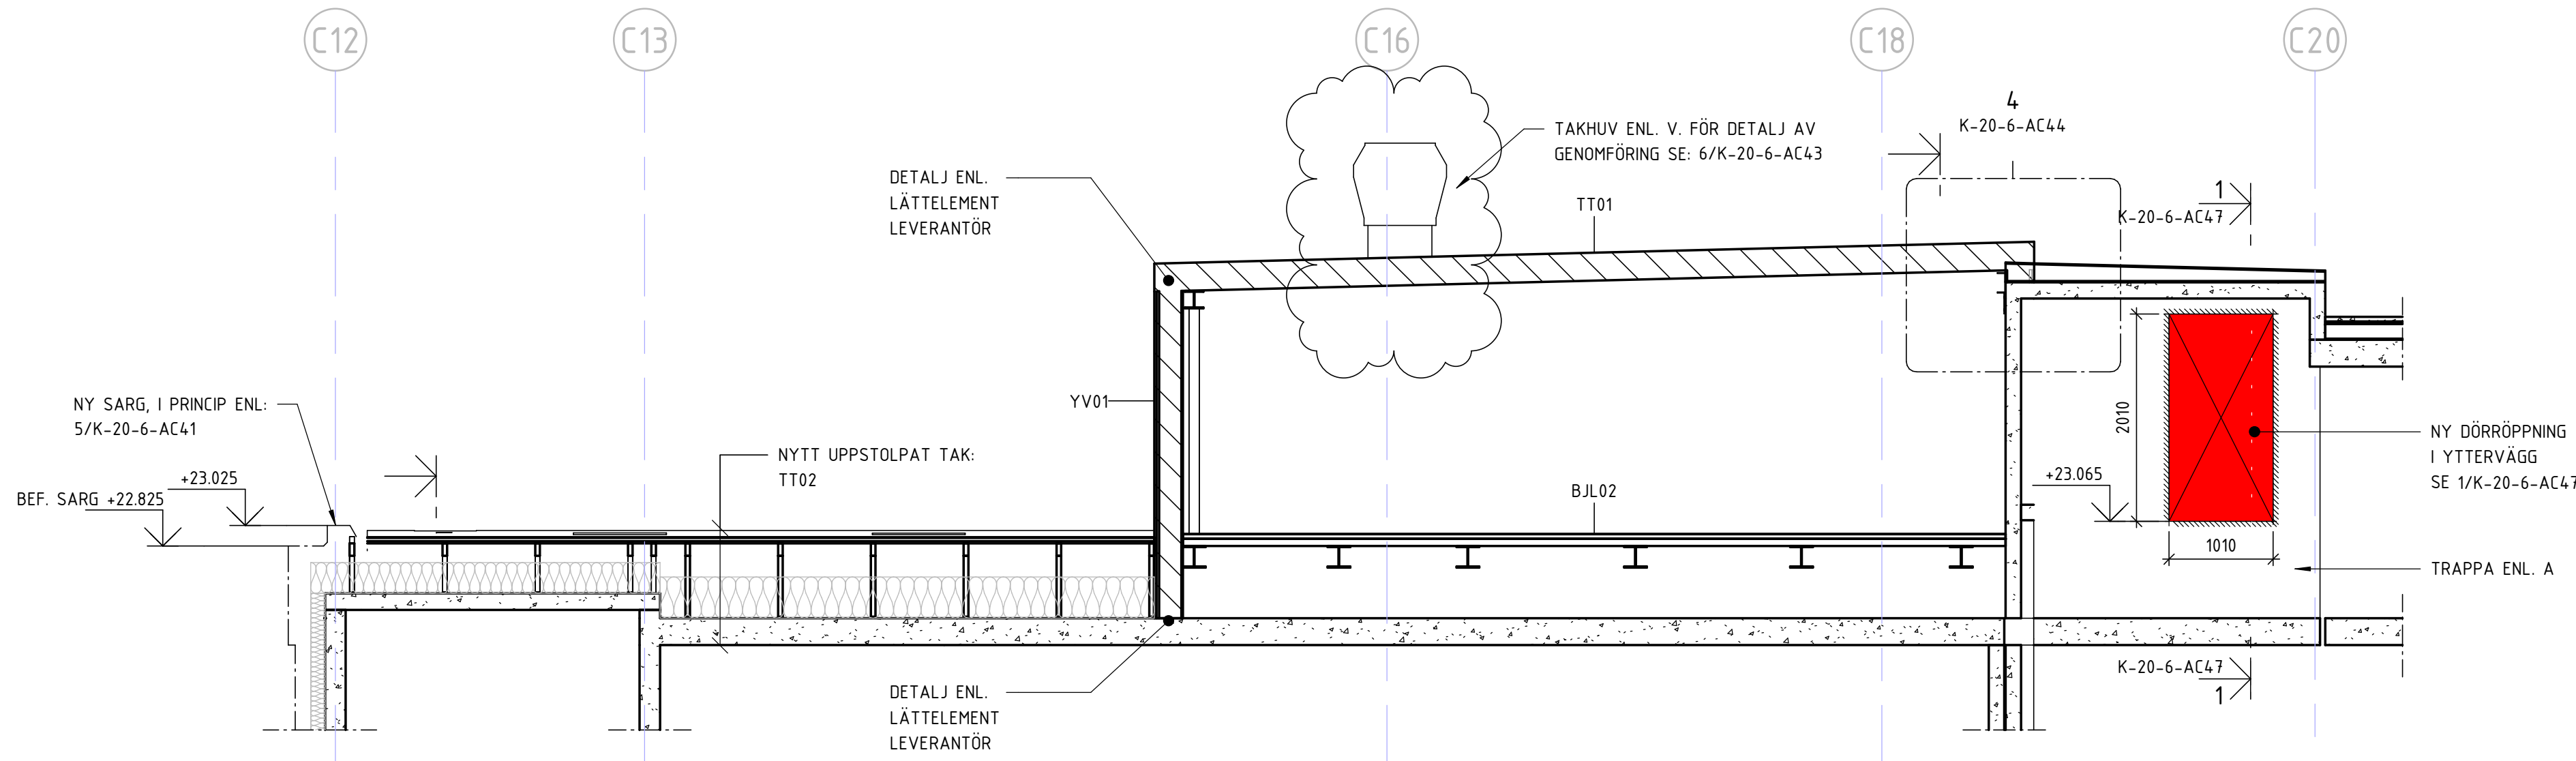
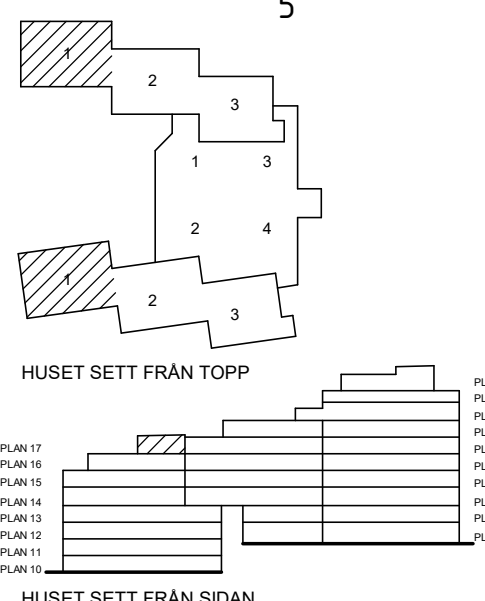


1
PLAN 17 - A1/C1
1 : 50

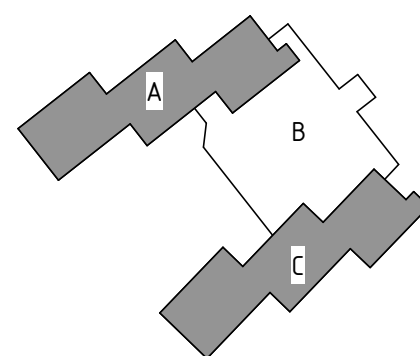

2
PLAN 17 - A1/C1
1 : 50

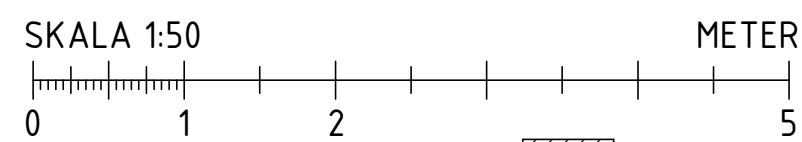

FÖRESKRIFTER

SE RITNING K-00-0-0001
RITNING SKA LÄSAS I FÄRG.

FÖRKLARINGAR

SE RITNING K-00-0-0001

FLÅKTRUMSTAK- OCH YTTERVÄGG ANSLUTNINGSDETALJER
KOMPLETTERAS EFTER UPPHANDLING AV LÄTTELEMENT
LEVERANTÖR.
RÖRELSEFÖG MELLAN TAK OCH VÄGGELEMENT ERFORDRAS.
HÅLTAGNINGAR/ÖPPNINGAR I LÄTTELEMENTVÄGGAR OCH
TAK HANTERAS AV LEVERANTÖR.

HÄNVISNINGAR

GRUNDPLANER: K-15-1-XXXX
GRUNDDETALJER: K-15-6-XXXX
VÄGG- OCH BJÄLKLAGSTYPER: K-20-0-XXXX
PLANRITNINGAR: K-20-1-XXX-XX
SEKTIONS-RITNINGAR: K-20-2-XXXX
DETALJ-RITNINGAR: K-20-6-XXXX
DETALJER BETONGÅTGÄRDER: K-21-6-XXXX
STÅLPLANER: K-24-1-XXX-XX
STÅLELEVATIONER: K-24-4-XXXX
STÅLDETALJER: K-24-6-XXXX
TRÄUPPSTÄLLNINGAR: K-25-4-XXXX
TAKPLANER: K-40-1-XXX-XX

A	K-PM-001	KT	2024-02-20
BET	ÄNDRINGEN AVSER	SIGN	DATUM

FASTIGHET

Kv MÅLTERIET 2

HUS

HUS A, HUS B, HUS C

ADRESS

VINDRAGARVÄGEN 16

A	TOL ARKITEKTER AB	tel 08-642 56 29
X	LOOSTROM	tel 08-755 11 60
V	BENGT DAHLGREN STOCKHOLM AB	tel 08-588 881 00
VS	BENGT DAHLGREN STOCKHOLM AB	tel 08-588 881 00
Br	BRIAB	tel 08-410 102 50
S	BENGT DAHLGREN STOCKHOLM AB	tel 08-588 881 00
E	HB EKONSULT AB	tel 072-210 51 30
VA	REJLERS	tel 0771-78 00 00
L	REJLERS	tel 0771-78 00 00

BYGGHANDLING

MÅLTERIET 2 HELHETSGREPP
TAKSEKTIONER A1/C1
STOMKOMPLETTERING

ANSVARIG	UPPDRAGSLEDARE	RITAD/KONSTR AV
WV	WV	SP/KT
DATUM	UPPDRAG NR	
2023-11-27	2023036	
SKALA A1	SKALA A3	NUMMER
1:50	1:100	K-20-2-AC42
		BET
		A