



1 1 : 20
HÅLTAGNING BETONGVÄGG VID GARAGE

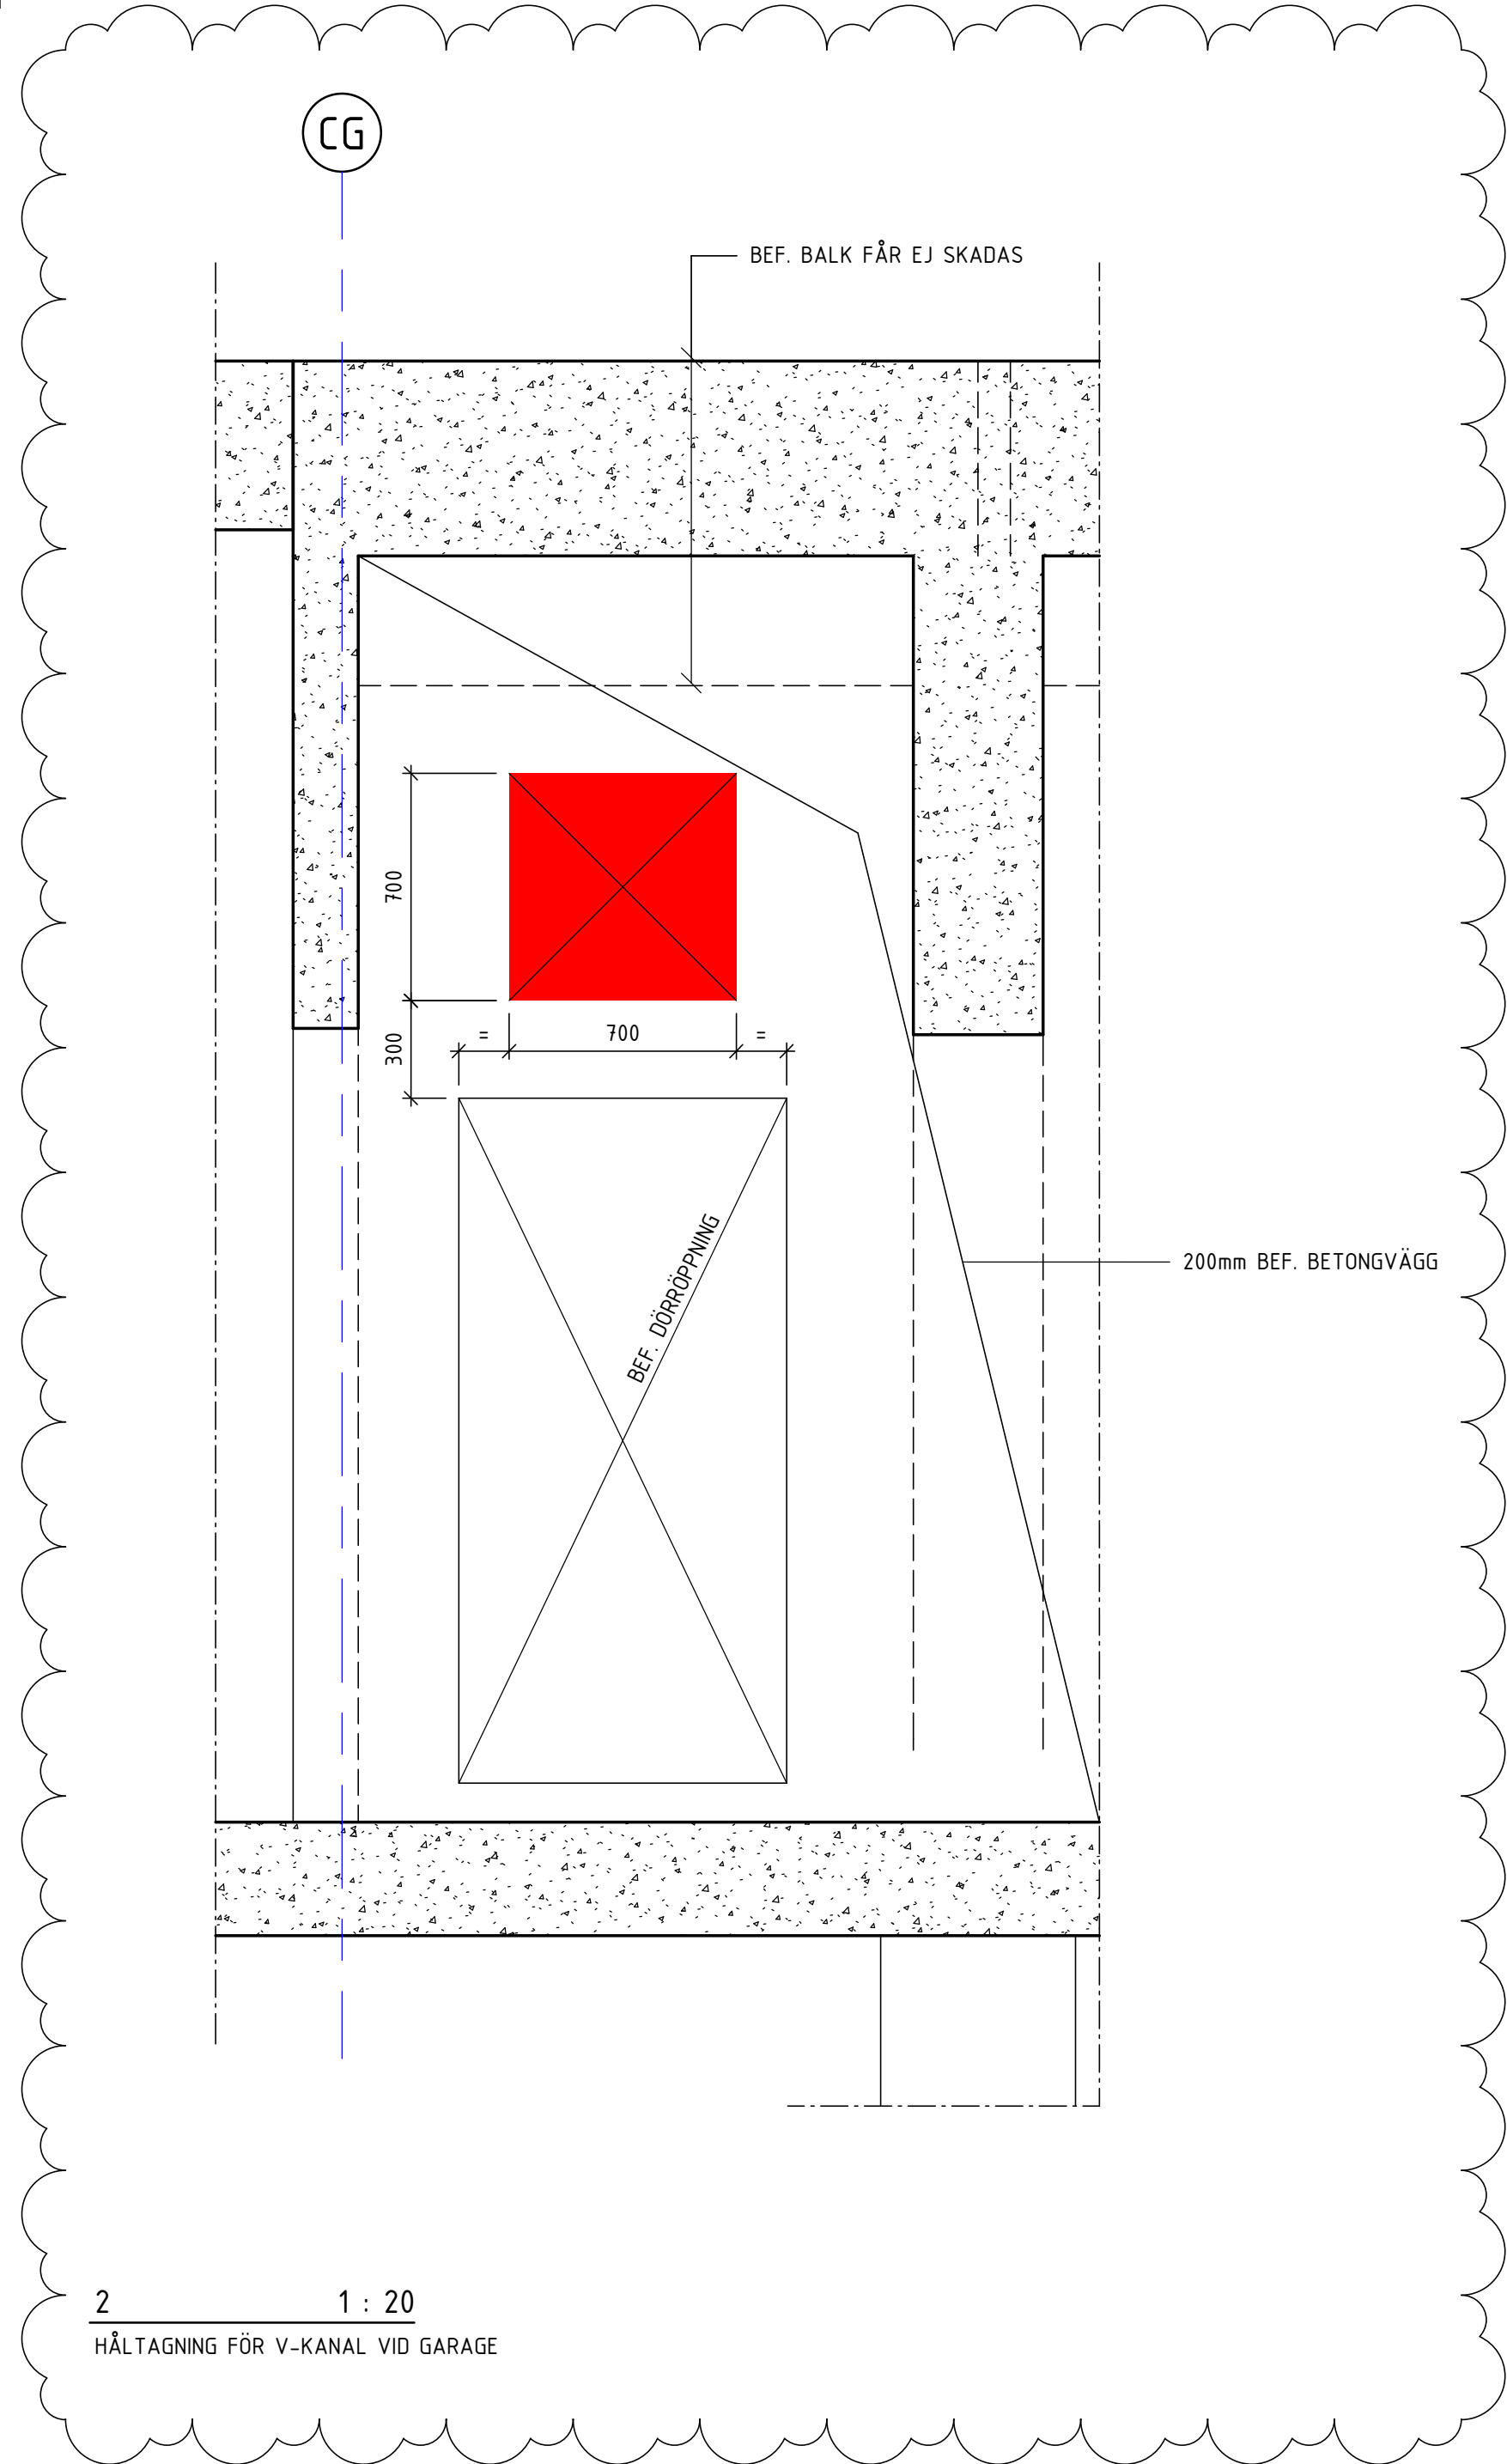

2 1 : 20
HÅLTAGNING FÖR V-KANAL VID GARAGE

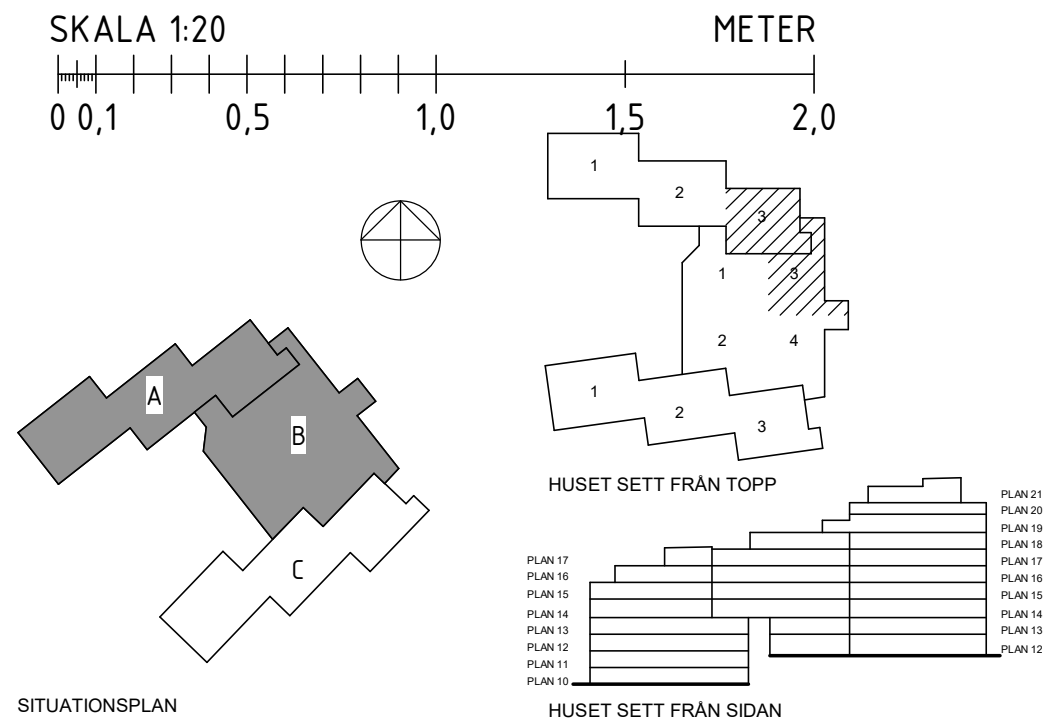


FÖRESKRIFTER


SE RITNING K-00-0-0001
RITNING SKA LÄSAS I FÄRG.

FÖRKLARINGAR

NYA HÅLTAGNINGAR:

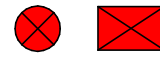

BEF. HÅLTAGNINGAR

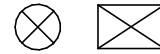

HVS = HÅLTAGNINGAR FÖR VS

HV = HÅLTAGNINGAR FÖR V

HE = HÅLTAGNINGAR FÖR E

BEF. UPPBYGGNAD KONTROLLERAS PÅ PLATS.
KONSTRUKTÖR MEDDELAS OM ANTAGEN UPPBYGGNAD
AVVIKER

LÄGGNING OCH SKARVNING AV TÄTSKIKT UTFÖRS ENL.
LEVERANTÖRS ANVISNINGAR

HÄNVISNINGAR

GRUNDPLANER: K-15-1-XXXX

GRUNDDETALJER: K-15-6-XXXX

VÄGG- OCH BJÄLKLAGSTYPER: K-20-0-XXXX

PLANRITNINGAR: K-20-1-XXX-XX

SEKTIONS-RITNINGAR: K-20-2-XXXX

DETALJRITNINGAR: K-20-6-XXXX

DETALJER BETONGÅTGÄRDER: K-21-6-XXXX

STÅLPLANER: K-24-1-XXX-XX

STÅLELEVATIONER: K-24-4-XXXX

STÅLDETALJER: K-24-6-XXXX

TRÄUPPSTÄLLNINGAR: K-25-4-XXXX

TAKPLANER: K-40-1-XXX-XX

A	K-PM-001	KT	2024-02-20
BET	ÄNDRINGEN AVSER	SIGN	DATUM

FASTIGHET

Kv MÅLTERIET 2

HUS

HUS A, HUS B, HUS C

ADRESS

VINDRAGARVÄGEN 16

A	TÖL ARKITEKTER AB	tel 08-642 56 29
X	LOOSTROM	tel 08-755 11 60
V	BENGT DAHLGREN STOCKHOLM AB	tel 08-588 881 00
VS	BENGT DAHLGREN STOCKHOLM AB	tel 08-588 881 00
Br	BRIAB	tel 08-410 102 50
S	BENGT DAHLGREN STOCKHOLM AB	tel 08-588 881 00
E	HB EKONSULT AB	tel 072-210 51 30
VA	REJLERS	tel 0771-78 00 00
L	REJLERS	tel 0771-78 00 00

BYGGHANDLING

MÅLTERIET 2 HELHETSGREPP
DETALJER HÅLTAGNING

ANSVARIG	UPPDRAGSLEDARE	RITAD/KONSTR AV
WV	WV	SP
DATUM	UPPDRAG NR	
2023-11-27	2023036	
SKALA A1	SKALA A3	NUMMER
1:20	1:40	K-20-6-AC33
BET		
A		