




SITUATIONSPLAN 1:400

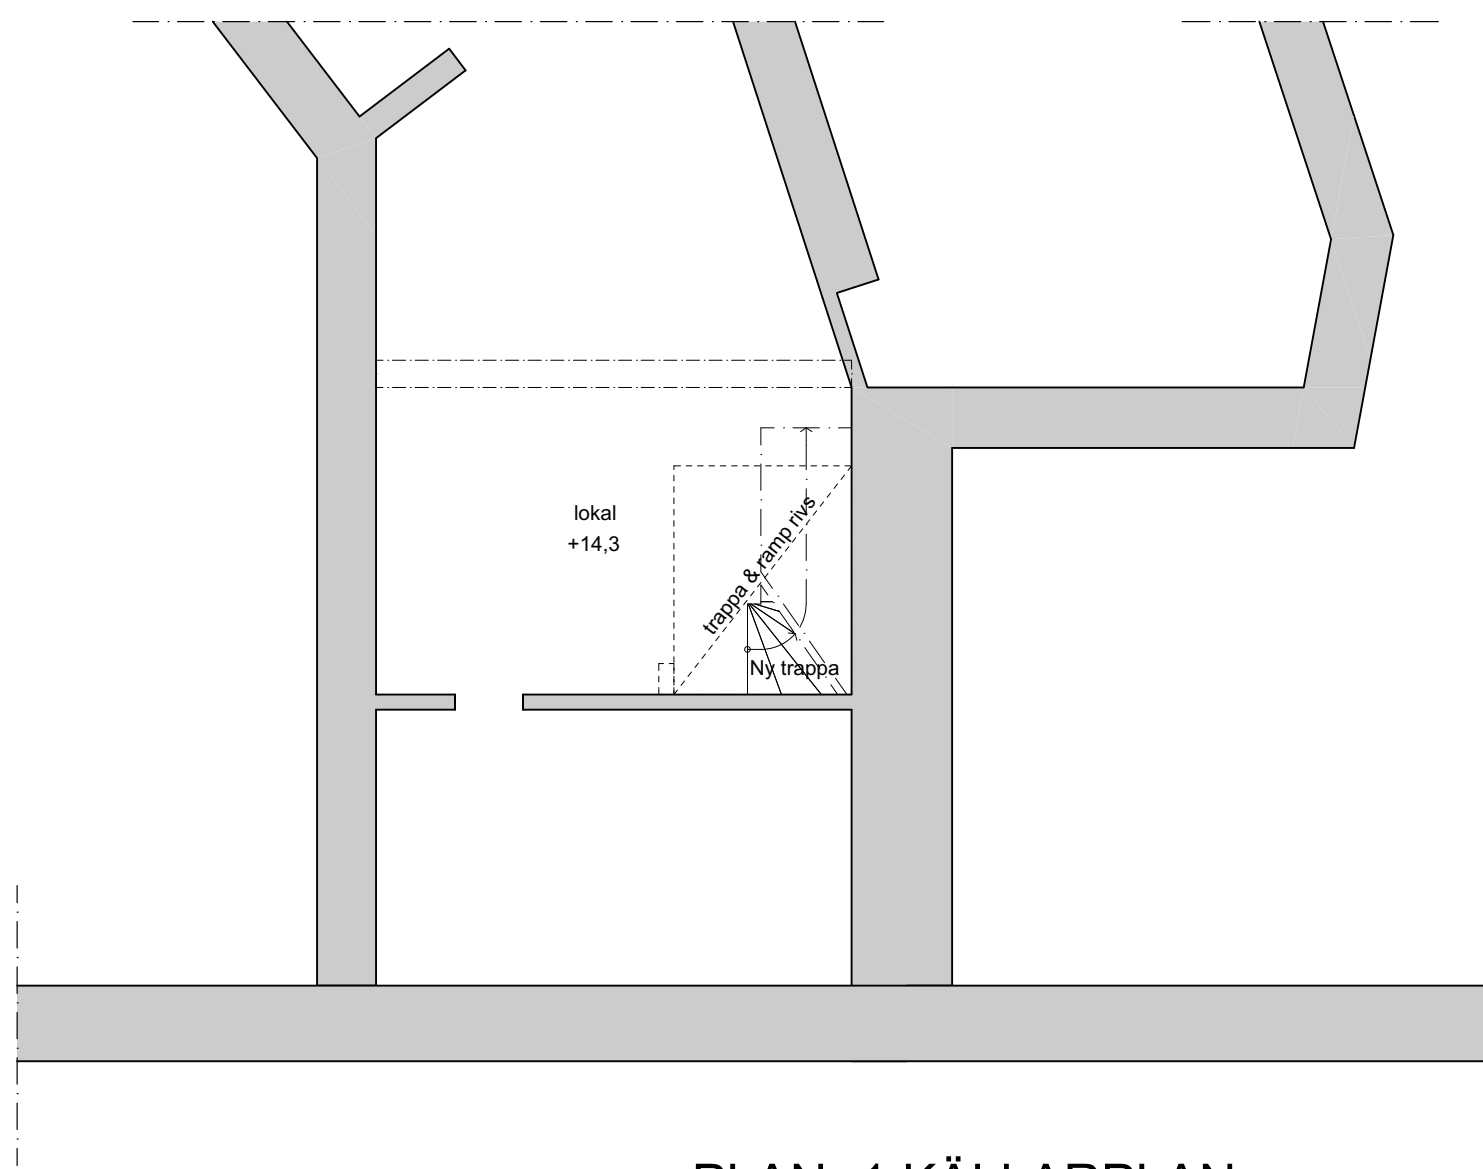

PLAN -1 KÄLLARPLAN

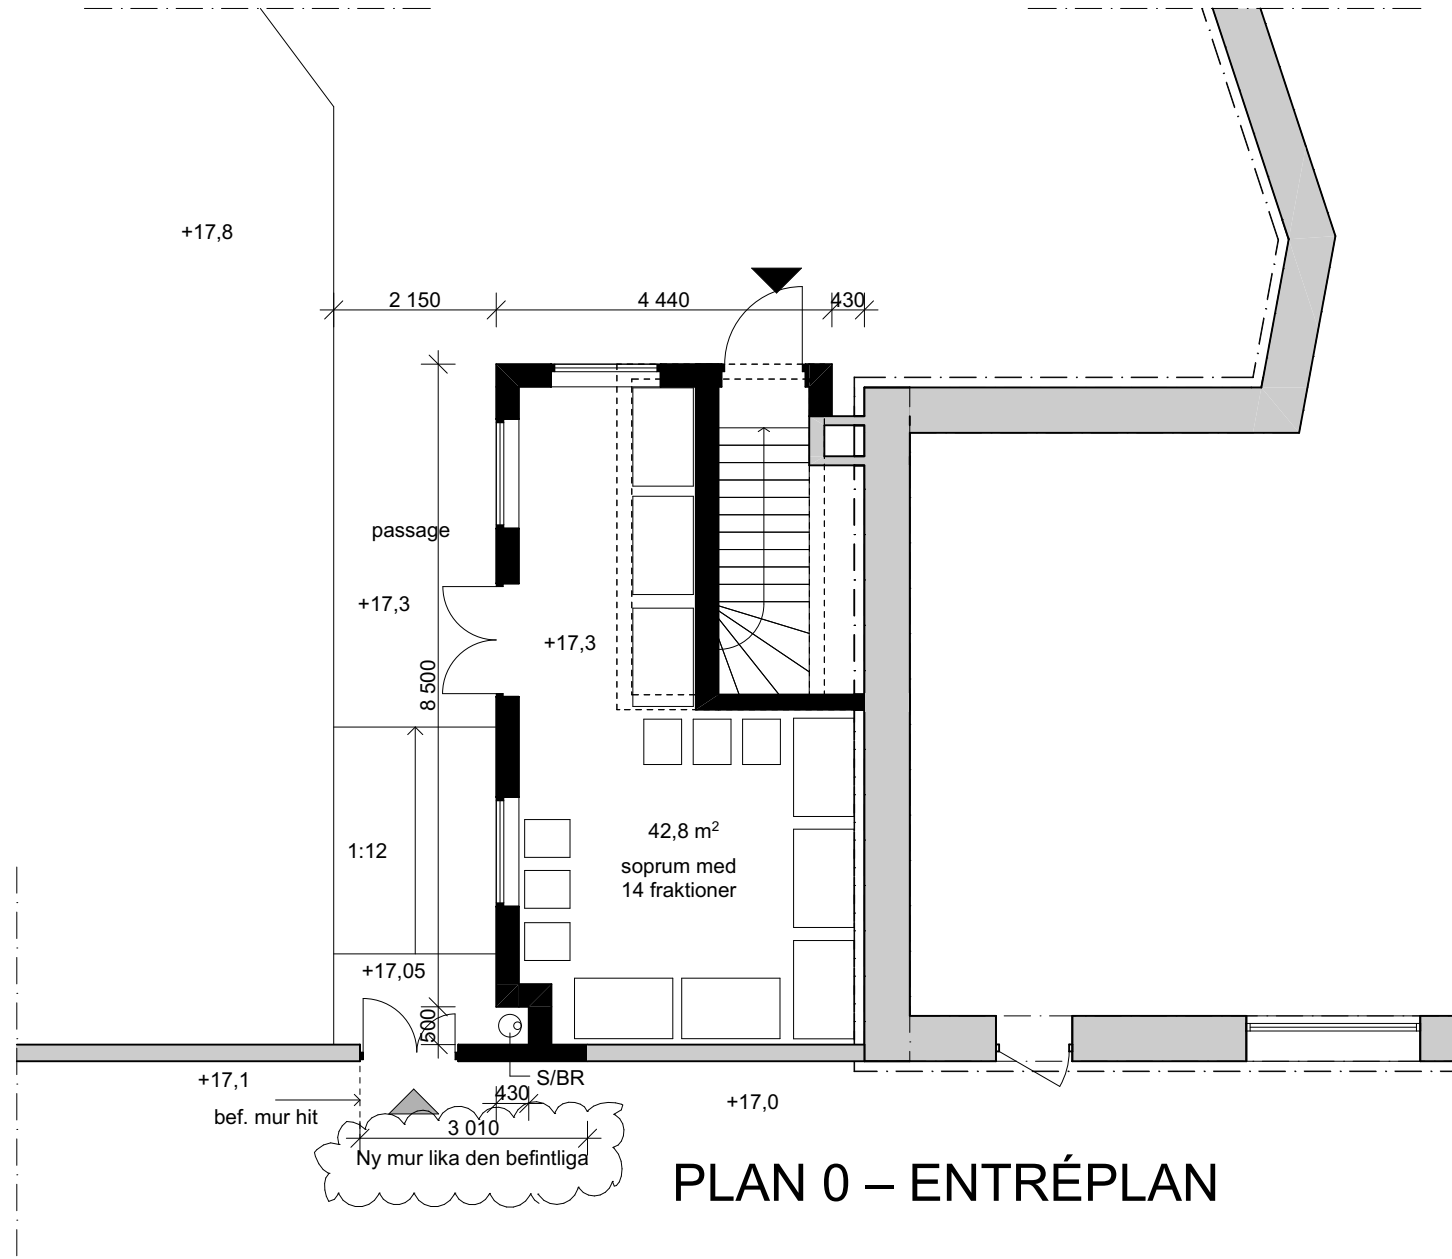

PLAN 0 – ENTRÉPLAN

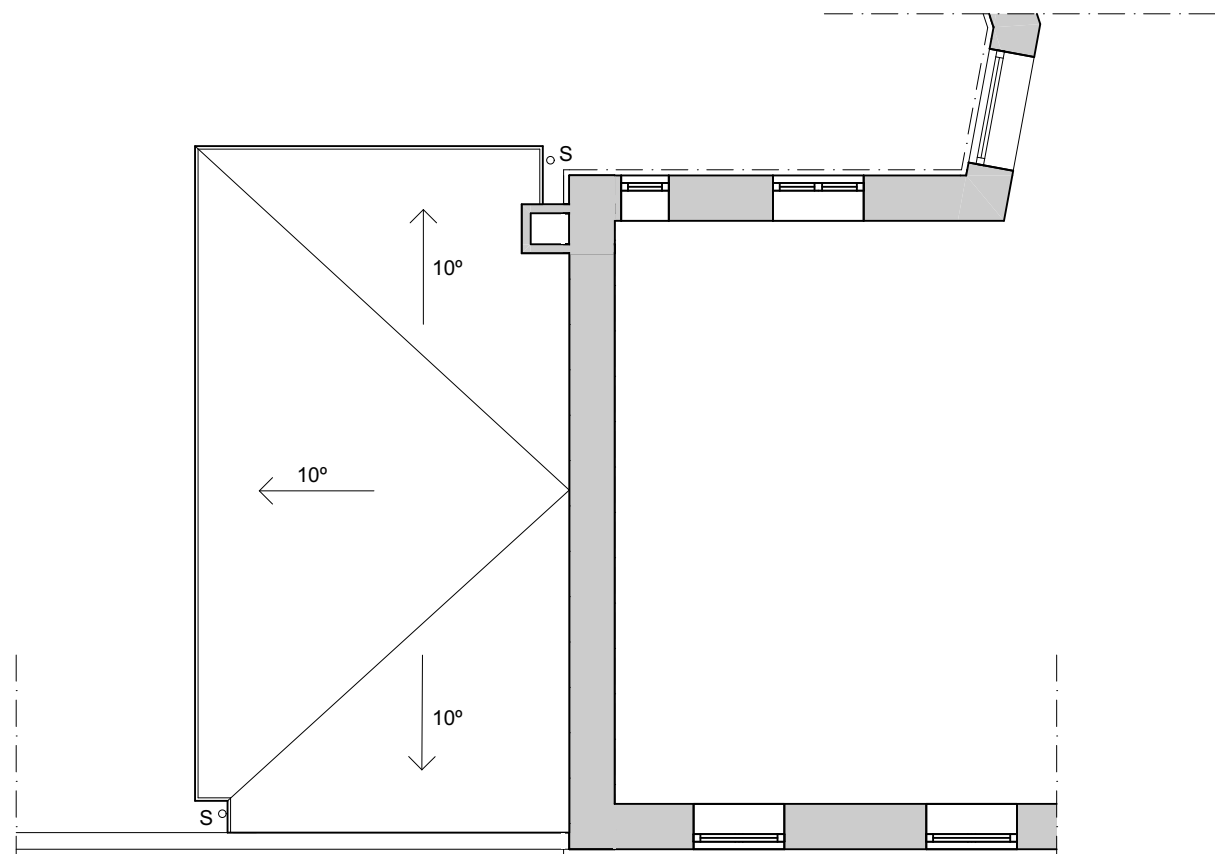

TAKPLAN

FÖRKLARINGAR

-----	Väggar som rivs
■	Nya väggar
BR	Brunn
S	Stuprör

Plushöjder är relativa och satta med utgångspunkt i stadens plushöjd för Renstiernas gata i till bygglovet hörande situationsplan.

Tillkommande BTA = 42,8 kvm.

FÖRESKRIFTER

Befintligt gårdshus med nedgång till lokal i källarplan rivs och ersätts med större gårdshus för att inrymma de sopfraktioner som åläggs varje fastighet. Entré till gård och soprum blir tillgängligt med ramp 1:12.

HÄNVISNINGAR

A MARKERING NY DEL AV MUR 24-10-30 AB

BET	ÄNDRING AVSER	DATUM	Sign.
-----	---------------	-------	-------

BYGGLOVHANDLING

Kv Moroten 5

ATELIER BEXELIUS

A	Atelier Bexelius	
UPPDRAG NR	RTAD AV	HANDLÄGGARE
	AB	Ann Bexelius
DATUM	ANSVARIG	
2024-04-08	Ann Bexelius	

Gårdshus
Tillbyggnad
Situationsplan och
Plan -1, 0 och takplan

SKALA 1:400, 1:100	NUMMER A.1	BET A
-----------------------	---------------	----------